


Afstöðumynd  
1:500

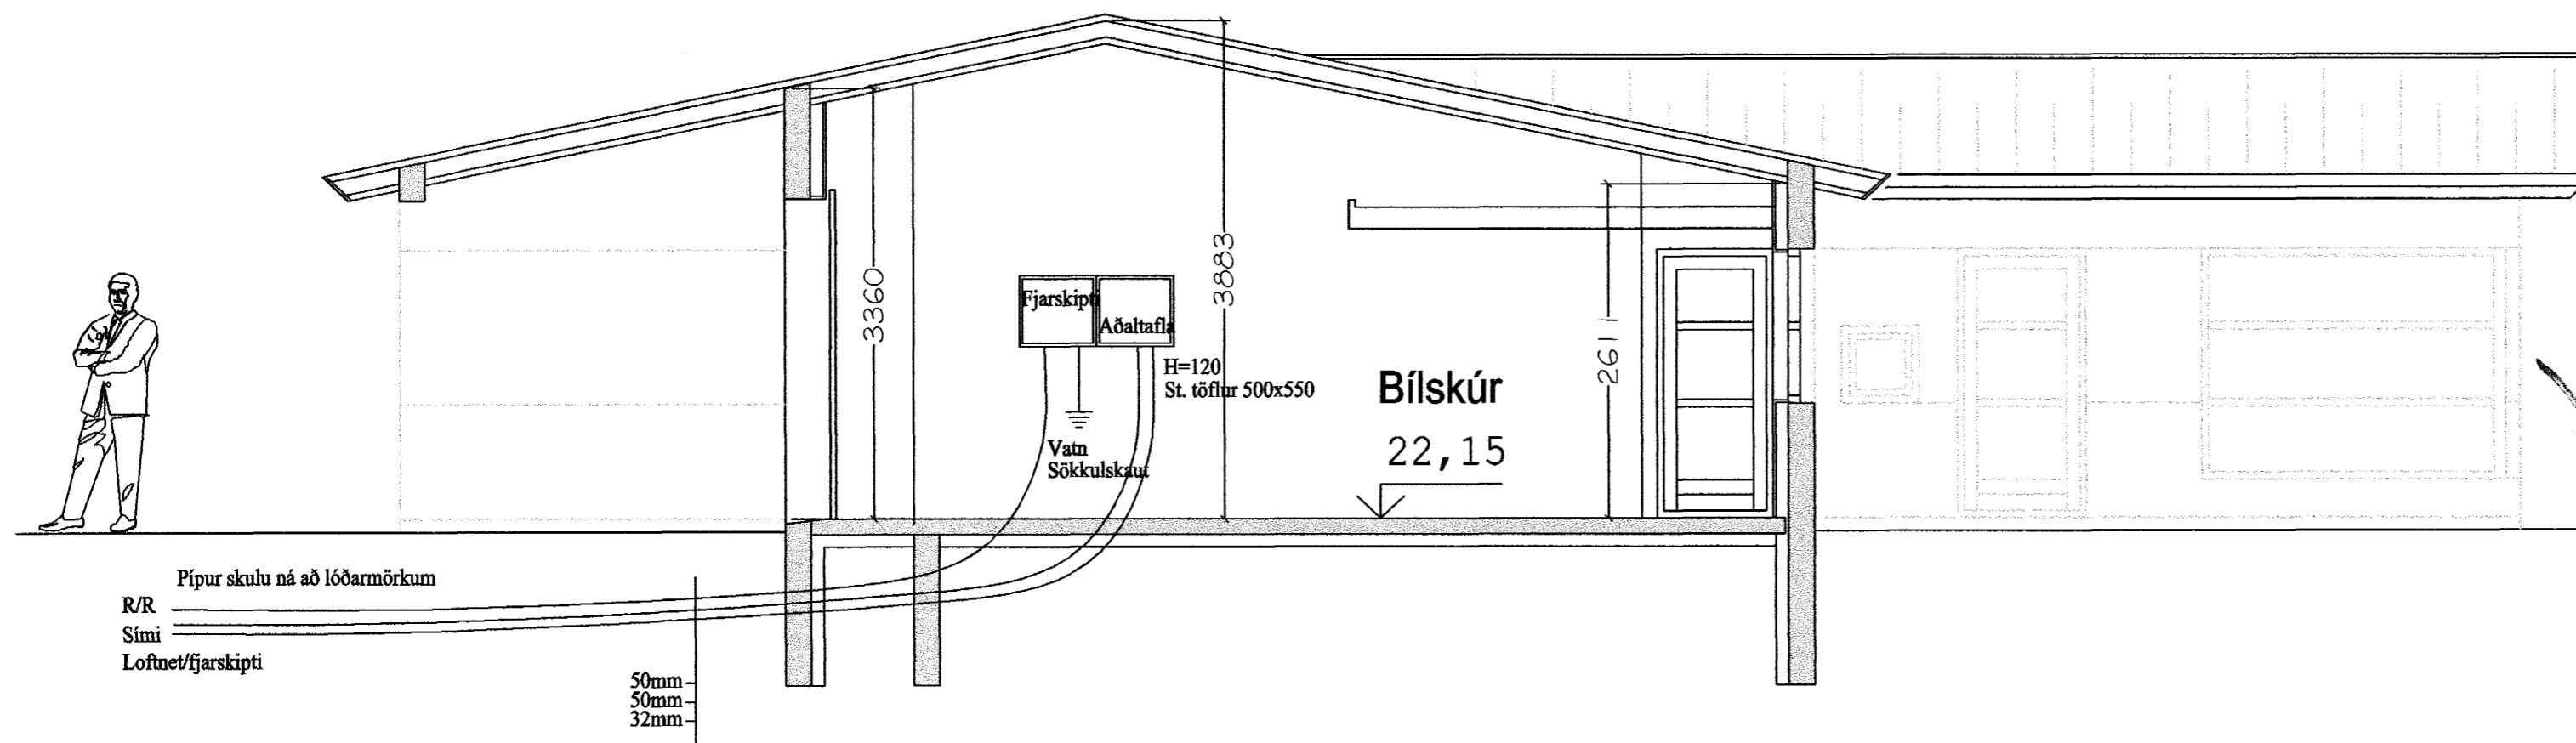

Sneyðing B-B

**ÓSAMÞYKKT**

*Handwritten notes and signatures in the right margin.*

Samþykkt þann  
**ÓSAMÞYKKT**  
Byggingafulltrúinn í Hafnarfirði  
f.h. Sigurbjartur Halldórsson

**ÓSAMÞYKKT**

Einar Ólafsson Rafverktaki  
Mosgerði 24, 108 Reykjavík  
Sími 553-8747 Farsími 862-8747  
Kennitala: 080157-3559

Hannað VS.	Teiknað VS.	Samþykkt: <i>Einar Ólafsson</i> Kennitala 080157-3559
------------	-------------	--

**Furuvellir 1**  
Hafnarfirði  
Rafagnateikning  
Inntaksblað  
Lóðarblað

Mkv. 1:50	Teikn. nr. <b>5.01</b>	Verk nr. Skráningar nr.:
--------------	---------------------------	-----------------------------

Áritun aðalhönnuðar: *Halldórsson* / *Ólafsson* Útgáfa Dags: *1/2 2004*