


Hæðakota eru metrum, öll önnur mál er í millimetrum.  
 Allar mælingar samkvæmt þessari teikningu skulu athugaðar á byggingarstað.  
 Ósamræmi í teikningum tilkynnist arkitektum strax.  
 Öll gluggar og hurðar karmamaal skululekin á staðnum.

Breytingar:  
 A. dags.01.06.2004  
 Átt þakka á norður útlit Fífuvalla nr.5 hef réttlegar verð endurteiknuð, svo að það samsvari austur útlit sem er rétt teiknuð  
 Ath: sjá teikn.SA211/02-A dags.01.06.2004

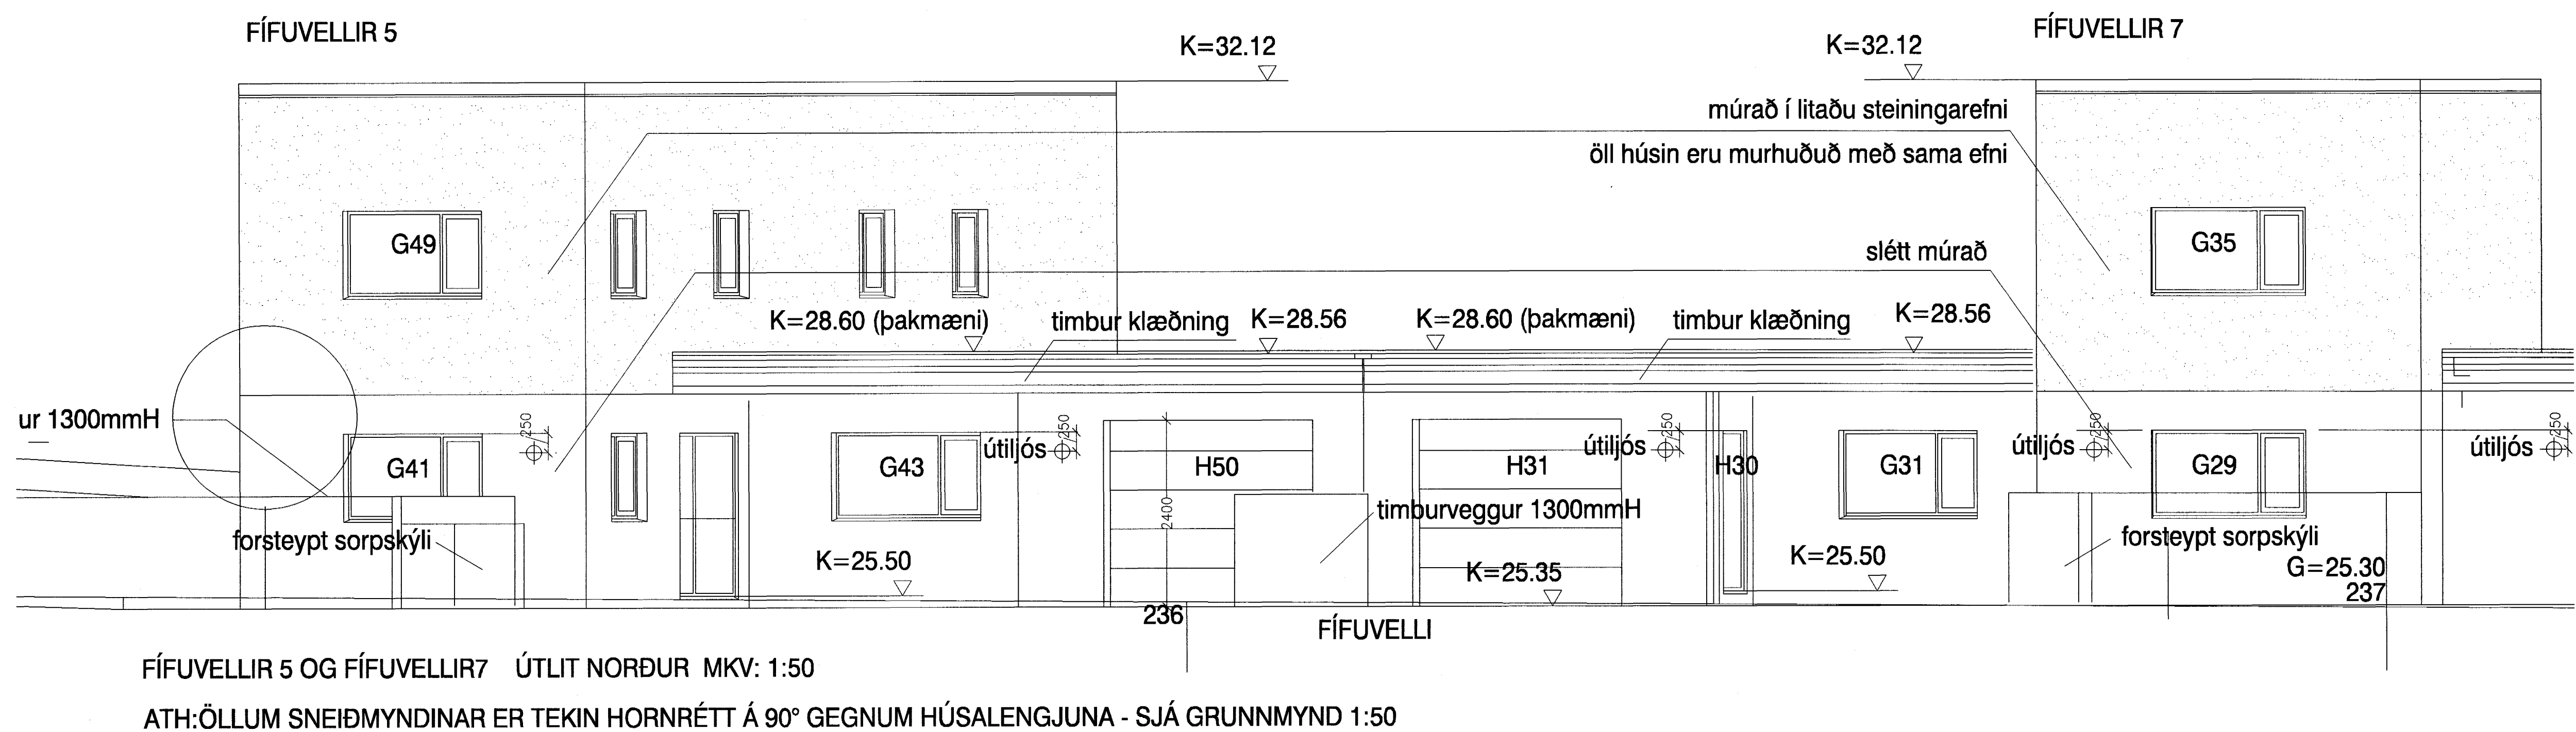

Samþykkt þann  
 07 JUNI 2004  
 Byggingafultrúinn í Hafnarfirði  
 E.h. Sigurbjartur Halldórsson

Raðhúsalengja Fífuvelli 5,7,9 og 11  
 220 Hafnarfjörður

Sérteikningar

Teikn.nr 211/15-A

Dags 01.06.2004

Fífuvelli 5 austur útlit  
 Fífuvelli 5 og 7 norður útlit

Sægeimur Arkitektar  
 Brattholti 01-01  
 220 Hafnarfjörður  
 sími 565 4210 gsm 869 7354

Martín Harðgottsson  
 16 120782-9904