

Skýringar

Hitalagnir
 Gölfhitalagnaefni t. d. REHAU frá Fjöltækni.
 Handlæðaofn á baði, tengdur með 12mm. lögn rör í rör kerfi.
 Ofnakerfi skal þrýsþróa með 6kg/cm² í 24 klst.
 Öll vinna og efni skal vera í samræmi við gildandi reglugerðir og staðla
 Á alla ofna komi sjálfvirkir ofnlokar.

Vatnslagnir
 Vatnslagnir eru rör í rör kerfi, Lagnaefni t.d. REHAU frá Fjöltækni

sverleiki lagna að hverju tæki er 16mm, nema annað sé tekið fram. Lagnir í innveggjum, t.d. alpex.

Ídráttarrör fyrir lagnir er 25mm PEX, nema annað sé tekið fram.


Allt efni og vinna skal vera samkvæmt gildandi reglugerðum og stöðlum.

Frárennslislagnir
 Lagnir ofan plötu eru úr PP plasti viðurkenndu til notkunar innanhúss.

Lofstokkar
 Lofstokkar skulu vera úr blíkki

Breyting nr. 1 : Tæki færð til á snyrtingu.
 Skápar feldir niður í hjónaherb. anddyr og baði, hitalagnir settar í gölfleti undir þar sem áður voru skápar.

Snið í plötu

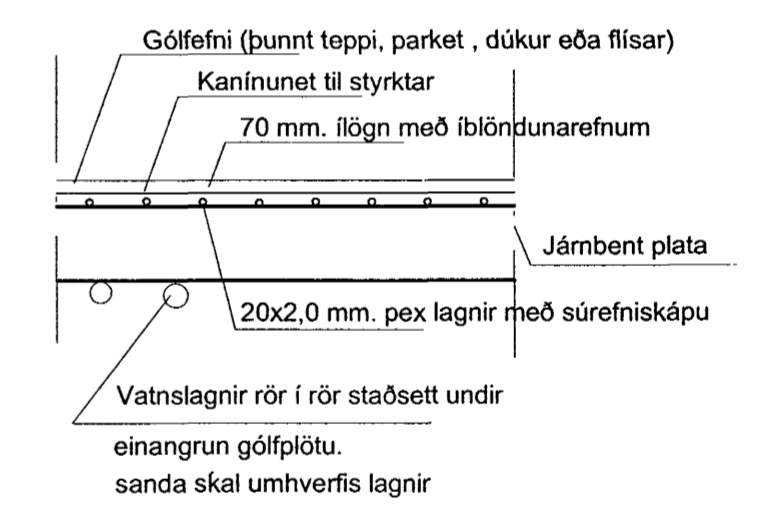


Ofnaskrá

nr.	hitabörf w	mesta h.	mesta l.	valin ofngerð
101	400		600	handklæðaofn

Samþykkt þannir
 03 JUNI 2004

ATH. mál uppí glugga skulu mæld á staðnum og borin saman við hæðir á ofnum í ofnaskrá
 Byggingafulltrúinn í Hafnarfirði
 F.h. Sigurbjartur Halldórsson

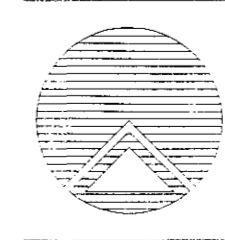

Teiknistofan Röðull Knarrarvogi 4 Reykjavík
 S: 5683577 Fax 5683522

Verkheli: **Furuvellir 18 Hafnarfjarðarbæ**

Verkhuli: **Grunnmynd vatnslagnir**

Helgi Gunnarsson kt. 050350-4879 h.s. 5544708 gsm 6921020 nmt. 8533489
 Jón Rafns Antonsson kt. 240347-2539 h.s. 5670775 gsm. 8928377 nmt. 8528377

Mkv. 1:50	Hannað: hg
Dags: 17/4 2004	Teiknað: hg
Breytt: 27/5 2004	Yfirfarið: hg
Breytt:	Fjöldi blaða 10
Breytt:	Blað nr. 9

Sigurbjartur Halldórsson