



GRUNNMYND 1:50 botnlagnir

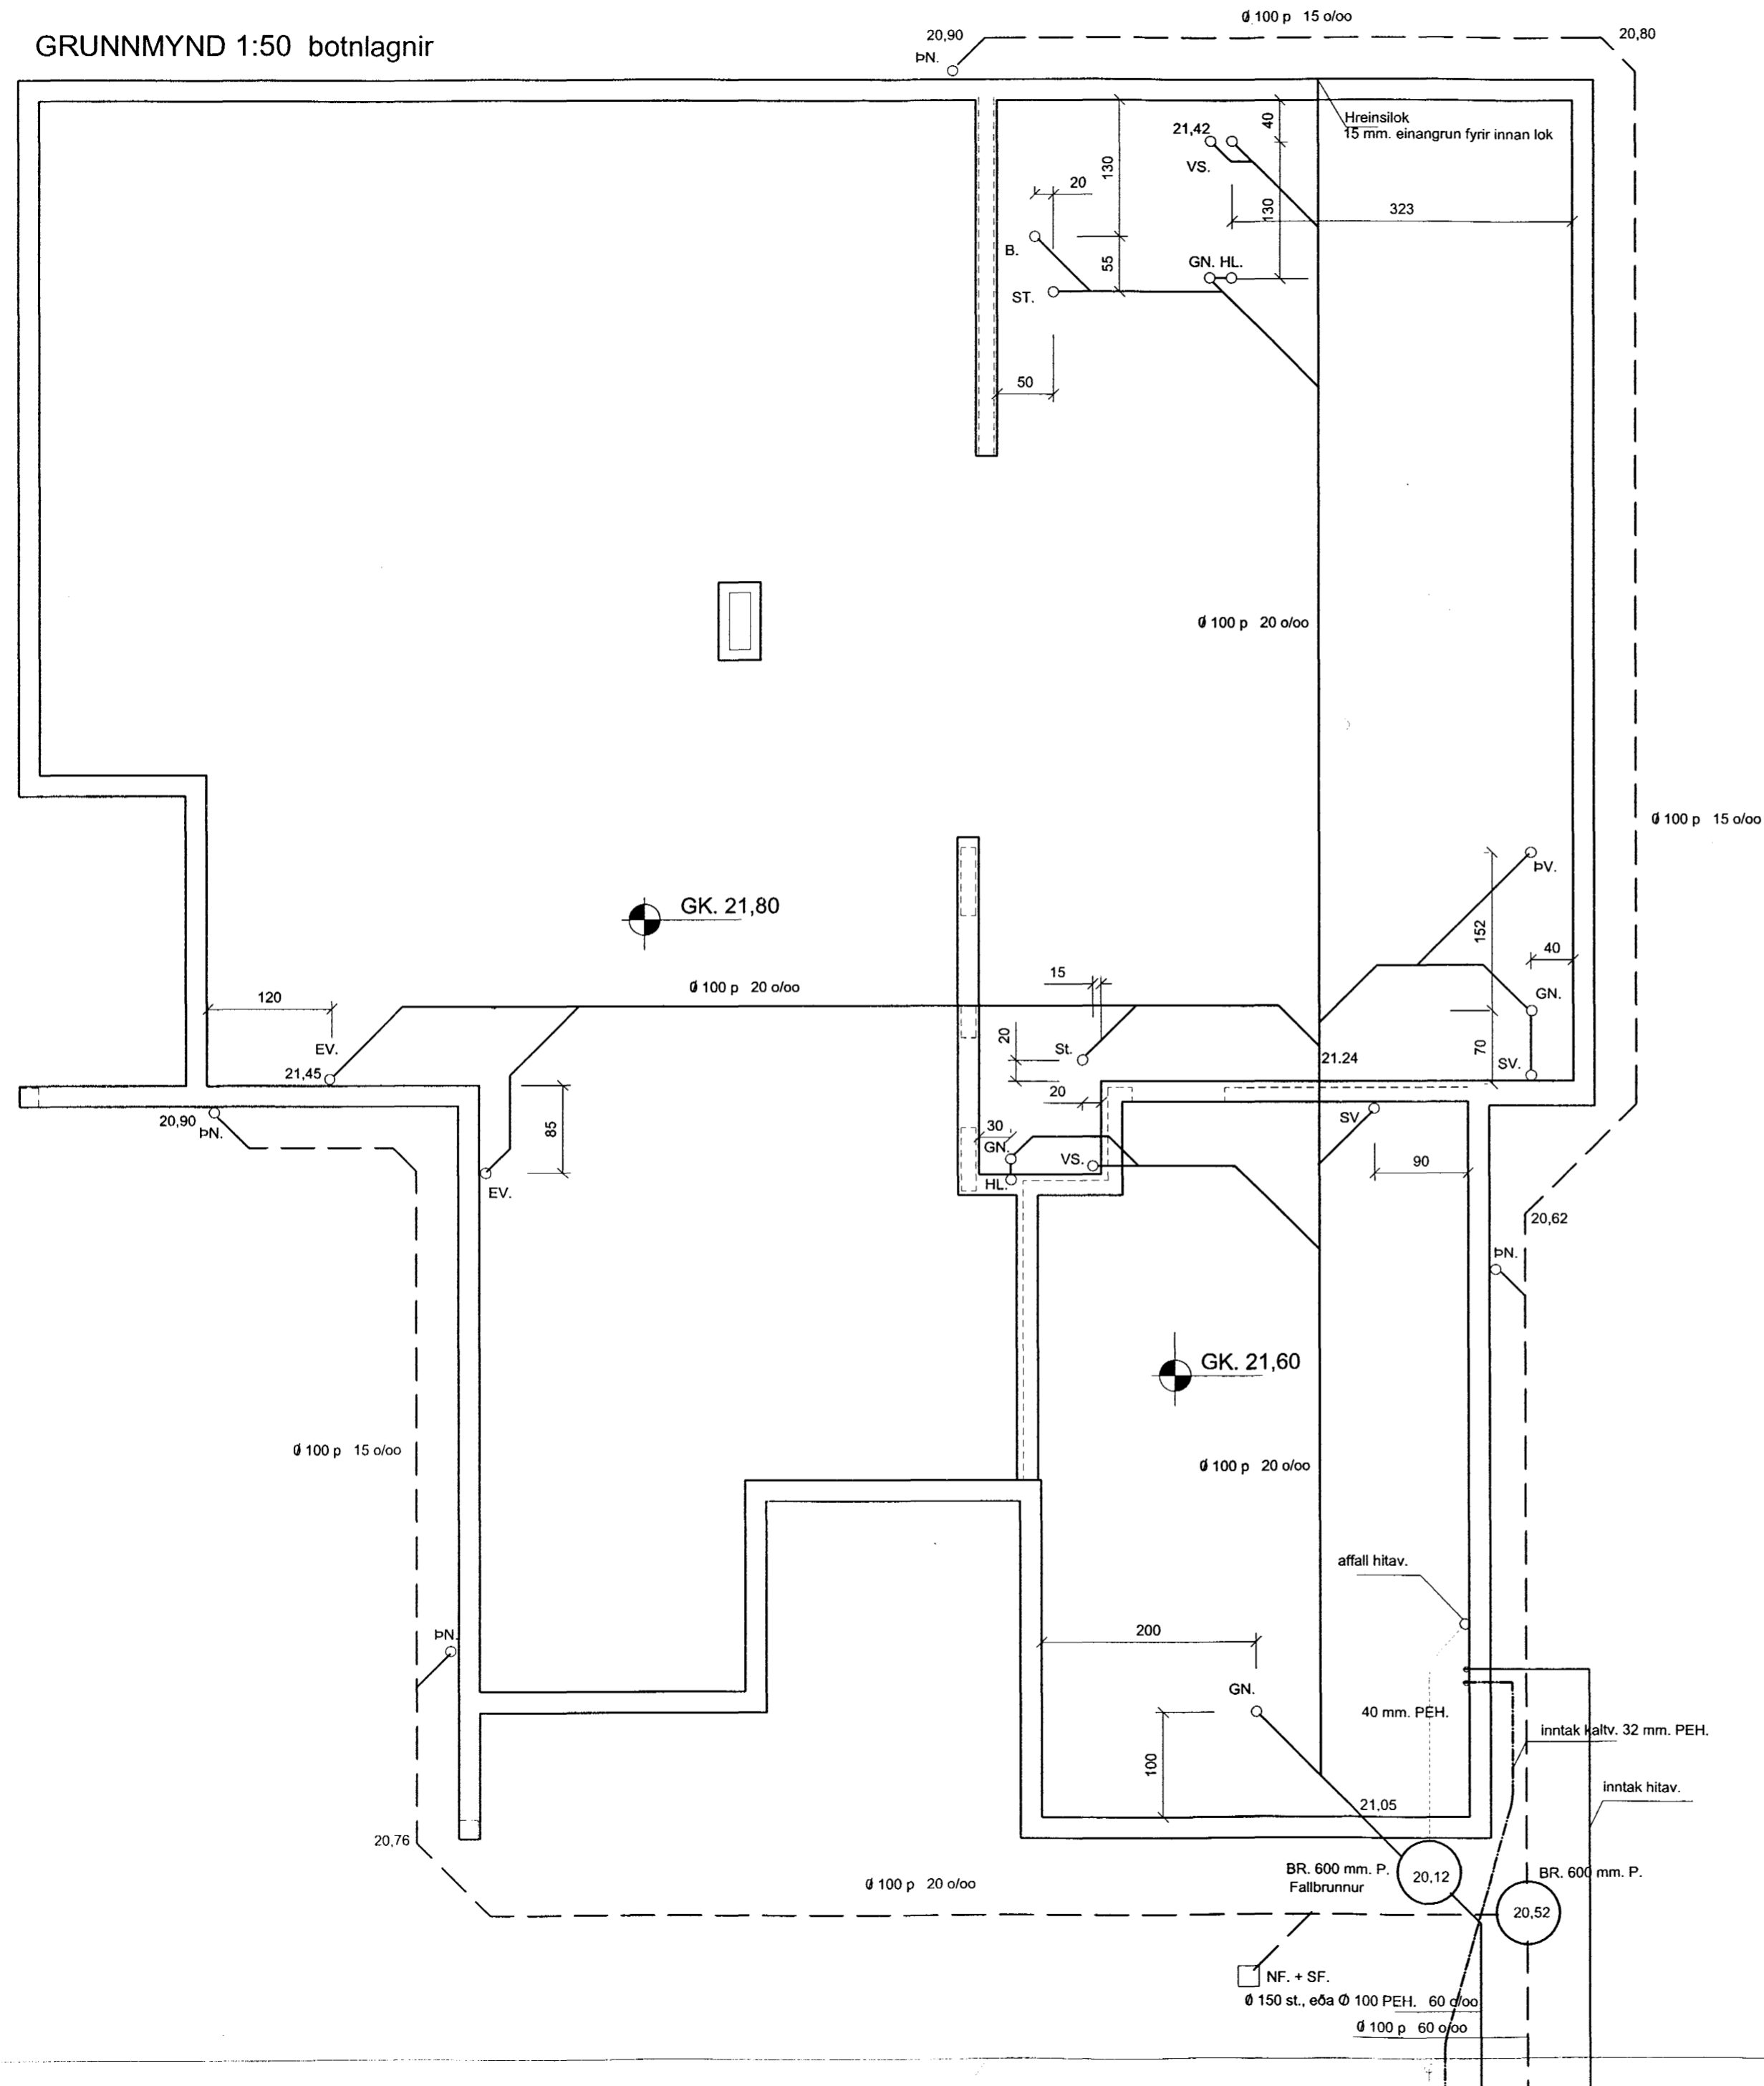

Afstöðumynd 1: 500

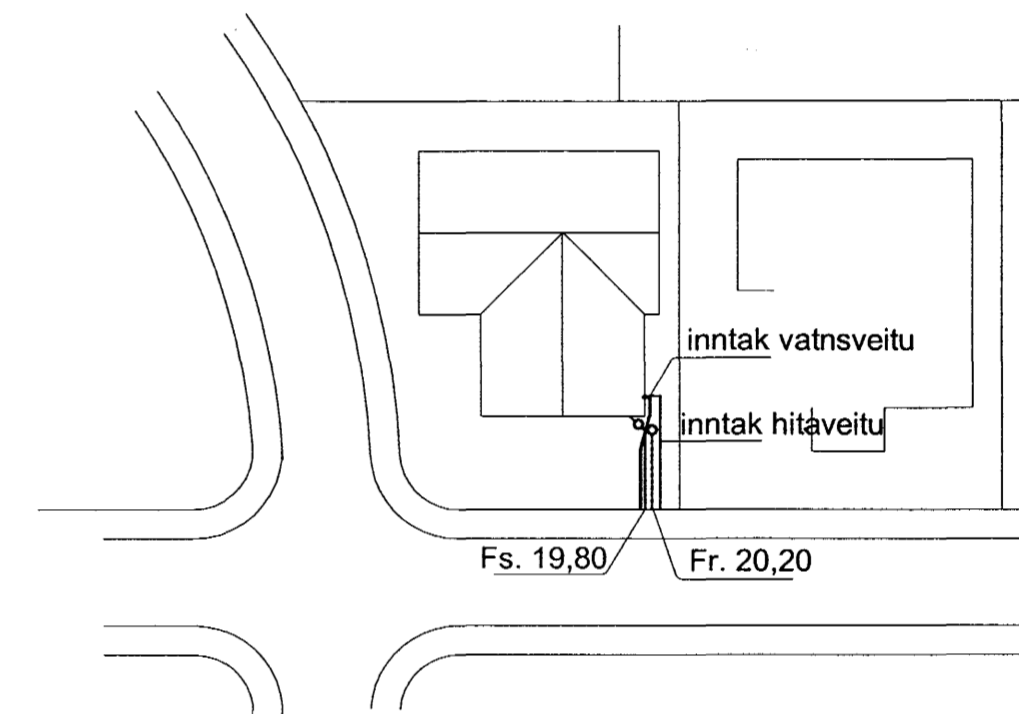

Skýringar:


Allar lagnir í grunni eru úr plasti nema annað sé tekið fram á teikningum.  
 Hæðartölur eru í m. þvermál pípa í mm, önnur mál í sm.  
 Allt efni og vinna skal vera samkvæmt gildandi reglugerðum og stöðlum.  
 Nota skal sökkulmót Orkuveitunnar fyrir inntök

Breyting nr. 1: Hús hækkað um 30 sm., lögnum breytt í samræmi við það.

Samþykkt þann  
 03 JUNI 2004

Byggingafulltrúinn í Hafnarfirði  
 F.h. Sigurbjartur Halldórsson

*Sigurbjartur Halldórsson*

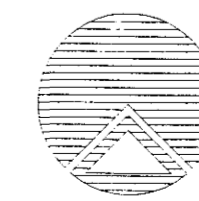

Teiknistofan Röðull

Knarrarvogi 4 Reykjavík  
 S: 5683577 Fax 5683522

Verkhlið:  
 Furuvellir 18 Hafnarfirði

Verkhlið:  
 Botnlagnir

Hölggi Gunnarsson kt. 050350-4879 h.s. 5544708 gsm 6921020 nmt. 8533489  
 Jón Rafns Antonsson kt. 240347-2539 h.s. 5670775 gsm. 8928377 nmt. 8528377

Mkv. 1:50	Hannað: hg
Dags: 17/4 2004	Teiknað: hg
Breytt: 26/5 2004	Yfirfarið: hg
Breytt:	Fjöldi blada 11
Breytt:	Blad nr. 11

*Sigurbjartur Halldórsson*