
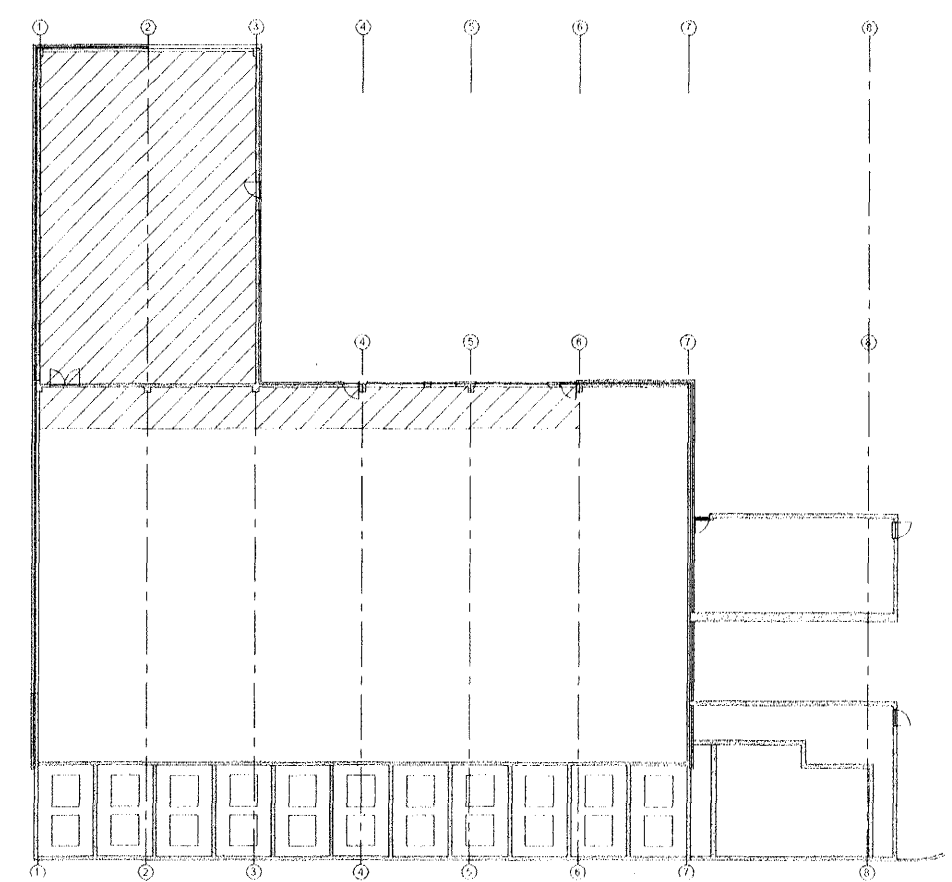


GRUNNMYND 1:50

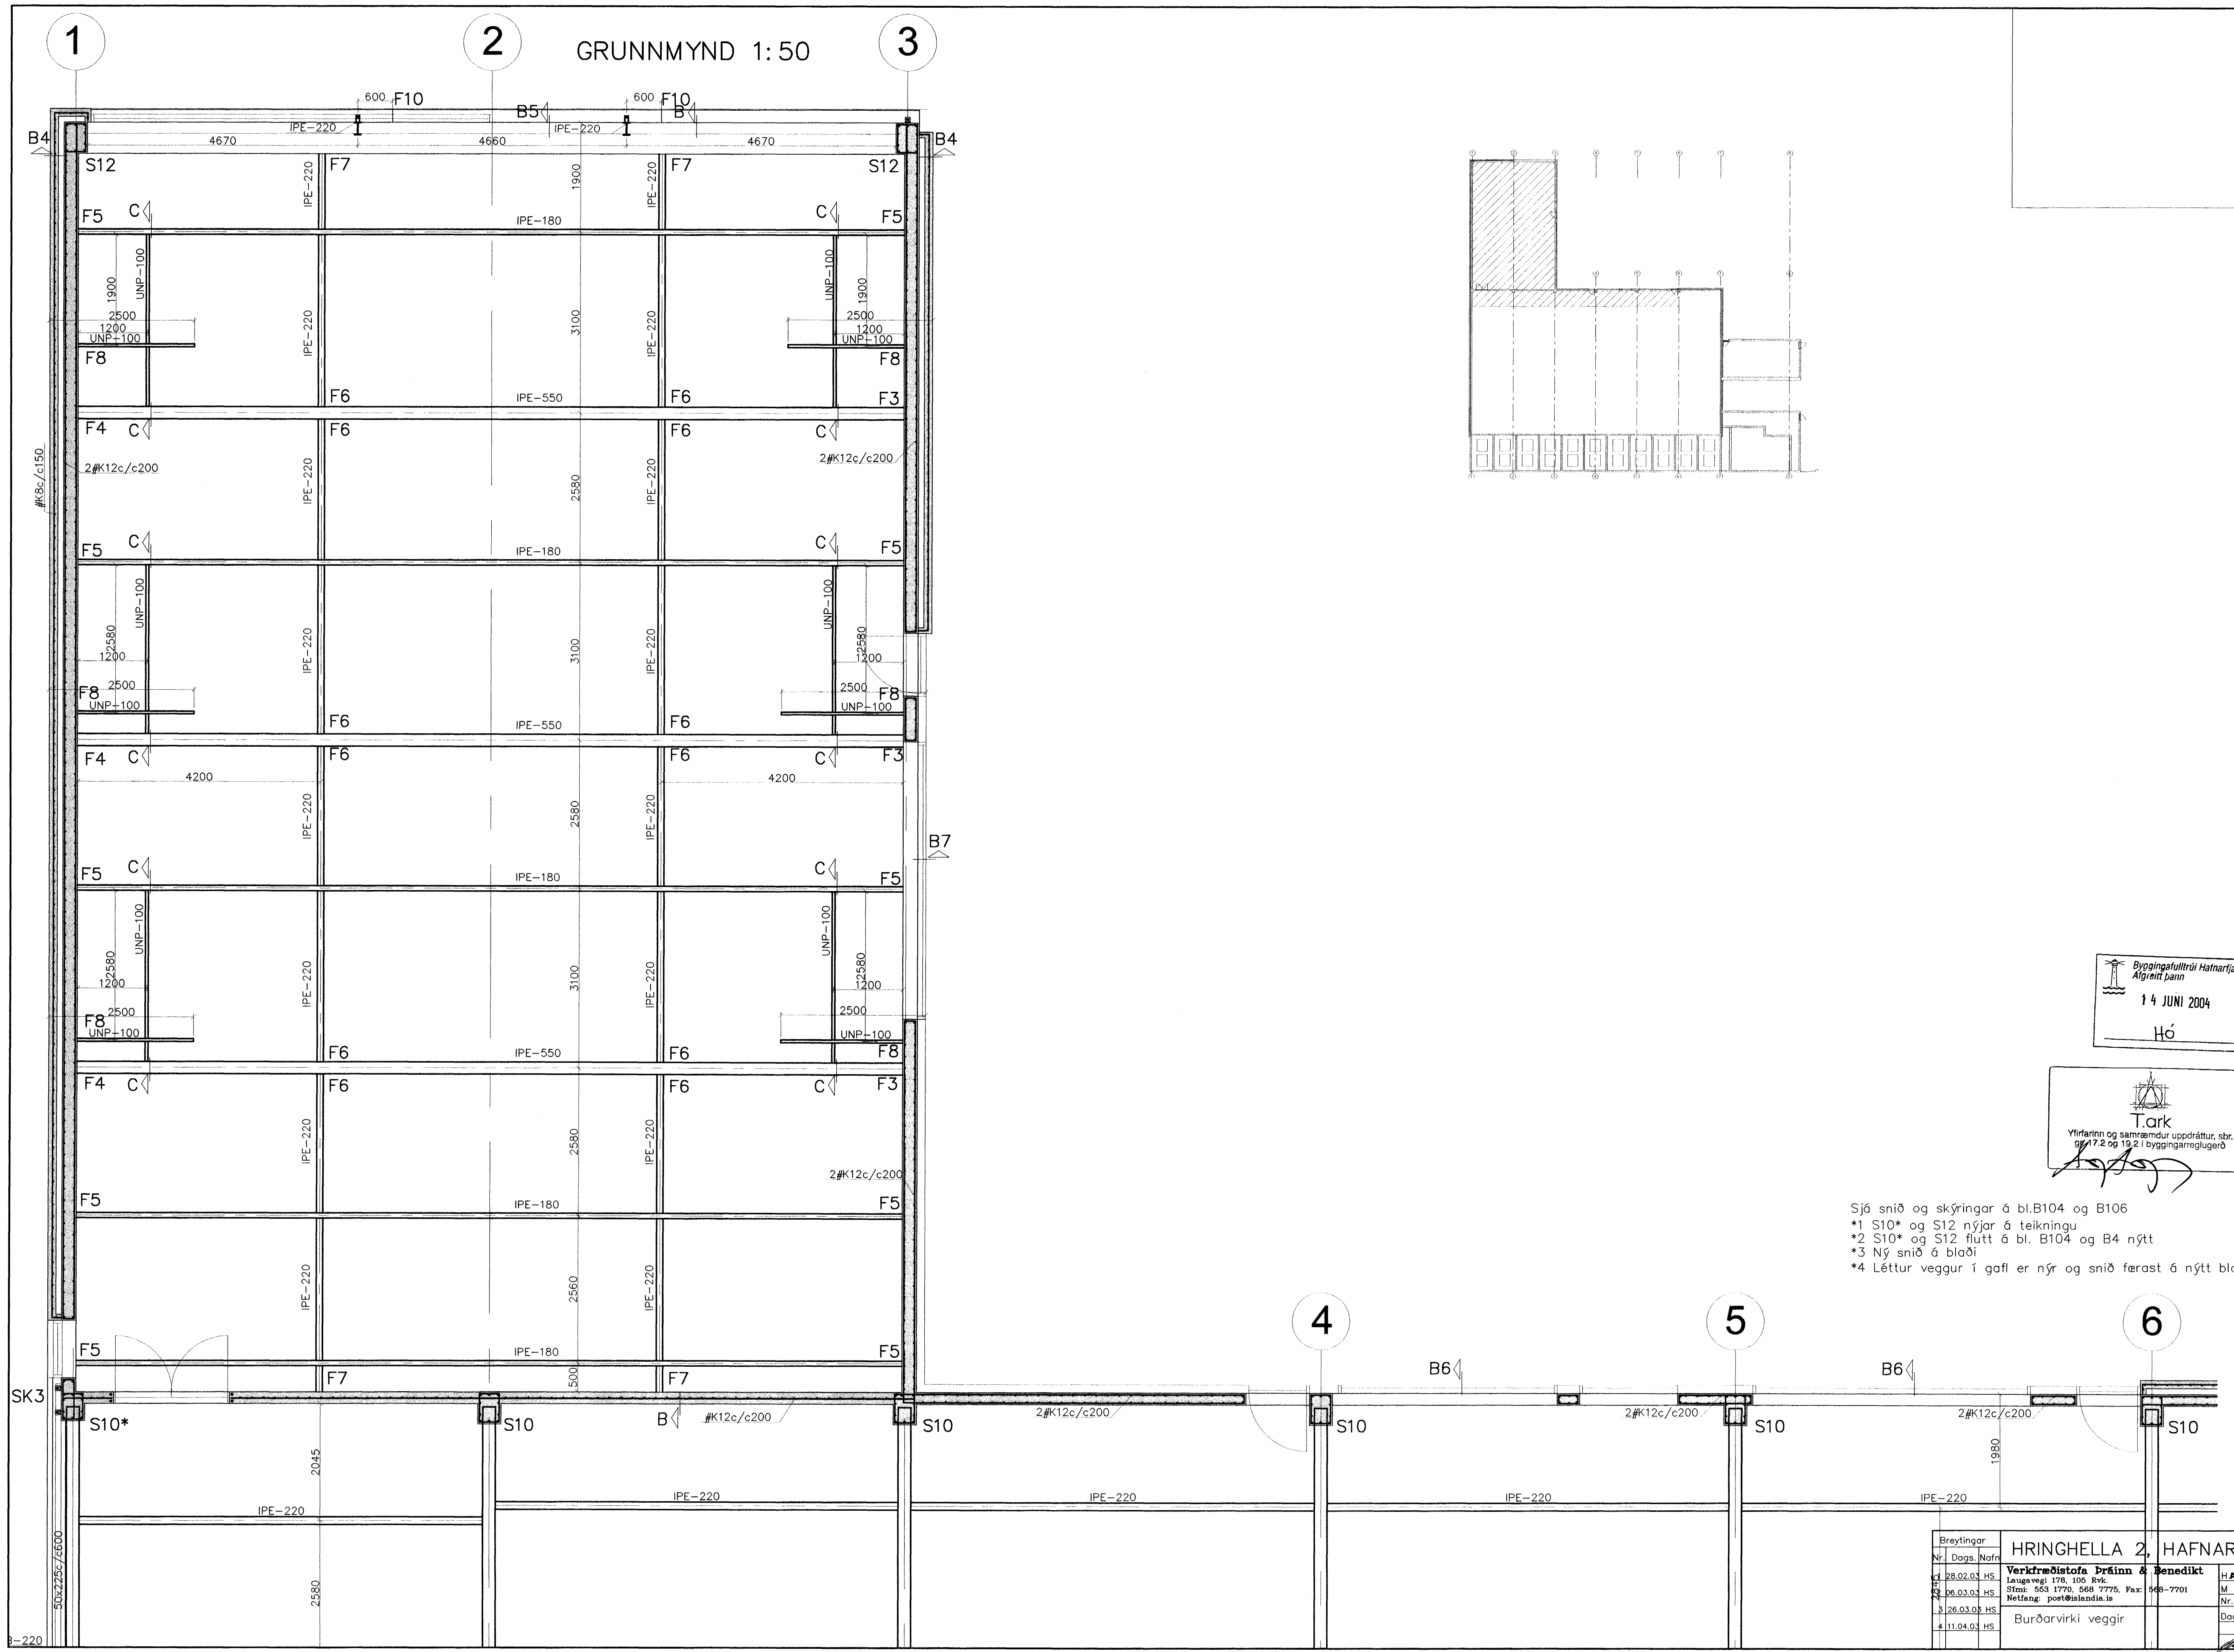

Byggingefulltrúi Hafnarfjarðar  
Algræitt bann  
14 JUNI 2004  
Hó

T.ark  
Yfirfarinn og samræmdur uppdráttur, sbr.  
§§ 17.2 og 19.2 í byggingarreglugerð  
*[Signature]*

- Sjá snið og skýringar á bl.B104 og B106
- \*1 S10\* og S12 nýjar á teikningu
  - \*2 S10\* og S12 flutt á bl. B104 og B4 nýtt
  - \*3 Ný snið á blaði
  - \*4 Löttur veggur í gaffl er nýr og snið færast á nýtt blað.

Breytingar	HRINGHELLA 2, HAFNARFJ.		HAF   T   MS   S
Nr.	Dags.	Nafn	M. 1:50
1	28.02.03	HS	Verkfæðistofa Þráinn & Benedikt
2	06.03.03	HS	Laugavegi 178, 105. Rvk. Sími: 553 1770, 568 7775, Fax: 568-7701
3	26.03.03	HS	Netfang: post@islandia.is
4	11.04.03	HS	Burðarvirki veggur
			Nr. B101
			Dags. 11.03
			090610-4839