


Byggingaulltrúi Hafnarfjarðar
Algreitt þann
15 JUNI 2004
HÉ

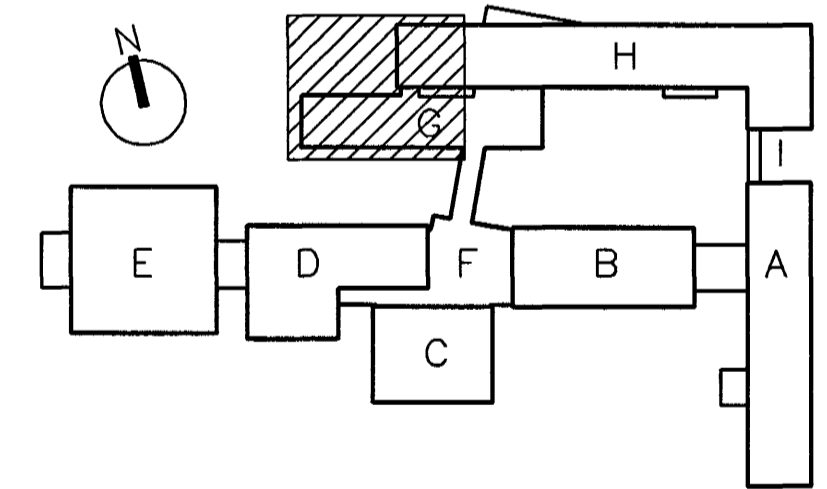

30 DEC 2003
VINNUTEIKNING

BATTERÍÐ
ARKITEKTUR

Adalhönnuður
Sigurður Einarsson
Kennitala 110552789
Sigurður Einarsson
Kt. 110457-2789

FASTEIGNAFÉLAG
HAFNARFJARÐAR

ALDAR TILMENNAR SKÝRINGAR SJÁ TEIKN. P00

A	22.12.03	OFNAR NR: 114-115 OG 2 NÆIR OFNAR 135-136	HANNAD	SAMP.
UTC.	DAGS.	BREYTING:		
HRAUNTUNGA 7, VÍDISTADASKÓLI VIÐBYGGING		HITALAGNIR GRUNNMYND 1.HÆÐAR, HÚS G,H		
VSB VERKFRÆÐISTOFA		Áritun lög. hönnuða: Sveinn Áki Sværissón Kt.230855-5609		
Hönnuð: SÁS		Teiknuð: LÁ		
Máli: 1:50		Yfirfarð:		
Dags:		Nr: 02830-P24A		

BEJARHRAUNI 20+220 HAFNARFJÖRDUR
Heimasíða: www.vsb.is • Netfang: vsb@vsb.is
Sími: 585-8600 Fax 585-8610 • Kt: 710796-2899

