


Byggingatillit Hafiurjarðar
 Algjett þann
 15 JUNI 2004
 H.C.

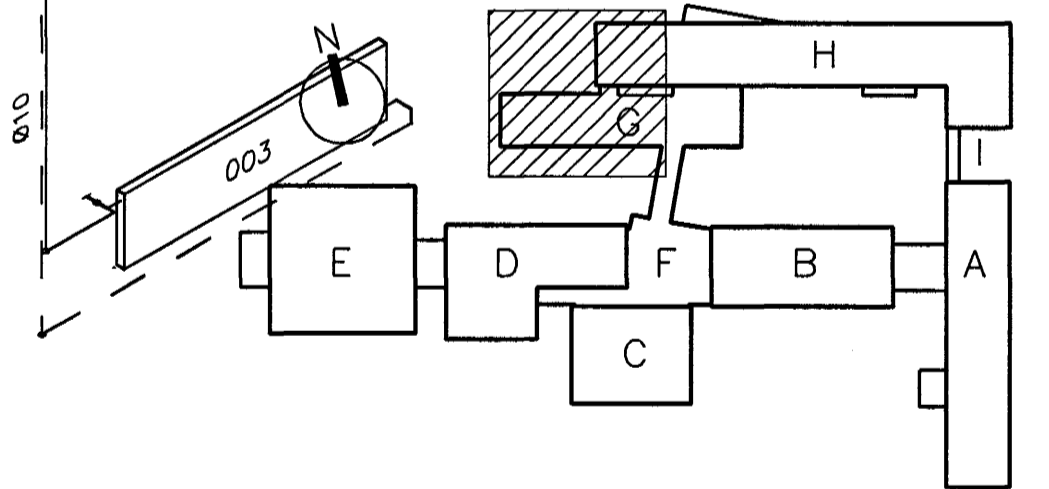

30 DEC 2003
VINNUTEIKNING

BATTERÍÐ
 ABOLHÖNGUBUR
 Sigurður Einarsson
 Kennitala: 110587-5789
 7-2789

**FASTEIGNAFÉLAG
 HAFNARFJORDAR**
 ALLAR ALMENNAR SKÝRINGAR SJÁ TEIKN. P00

A 22.12.03 STÆRD Á LÖGN AD OFNUM NR: 114-115 (VIÐBÓT OFNAR NR:135 OG136)	
GTG. DAGS. BREYTING:	HANNAD SAMP.
HRAUNTINGA 7, VÍDISTADASKÓLI VIÐBYGGING	
HITALAGNIR RÖMMYND HÚS G.H.	
Áritun lögg. hönnuða:	
VSB VERKFRÆÐISTOFA	
Sveinn Áki Sverrisson Kt.230855-5609	
Hannað: ÁP	Teiknað: ÁP/LÁ
Máli: 1:50	Yfirfarið:
Dags:	Nr: 02830-P40A
BEJARHRAUNI 20+220 HAFNARFJORDUR Heimisbá: www.vsb.is • Netfang: vsb@vsb.is Sími:585-8600 Fax 585-8610•Kt:10796-2899	