


Byggingatullitri Hafnarfjarðar  
Alfreitt Þann  
15 JUNI 2004  
HC

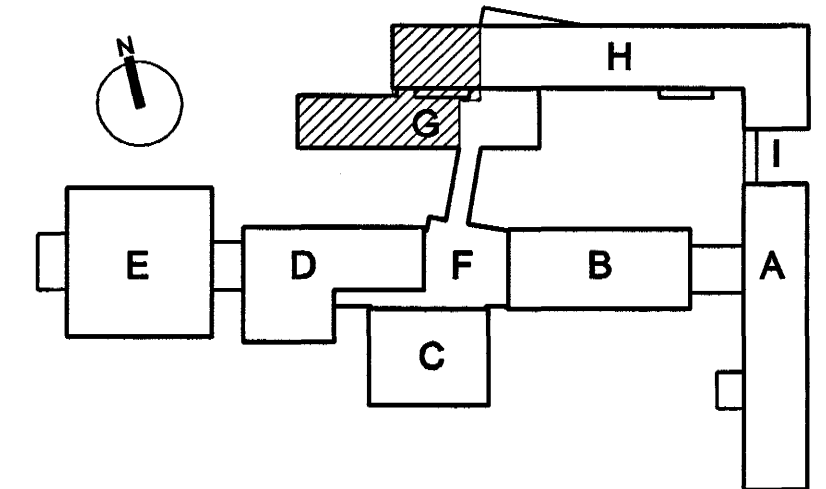

**VINNUTEIKNING**  
22 JAN 2004  
**FASTEIGNAFÉLAG**  
**HAFNARFJARÐAR**

**BATTERÍÐ**  
Adalhönnuður  
Sigurður Einarsson  
Kringla 1105 789  
Kt. 110457-2789

A	17.01.2004	Vinnuherb./ljósrít (H101/H102) og kennaraeldhús (G109)	ÓG
ÓTG.	DAGS.	BREYTING:	HANNAD SAMP.
HRAUNTUNGA 7, VÍDISTADASKÓLI VIÐBYGGING		LAMPAPLAN GRUNNMÝND 1.HÆÐAR. SVÆÐI 1	
<b>VSB VERKFRÆÐISTOFA</b>		Aritun lögg. hönnuð: <i>[Signature]</i> Örn Guðmundsson Kt.: 220961-2739	
BEIÐARHRAUNI 20+220 HAFNARFJÖRDUR Heimasíða: www.vsb.is • Netfang: vsb@vsb.is Sími 585-8600 Fax 585-8610 • Kt: 710796-2899		Hannað: ÓG	Teiknað: ÓG
FRV		Mál: 1:50	Yfirfarid: ÓG
		Dags: 14.03.2003	Nr: 02830-R211-A