


Byggingatillitni Hatnarfjarðar  
Alfreit Þann  
15 JUNI 2004  
RÖ

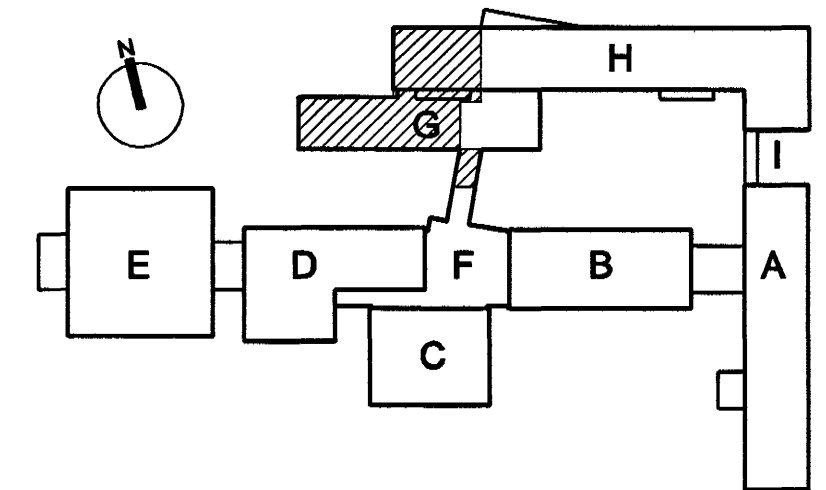

**VINNUTEIKNING**  
22 JAN 2004

FASTEIGNAFÉLAG  
HAFNARFJARÐAR

**BATTERÍÐ**  
Aðalhönnuður  
Sigurður Einarsson  
Keflagata 110557-2789  
*Sigurður Einarsson*  
Kt. 110457-2789

A 17.01.2004 Höfherbergi (H001) og fatageymsla (G016) ÖG  
ÓTG. DAGS. BREYTING: HANNAÐ SAMP.

HRAUNTUNGA 7, VÍDISTADASKÓLI  
VÍDBYGGING  
LAMPAPLAN  
GRUNNMYND JARÐHÉD. SVÆÐI 1

**VSB VERKFRÆÐISTOFA**  
Áritun lögg. hönnuða: *[Signature]*  
Örn Guðmundsson Kt.: 220961-2739

BEIARHRAUNI 20+220 HAFNARFJÖRÐUR  
Helmisödu: www.vsb.is • Netfang: vsb@vsb.is  
Sími 585-8600 Fax 585-8610 • Kt.: 710796-2899  
FRV  
Hannað: ÖG Teiknað: ÖG  
Mál: 1:50 Yfirfarið:  
Dags: 14.03.2003 Nr: 02830-R201-A