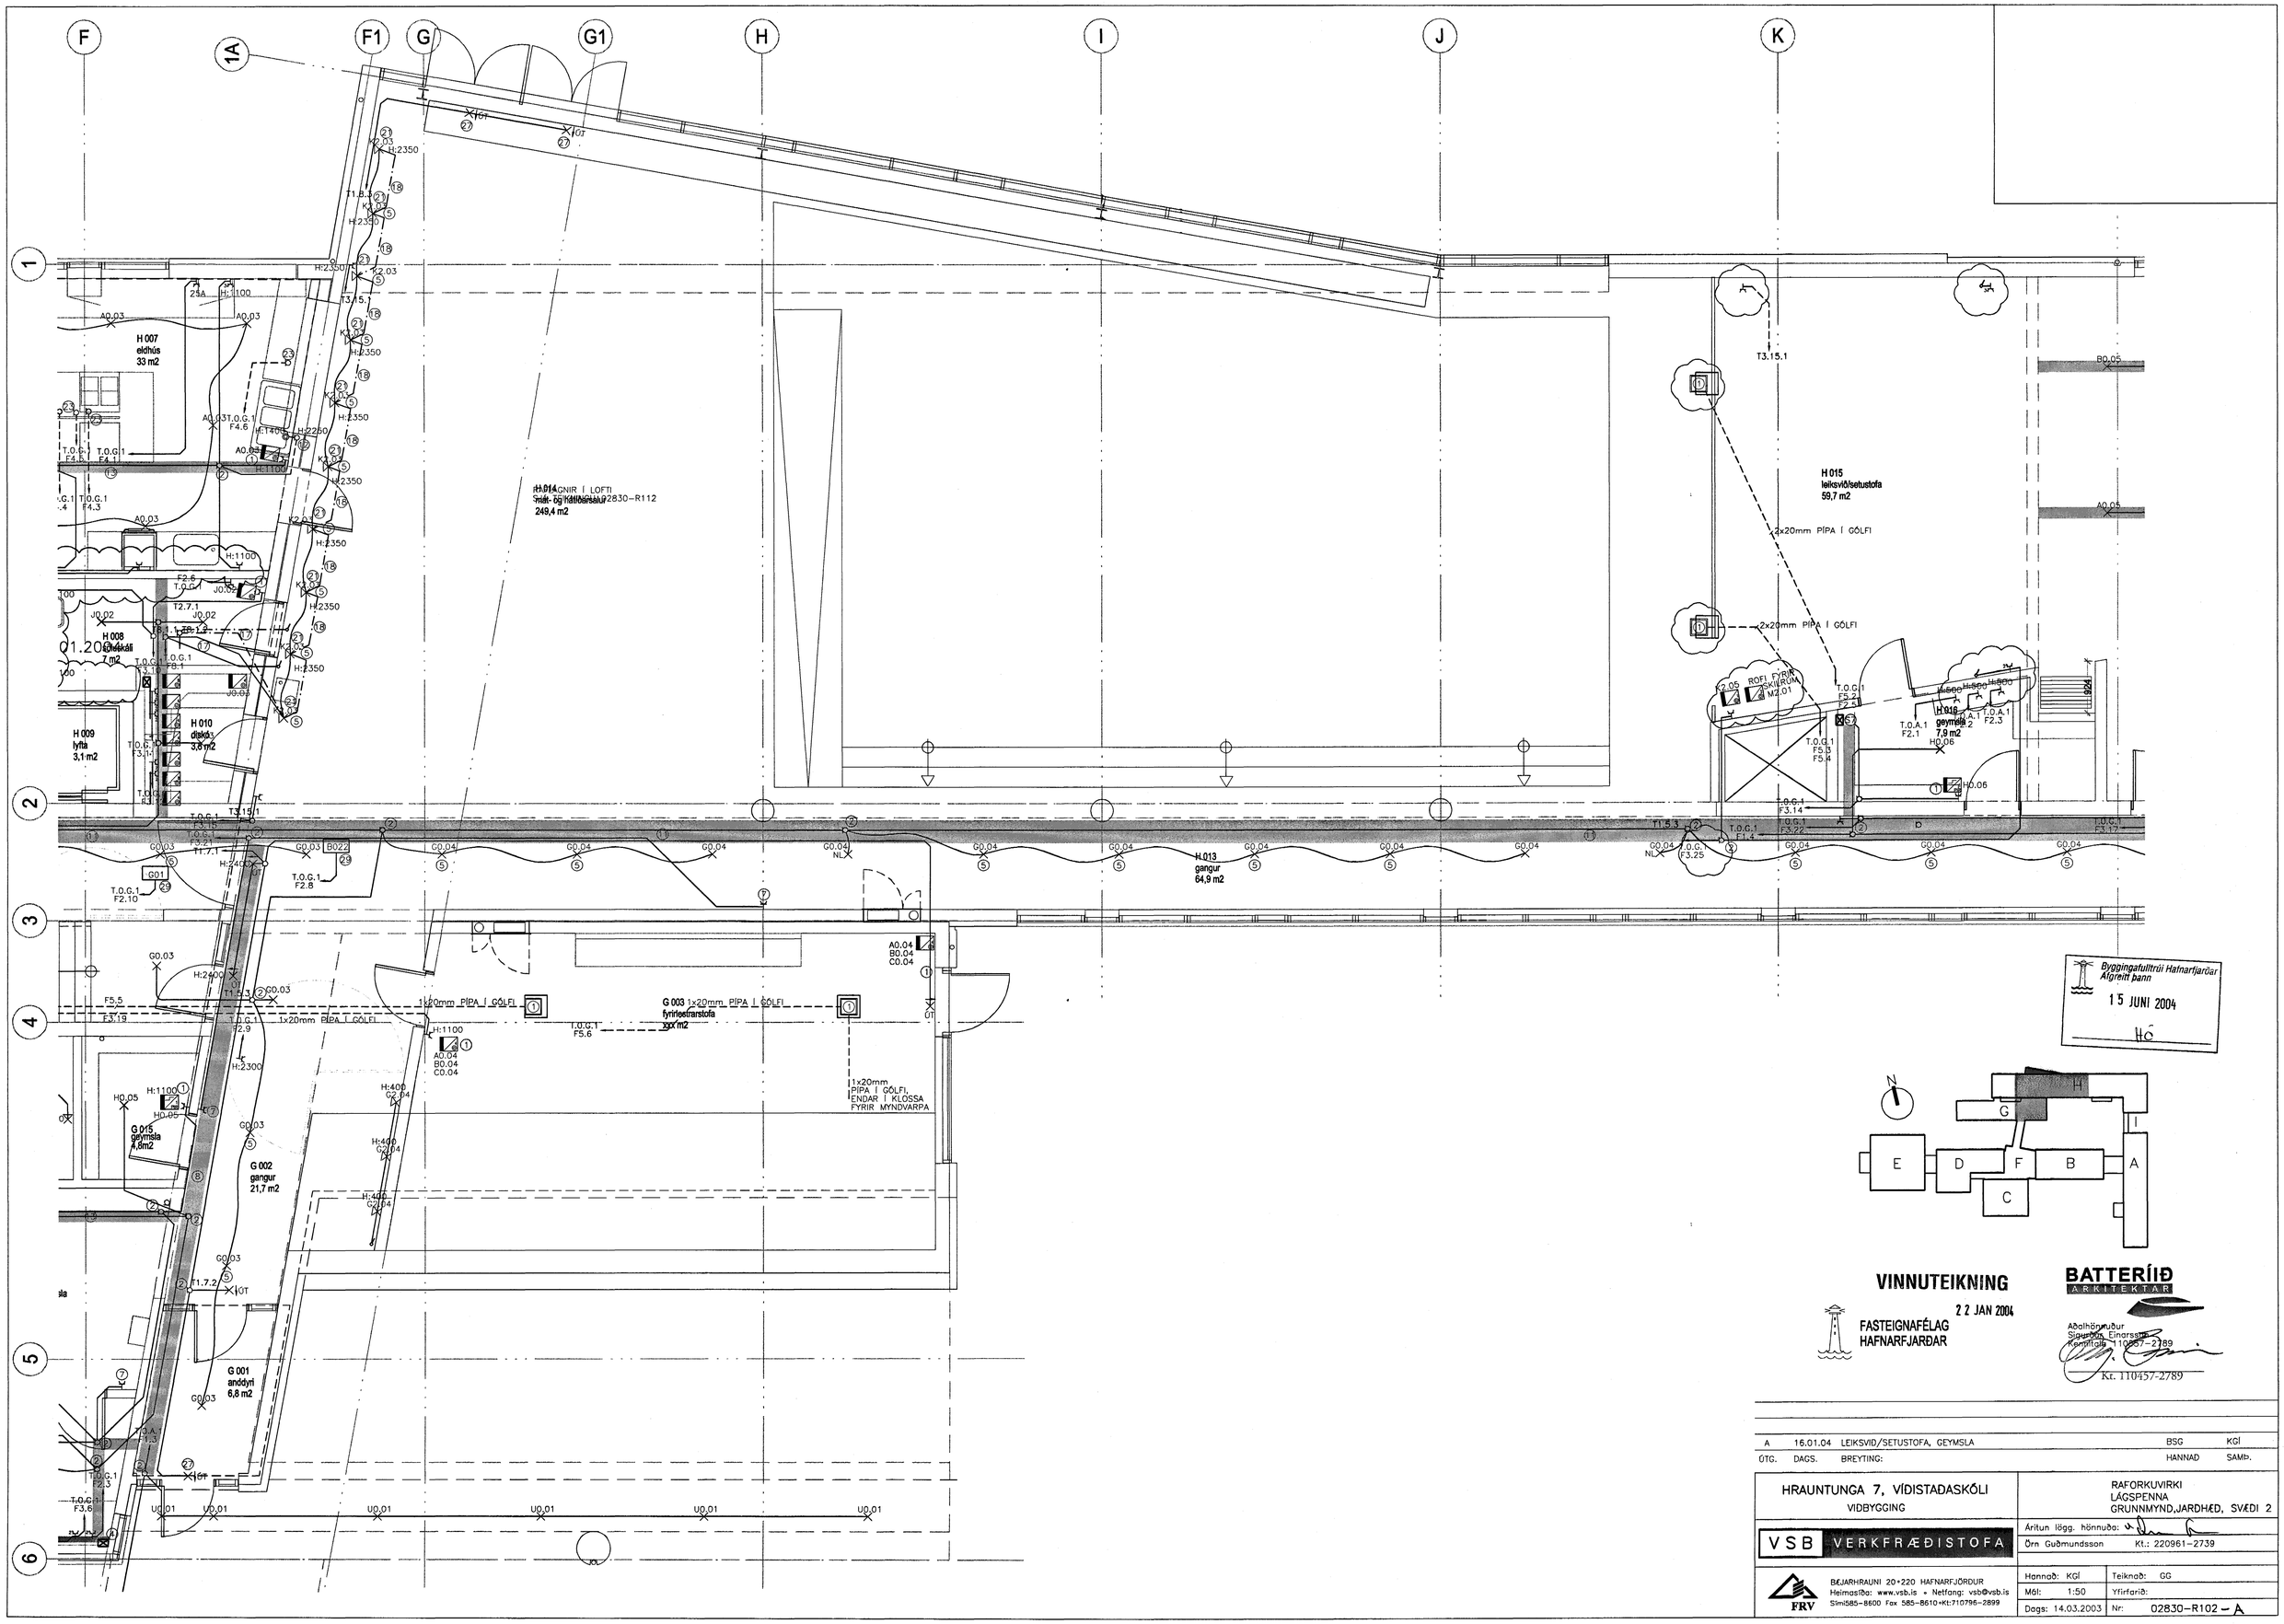

Byggingafulltrúi Hafnarfjarðar
Afgreitt þann
15 JUNI 2004
HÓ

VINNUTEIKNING

22 JAN 2004

FASTEIGNAFÉLAG HAFNARFJARÐAR

BATTERÍÍÐ
ARKITEKTAR

Aðalhönnuður
Sigurður Einarsson
Kennitala 110457-2789
Kt. 110457-2789

ÚTG.	DAGS.	BREYTING:	HANNAÐ	SAMÞ.
A	16.01.04	LEIKSVIÐ/SETUSTOFA, GEYMSLA	BSG	KGÍ

HRAUNTUNGA 7, VÍDISTAÐASKÓLI VIÐBYGGING	RAFORKUVIRKI LÁGSPENNA GRUNNMYND,JARÐHÆÐ, SVÆÐI 2
VSB VERKFRÆÐISTOFA	Áritun lögg. hönnuða: Örn Guðmundsson Kt.: 220961-2739
FRV BÆJARHRAUNI 20+220 HAFNARFJÖRÐUR Heimasíða: www.vsb.is • Netfang: vsb@vsb.is Sími585-8600 Fax 585-8610+Kt:710796-2899	Hannað: KGÍ / Teiknað: GG Mál: 1:50 / Yfirfarið: Dags: 14.03.2003 / Nr: 02830-R102 – A