



**TAFLA T.1.G.2**

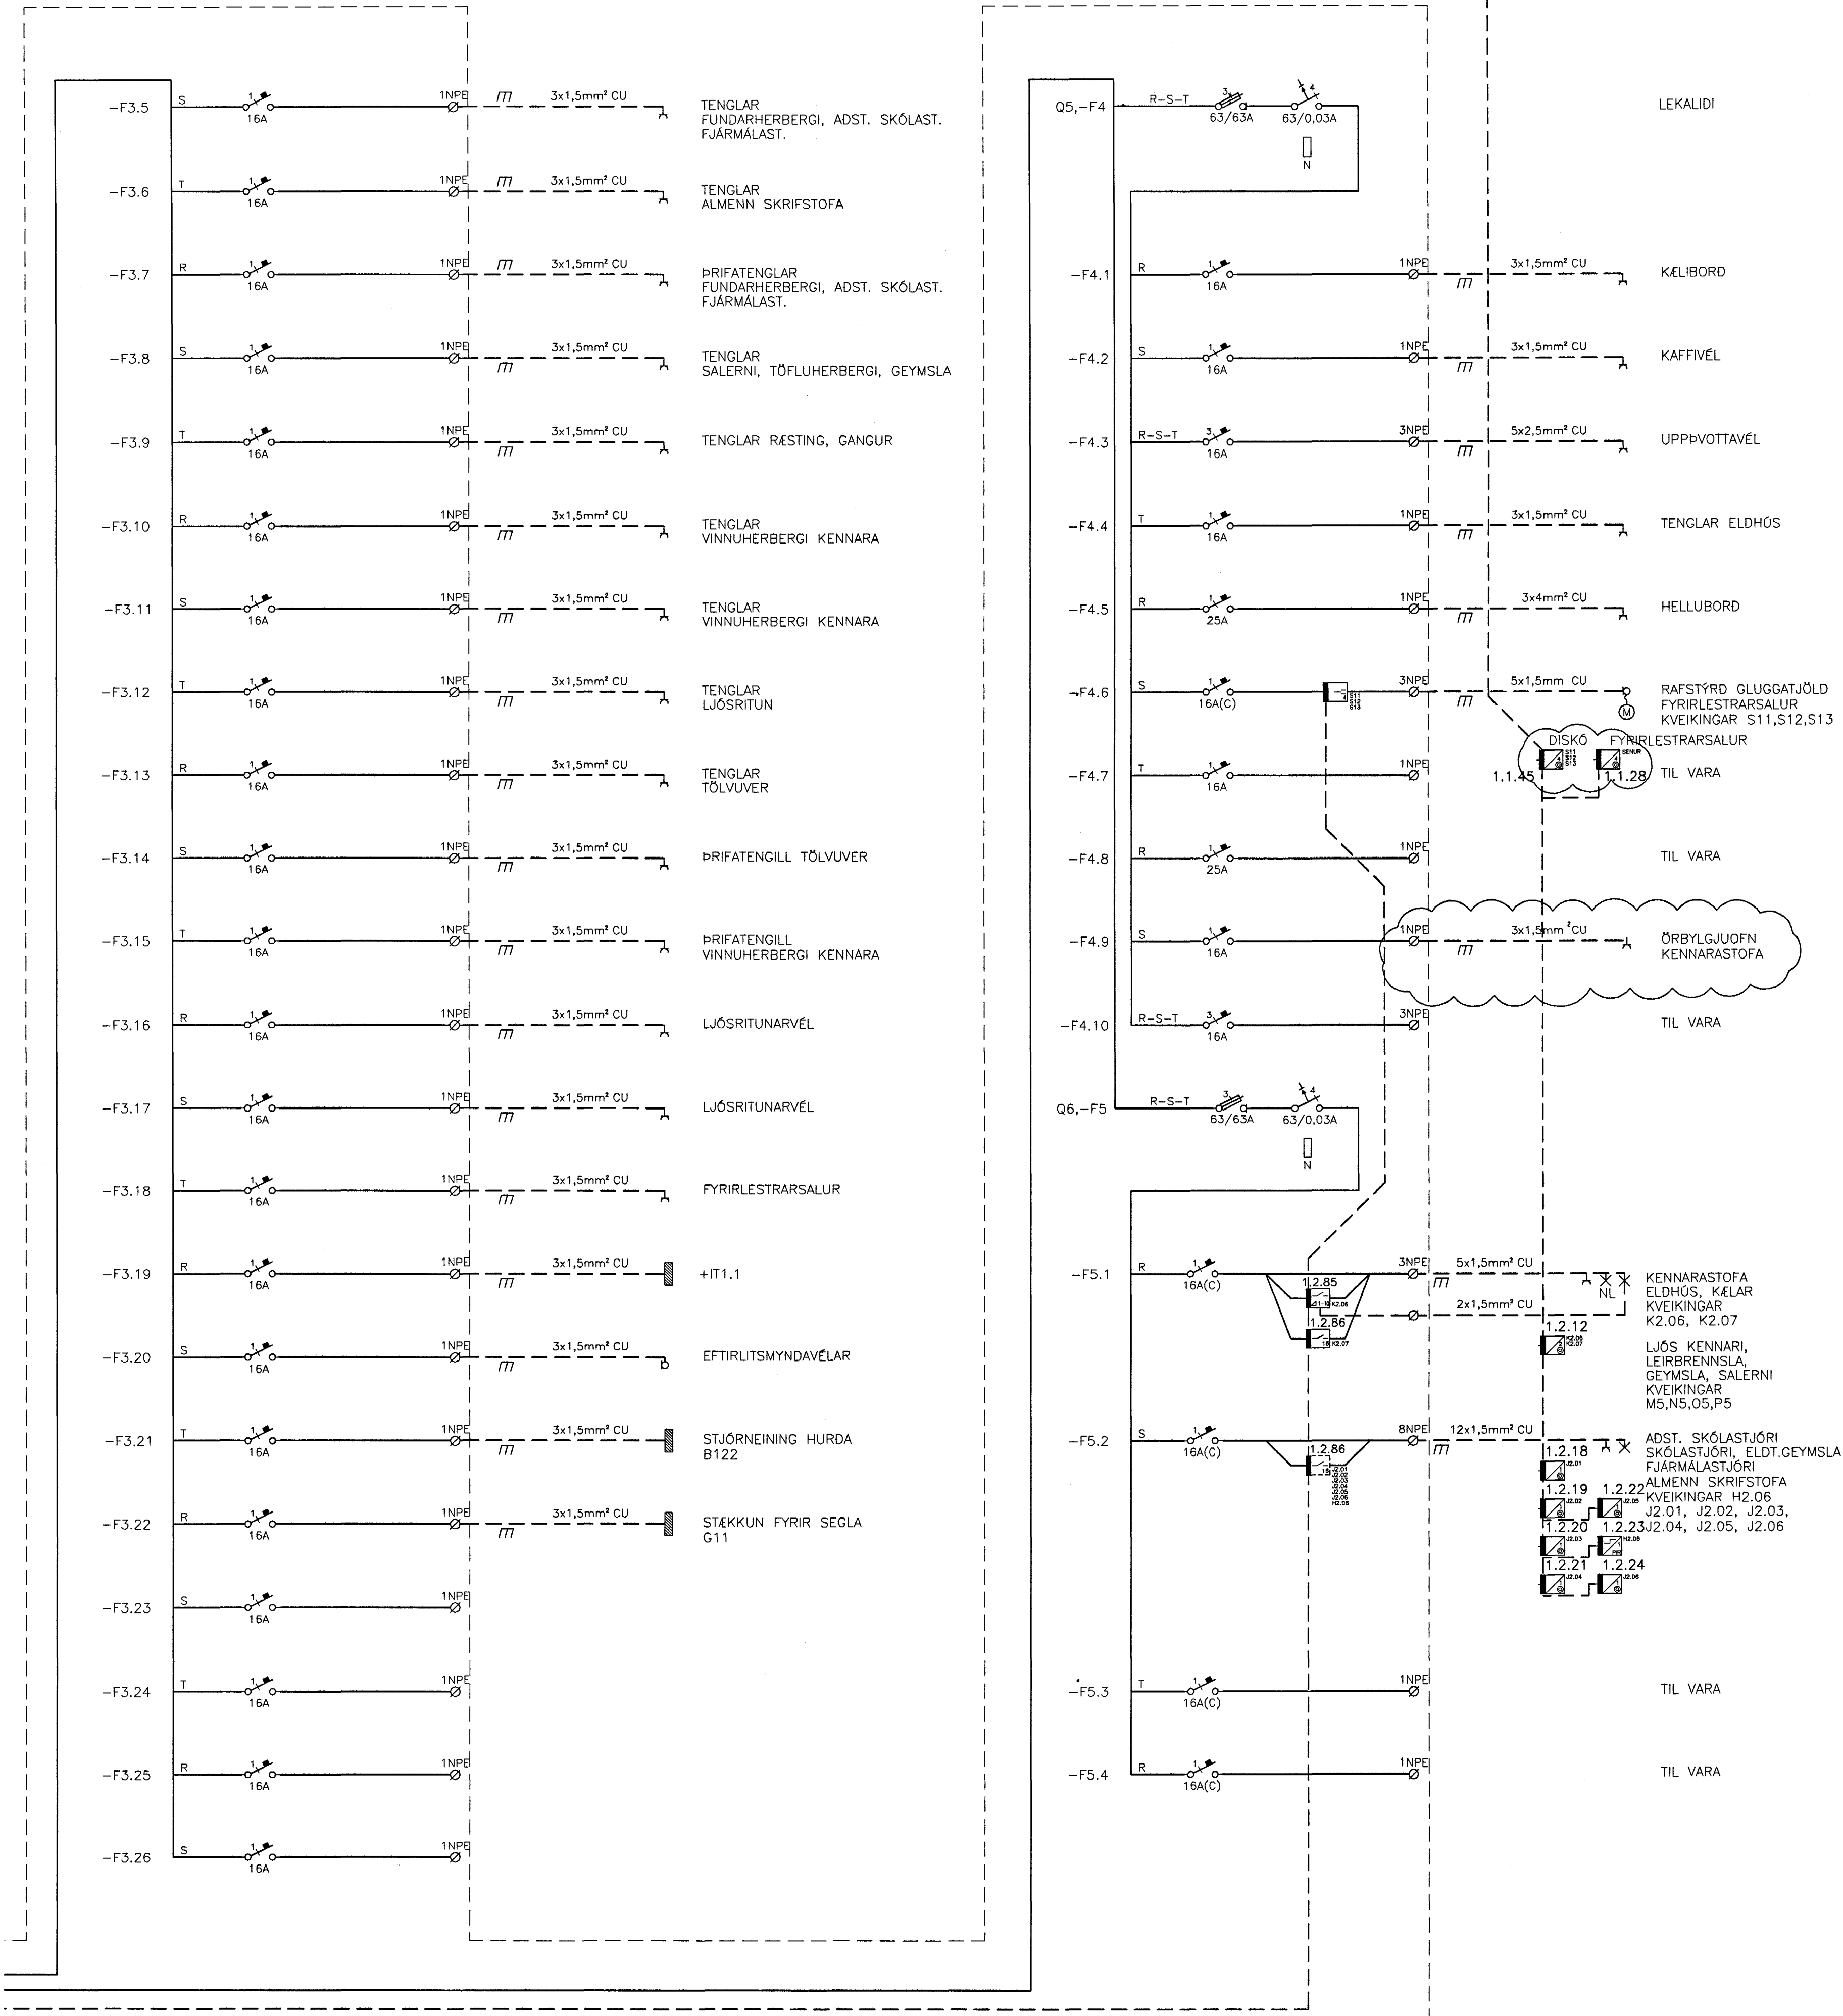

Byggingaútlitir Hafnarfjarðar  
 15 JUNI 2004  
 H6

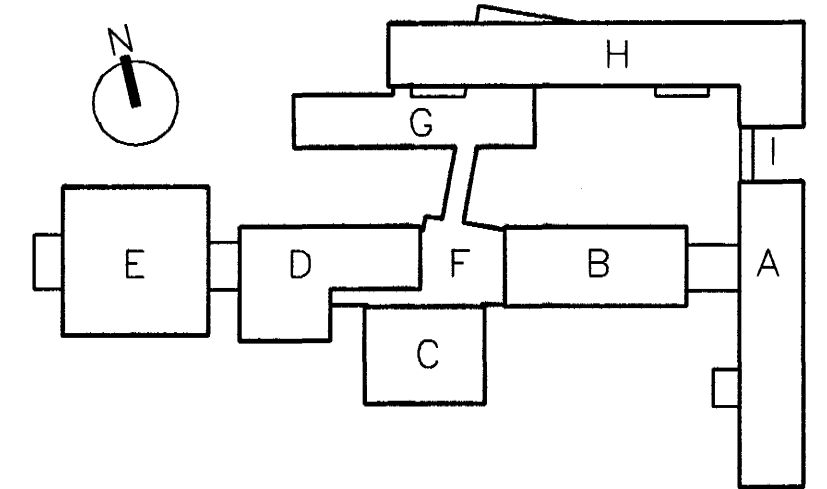

**VINNUTEIKNING**  
 22 JAN 2004

FASTEIGNAFÉLAG  
 HAFNARFJARÐAR

**BATTERIÐ**  
 ARKITEKTAR  
 Abalhbinnuður  
 Sigurður Einarsson  
 Kennitala 110552-2899  
 Kr. 110457-2789

A	16.01.04	EIB ROFAR, FJÖLGUN GREINA	BSG	KGÍ
ÖTG.	DAGS.	BREYTING:	HANNAÐ	SAMP.
HRAUNTUNGA 7, VÍDISTADASKÓLI VIBYGGING			RAFORKUVIRKI EINLÍNUMYND DREIFITAFLA T.1.G.2	
VSB VERKFRÆÐISTOFA			Áritun lögg. hönnuða:	
			Örn Guðmundsson	Kt.: 220961-2739
B.EIARHRAUNI 20+220 HAFNARFJÓRÐUR Heimasíða: www.vsb.is • Netfang: vsb@vsb.is Sími: 585-8600 Fax: 585-8610 • Kt.: 710796-2899		Hannað: BSG	Teiknað: BSG	
FRV		Mál: 1:50	Yfirfarið:	
		Dags: 14.03.2003	Nr: 02830-R023-A	