



TAFLA T.O.G.1

SJA BL. NR. 02830-R016

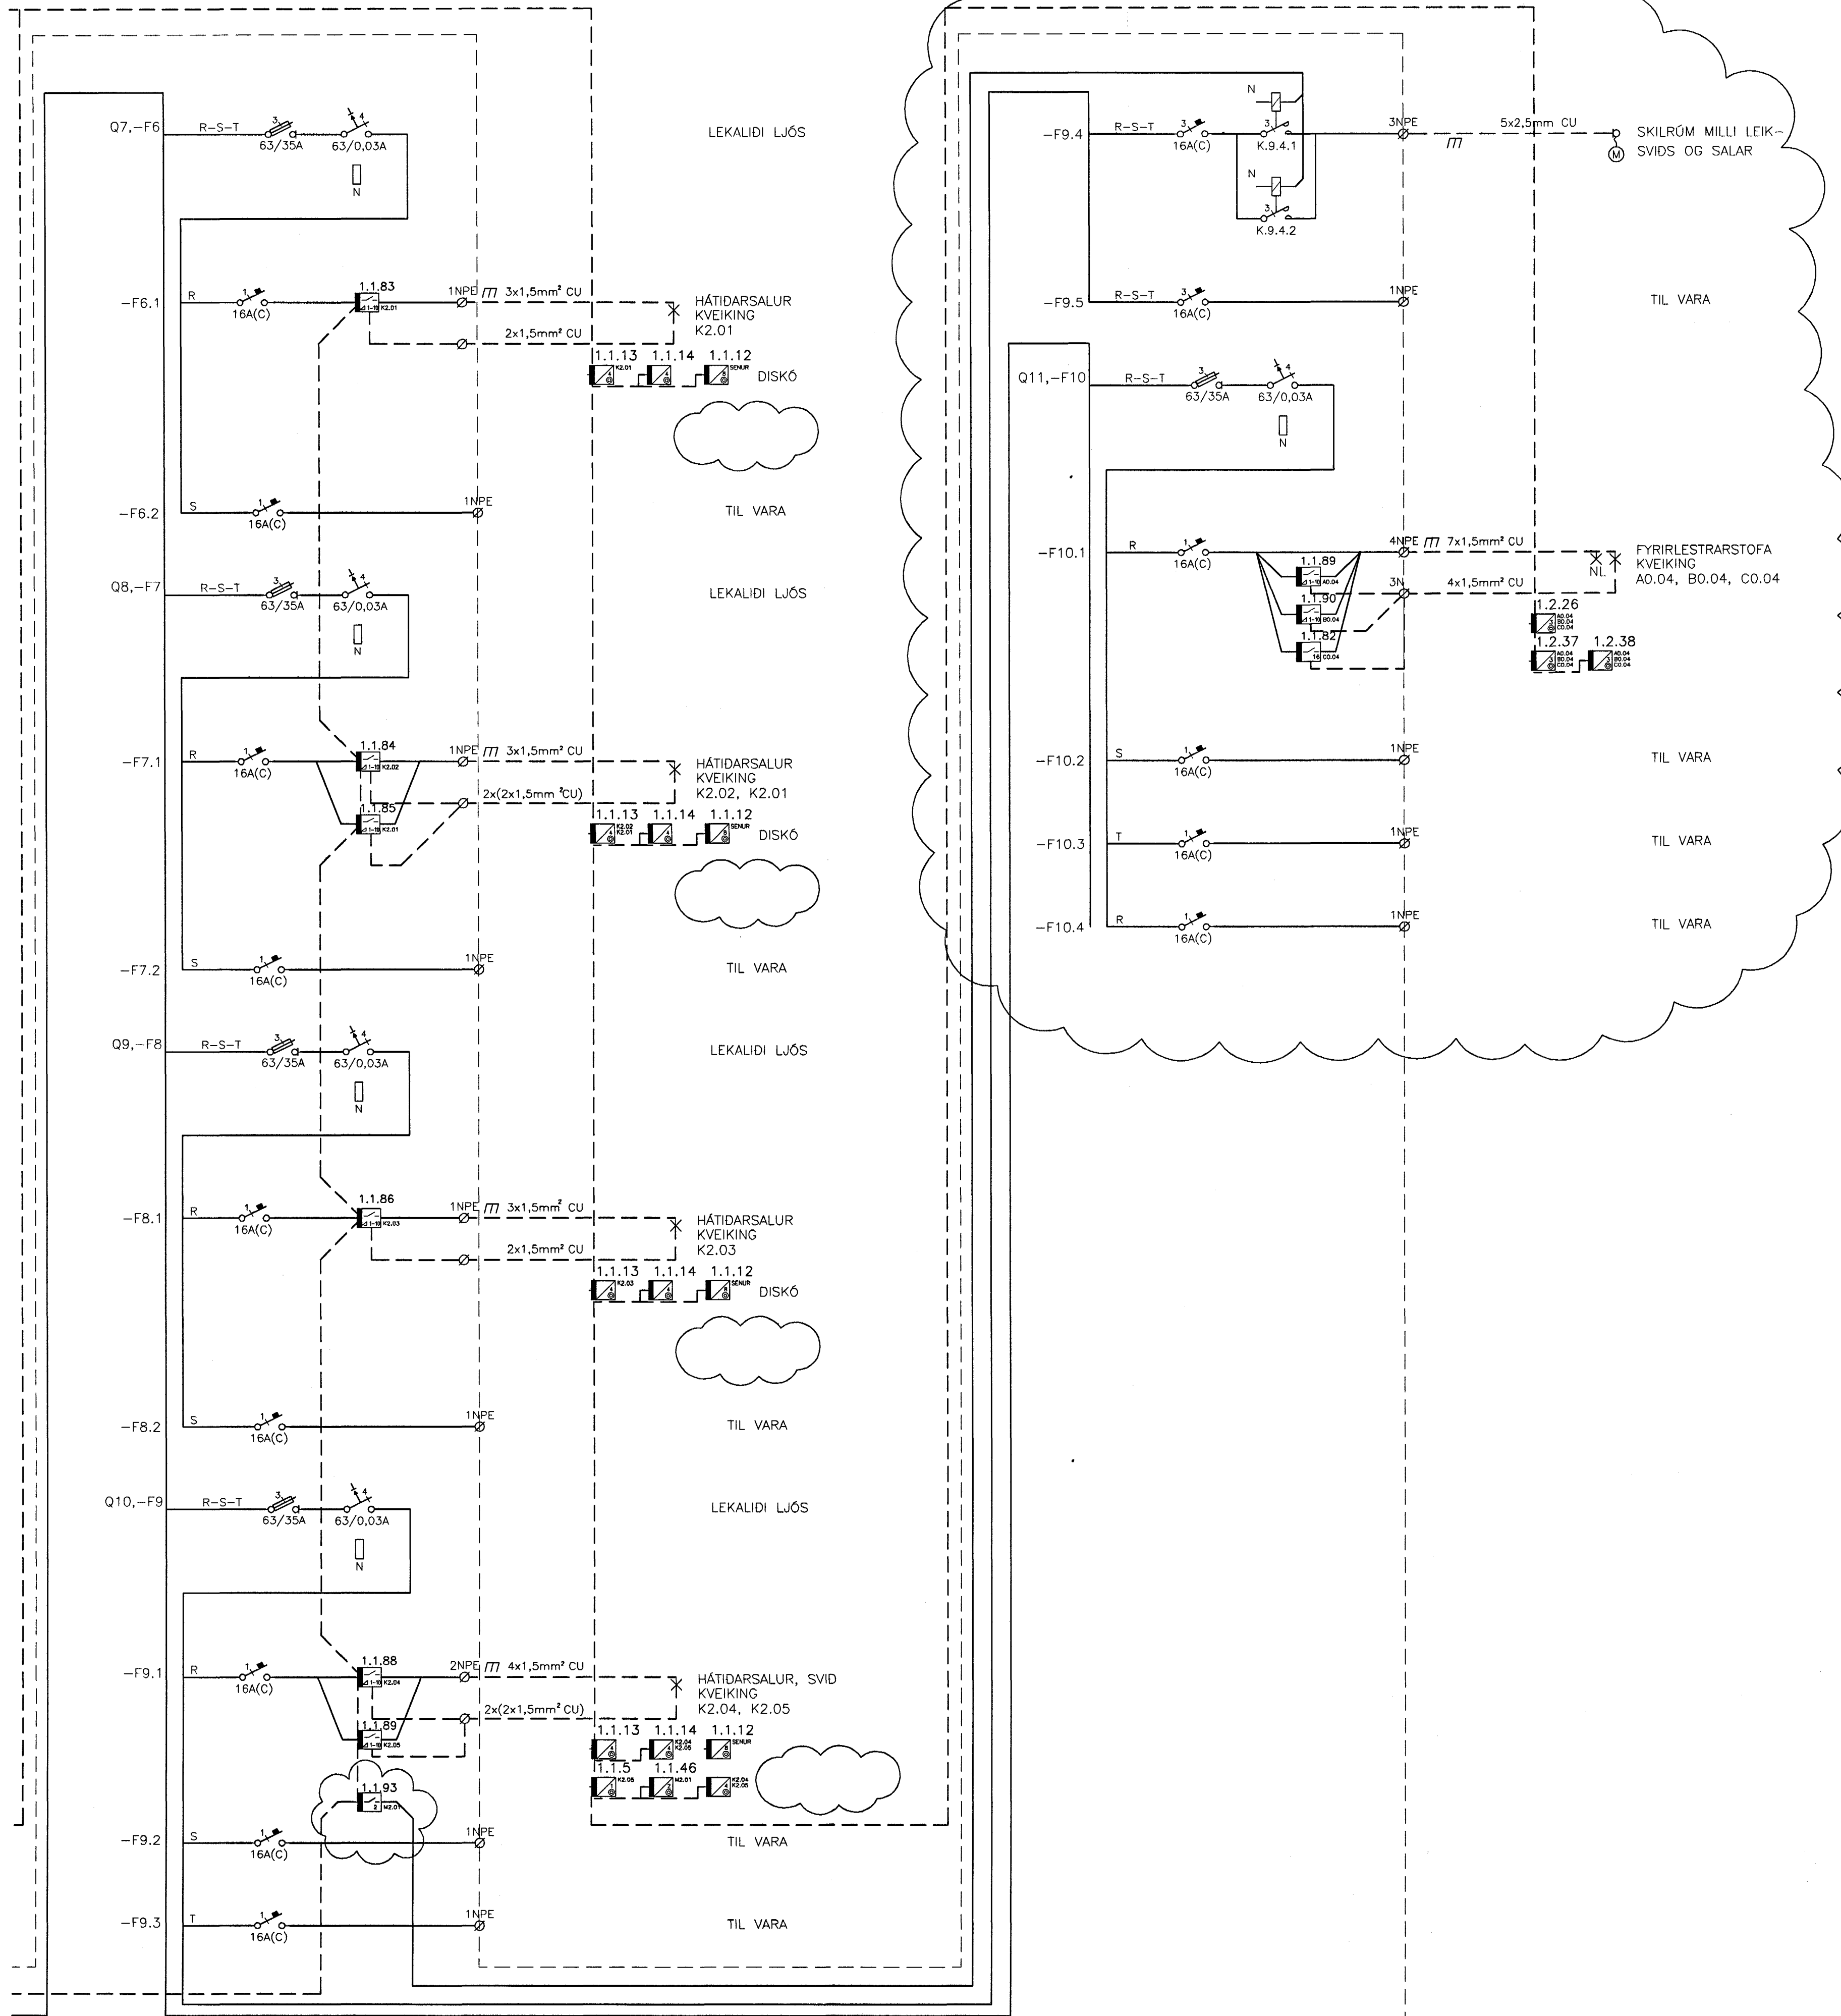

Byggingafræðirúttí Hafnarfjarðar  
Algrætt þann  
15 JUNI 2004  
H6

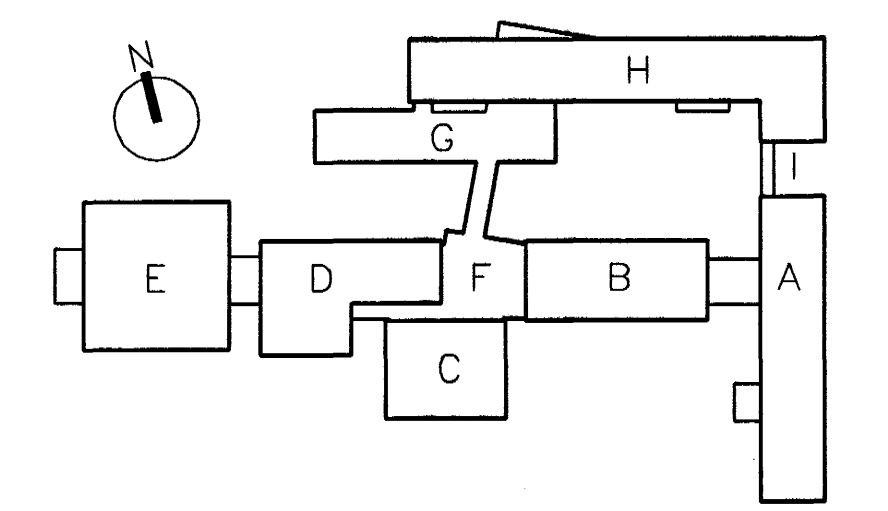

VINNUTEIKNING  
22 JAN 2004

FASTEIGNAFÉLAG  
HAFNARFJARÐAR

BATTERIÐ  
ARKITEKTAR  
Aðalhönnuður  
Sigurður Einarsson  
Kennitala: 110557-2789  
Kt. 110457-2789

SJA BL. NR. 02830-R016

A	16.01.04	FJÓLGUN GREINA, EIB ROFALIDI OG ROFAR	BSG	KGI
ÓTG.	DAGS.	BREYTING:	HANNAD	SAMB.
HRAUNTUNGA 7, VÍÐISTADASKÓLI		RAFORKUVIRKI		
VIÐBYGGING		EINLÍNUNYND		
VSB VERKFRÆÐISTOFA		DREIÐITAFLA T.O.G.1		
Áritun lögg. hönnuða: <i>[Signature]</i>		Órn Guðmundsson Kt.: 220961-2739		
Hannað: BSG		Teiknað: BSG		
Mál: 1:50		Yfirfarir:		
Dags: 14.03.2003		Nr: 02830-R017 - A		



BEIÐARHRAUNI 20+220 HAFNARFJÓRÐUR  
Helmasíða: www.vsb.is • Netfang: vsb@vab.is  
Sími: 585-8600 Fax: 585-8610 • Kt.: 710796-2899