



**TAFLA T.O.G.1**

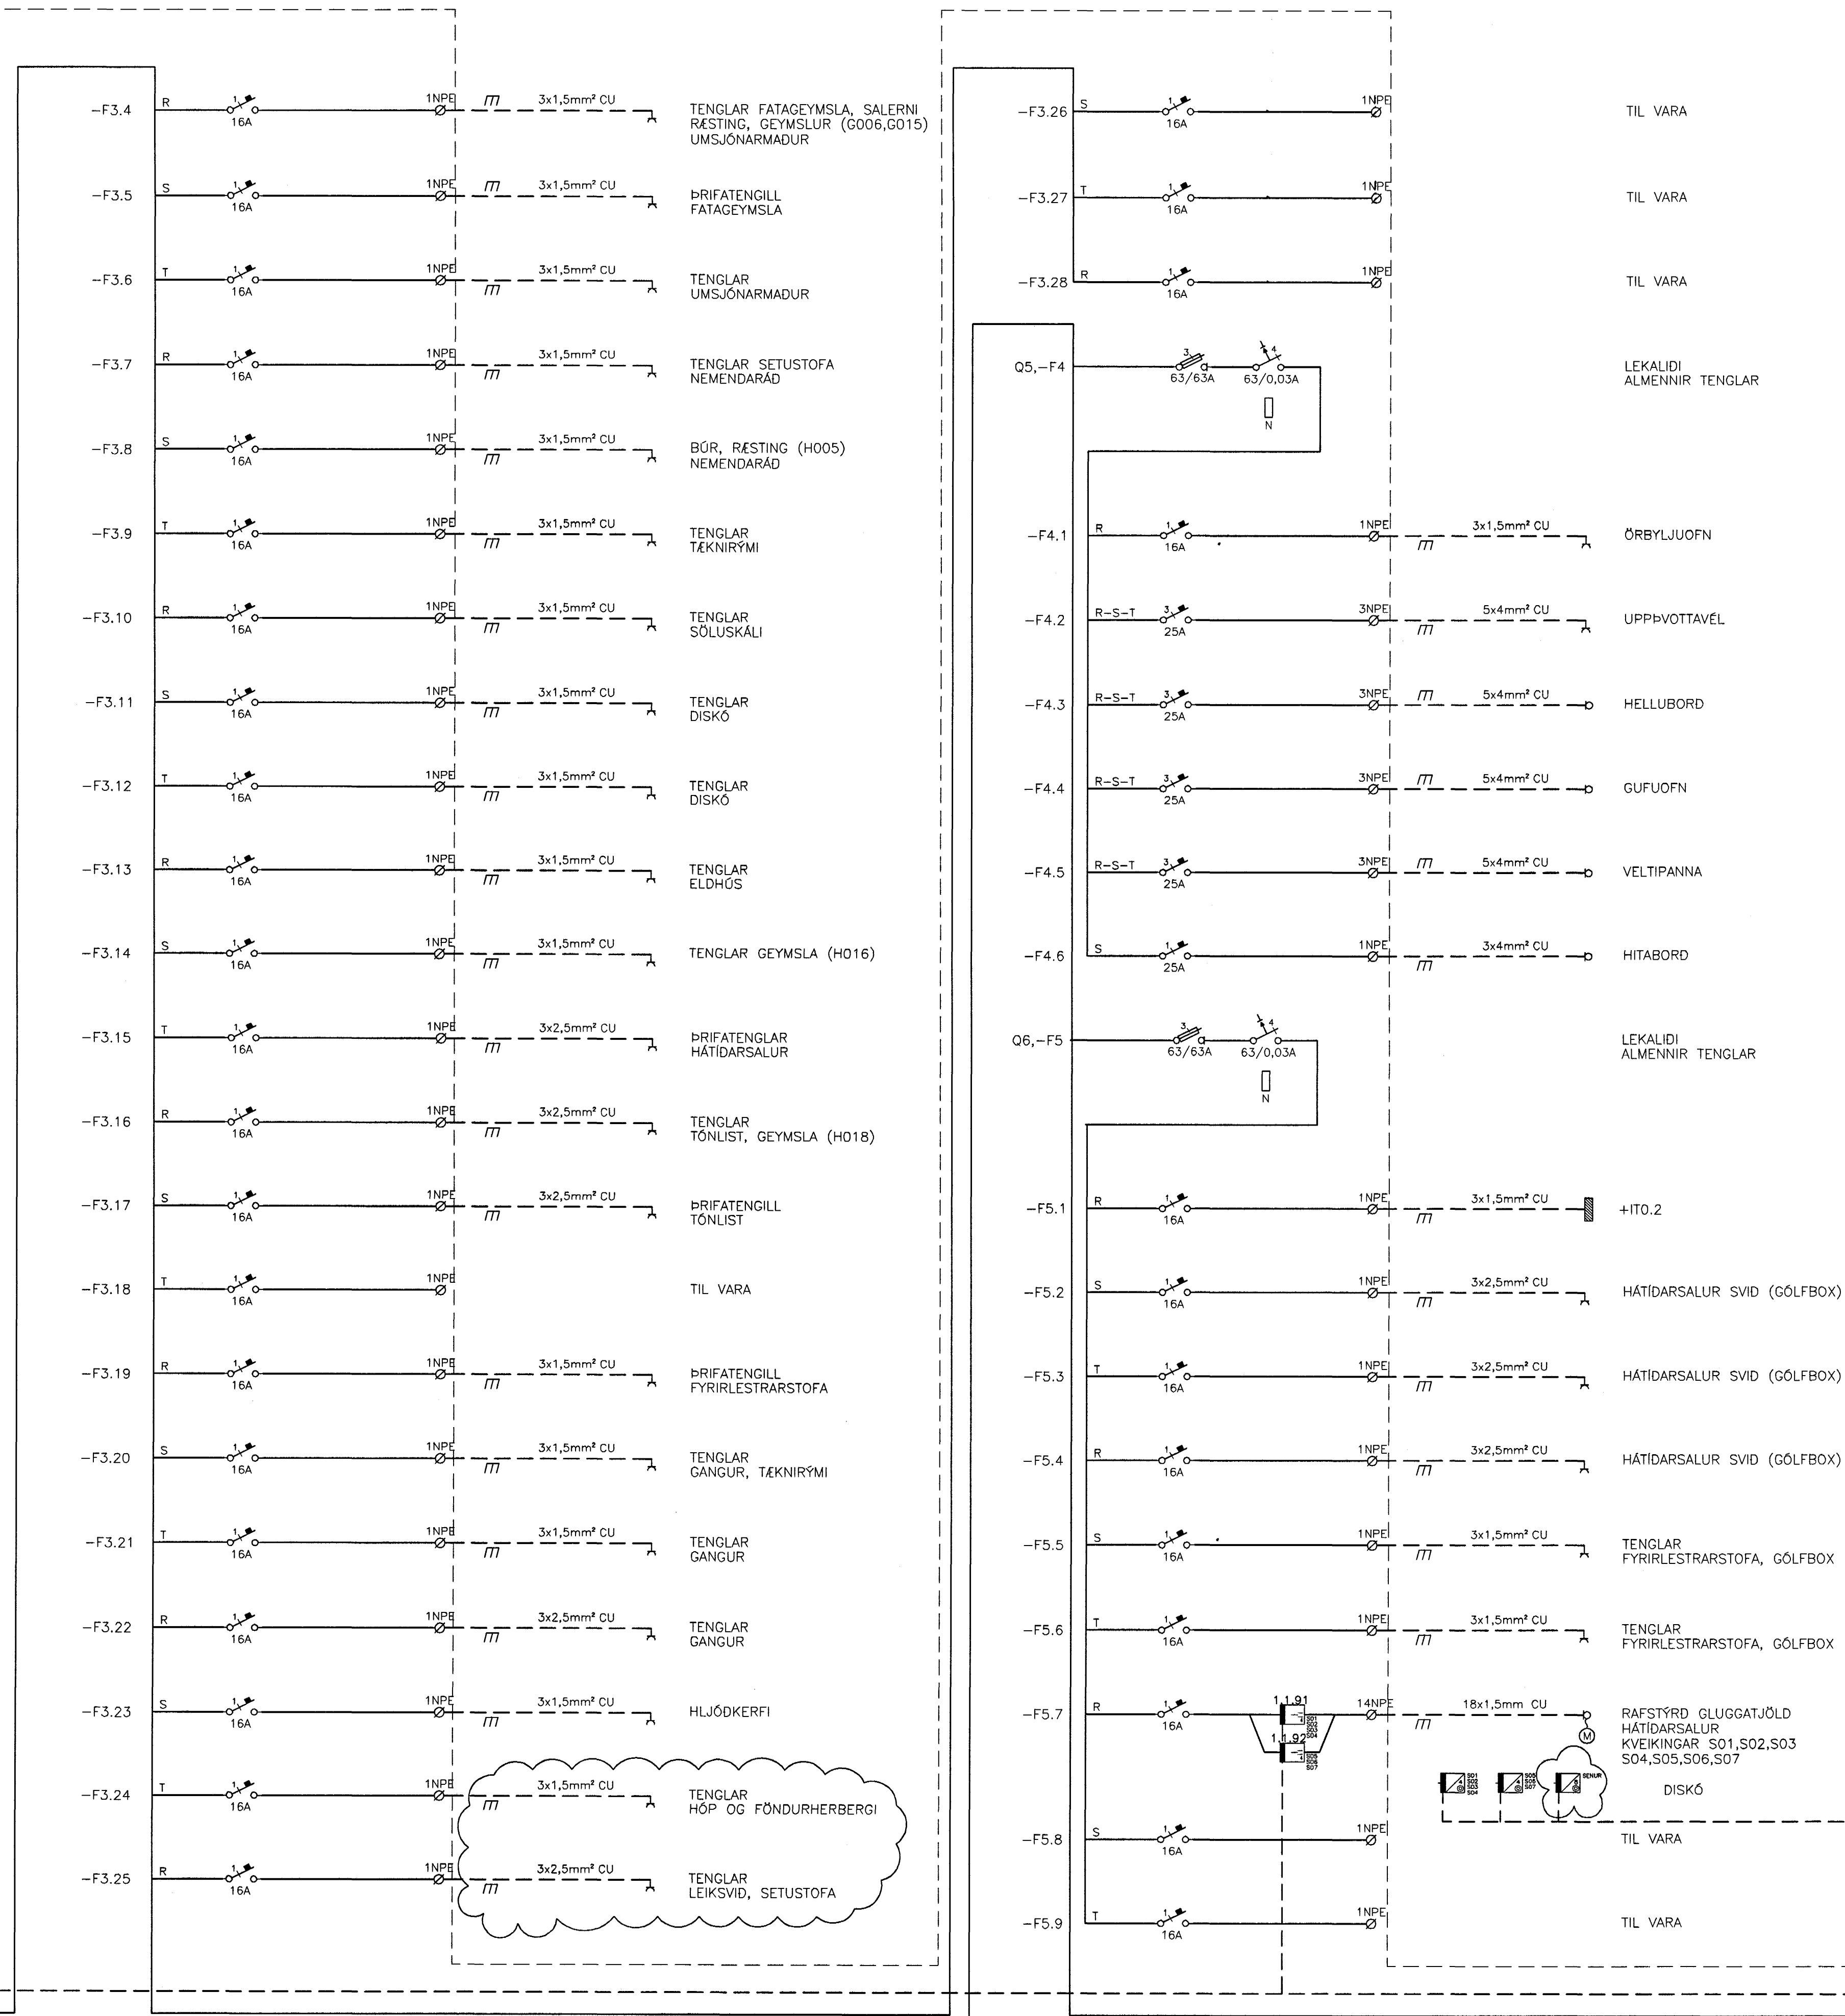

Byggingultrúi Hafnarfjarðar  
Algreitt þann  
15 JUNI 2004  
H

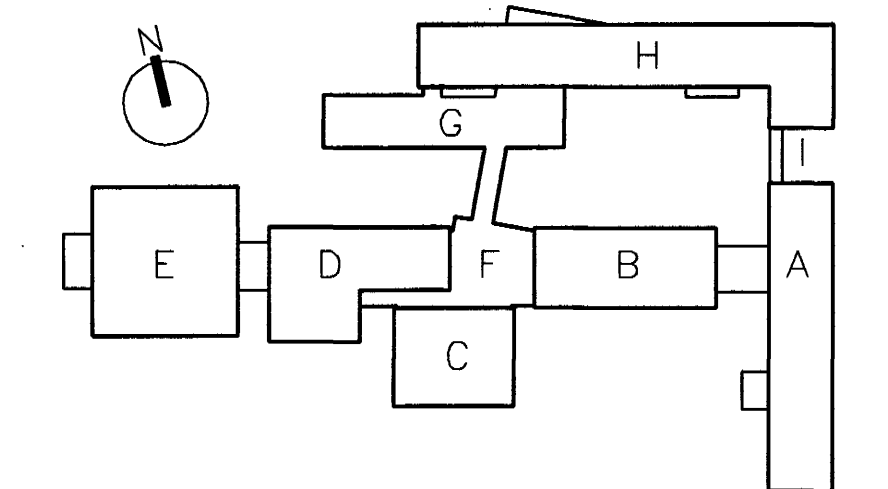

**VINNUTEIKNING**  
22 JAN 2004  
FASTEIGNAFÉLAG  
HAFNARFJARÐAR

**BATTERÍÐ**  
ARKITEKTAR  
Aðalhönnuður  
Sigurður Einarsson  
Kennitala 110552-2999  
Kt. 110457-2789

A	16.01.04 FJÖLGUN GREINA, EIB SENUROFI	BSG	KGI
OTG.	DAGS. BREYTING:	HANNAÐ	SAMP.
HRAUNTUNGA 7, VÍDISTADASKÓLI VIÐBYGGING		RAFORKUVRKI EINLÍNUMYND DREIFITAFLA T.O.G.1	
VSB VERKFRÆÐISTOFA		Áritun lögg. hönnuða:	
		Örn Guðmundsson Kt.: 220961-2739	
BEJARHRAUNI 20*220 HAFNARFJÖRÐUR Heimasíða: www.vsb.is • Netfang: vsb@vsb.is Sími: 585-8600 Fax: 585-8610 • Kt.: 710796-2899		Hannað: BSG	Teiknað: BSG
		Mál: 1:50	Yfirfarið:
		Dags: 14.03.2003	Nr.: 02830-R016 - A