



BRUNAVÍÐVÖRUNARKERFI - KERFISMYND

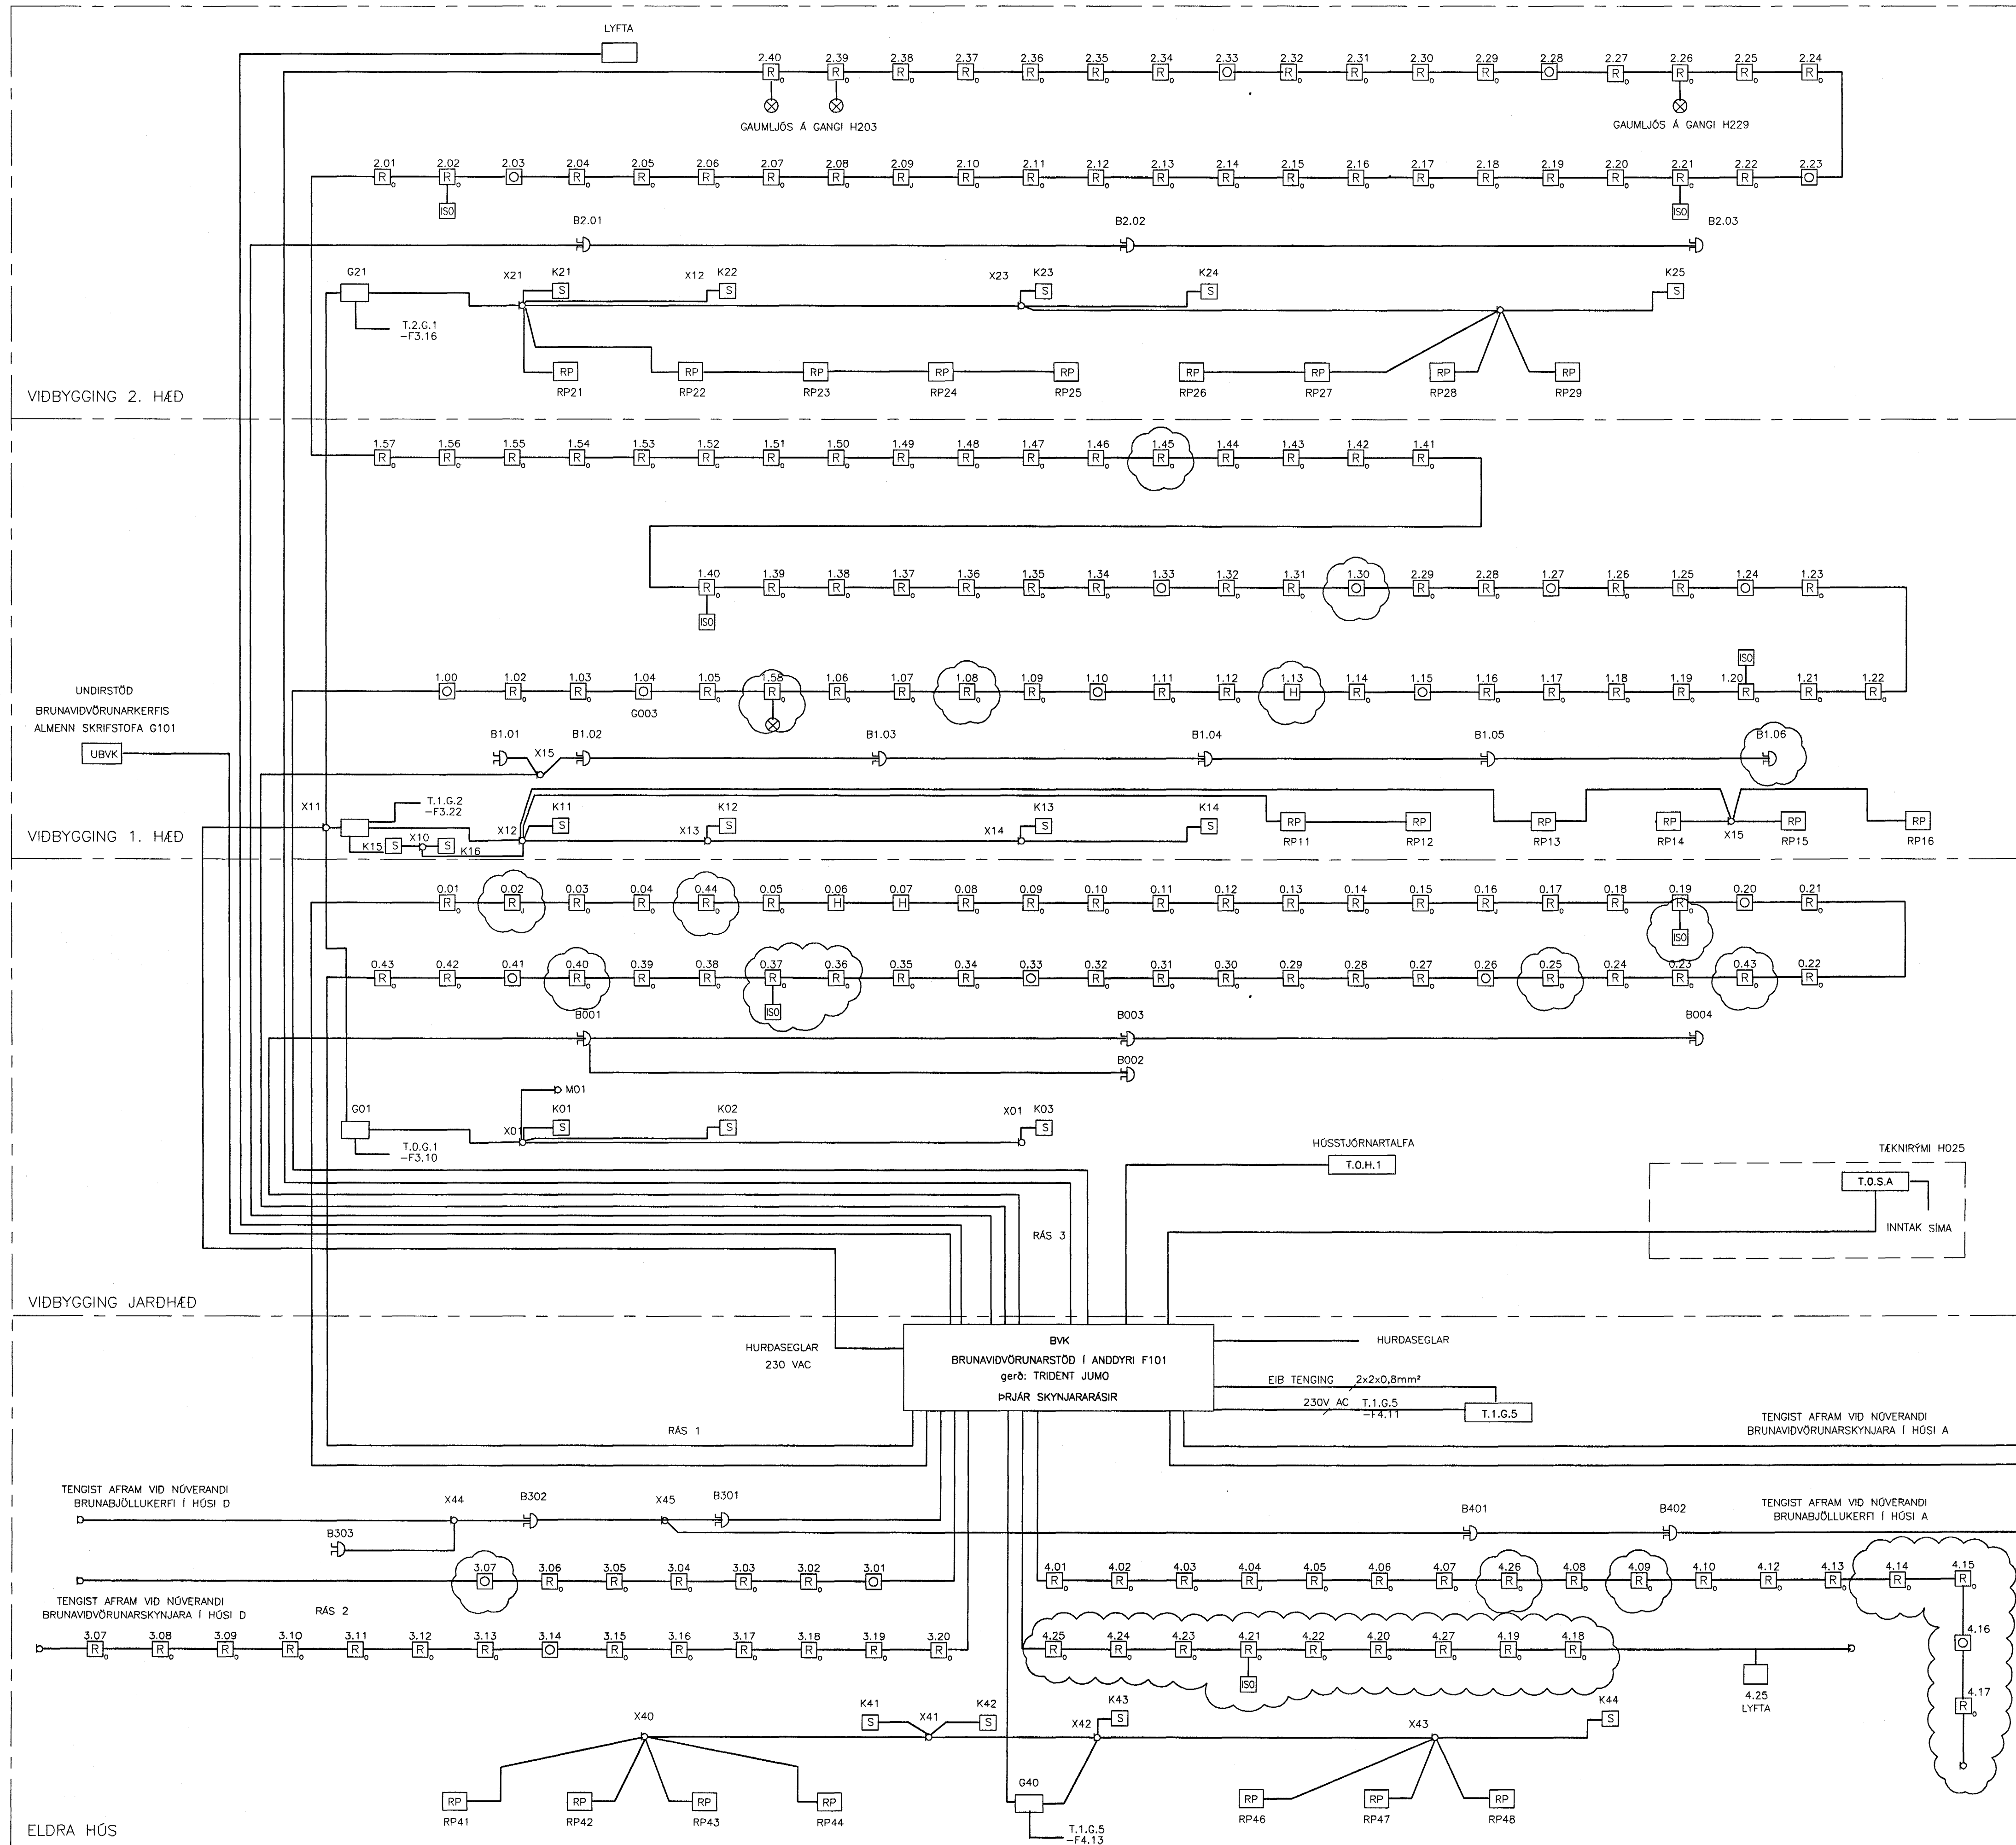

SKÝRINGAR:

- n[R] REYKSKYNJARI JÓNISKUR, n TÁKNAR VISTFANG
- n[R] REYKSKYNJARI OPTÍSKUR, n TÁKNAR VISTFANG
- n[H] HITASKYNJARI, n TÁKNAR VISTFANG
- n[O] BRUNAHANDBODI, H:1400mm, n TÁKNAR VISTFANG
- ☞ BRUNABJALLA, H:2400mm
- [SO] SKAMMHLAUPSEINANGRARI
- [S] HURDASEGULL, H:1800mm
- [GXX] YFIR LOFTI STÆKKUN FYRIR SEGLA OG PUMPUR
- BVK STJÖRNSTÖÐ BRUNAVÍÐVÖRUNARKERFIS
- UBVK UNDIRSTÖÐ BRUNAVÍÐVÖRUNARKERFIS
- B 101 HLAUPANDI NÚMER EINGAR HÆÐ HÖSSINS SEM EINGAR ER Á HEITI EINGAR/KERFIS
- [RP] RAFFPUMPA
- D TENGIDÓÐ SEM TENGIR NÝTT OG ELÐRA KERFI

Byggingafræðingur  
Alfreitt Þann  
15 JUNI 2004  
Hó

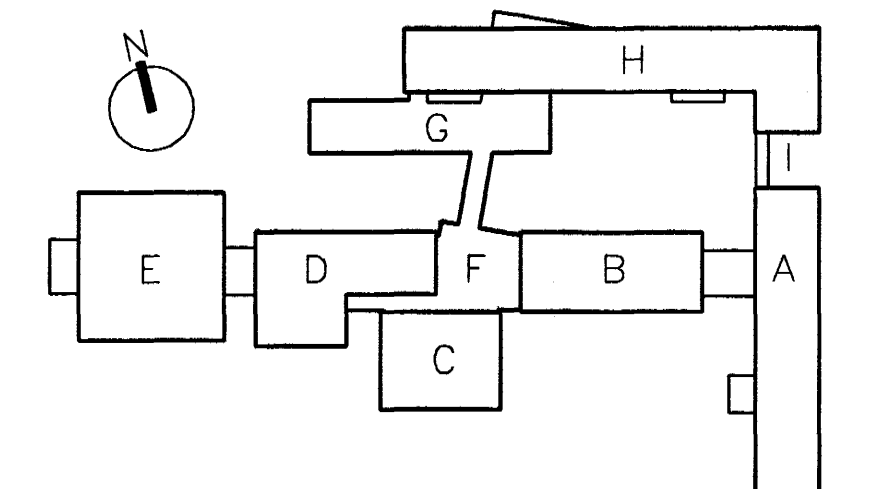

VINNUTEIKNING  
22 JAN 2004

BATTERIÐ  
ARKITEKTAR

FASTEIGNAFÉLAG  
HAFNARFJÖRDUR

Abólhönnuður  
Sigurður Einarsson  
Kaukula 110457-2789  
Kt. 110457-2789

A	20.01.04 NÚMERING OG FJÖLGUN REYKSKYNJARA	BSG	KGI
ÓTG.	DAGS. BREYTING:	HANNAD	SAMP.
HRAUNTUNGA 7, VÍÐISTADASKÓLI VIDBYGGING		RAFORKUVIRKI BRUNAVÍÐVÖRUNARKERFI KERFISMYND	
VSB VERKFRÆÐISTOFA		Áritun lögg. hönnuða: <i>[Signature]</i> Örn Guðmundsson Kt.: 220961-2739	
Hannad: KGI		Teiknad: LL	
Mál: -		Yfirfarid: -	
Dags: 14.03.2003		Nr: 02830-RB51-A	

BEIARHAUNI 20+220 HAFNARFJÖRDUR  
Heimasíða: www.vsb.is • Netfang: vsb@vsb.is  
Sími 585-8600 Fax 585-8610 Kt: 710796-2899