

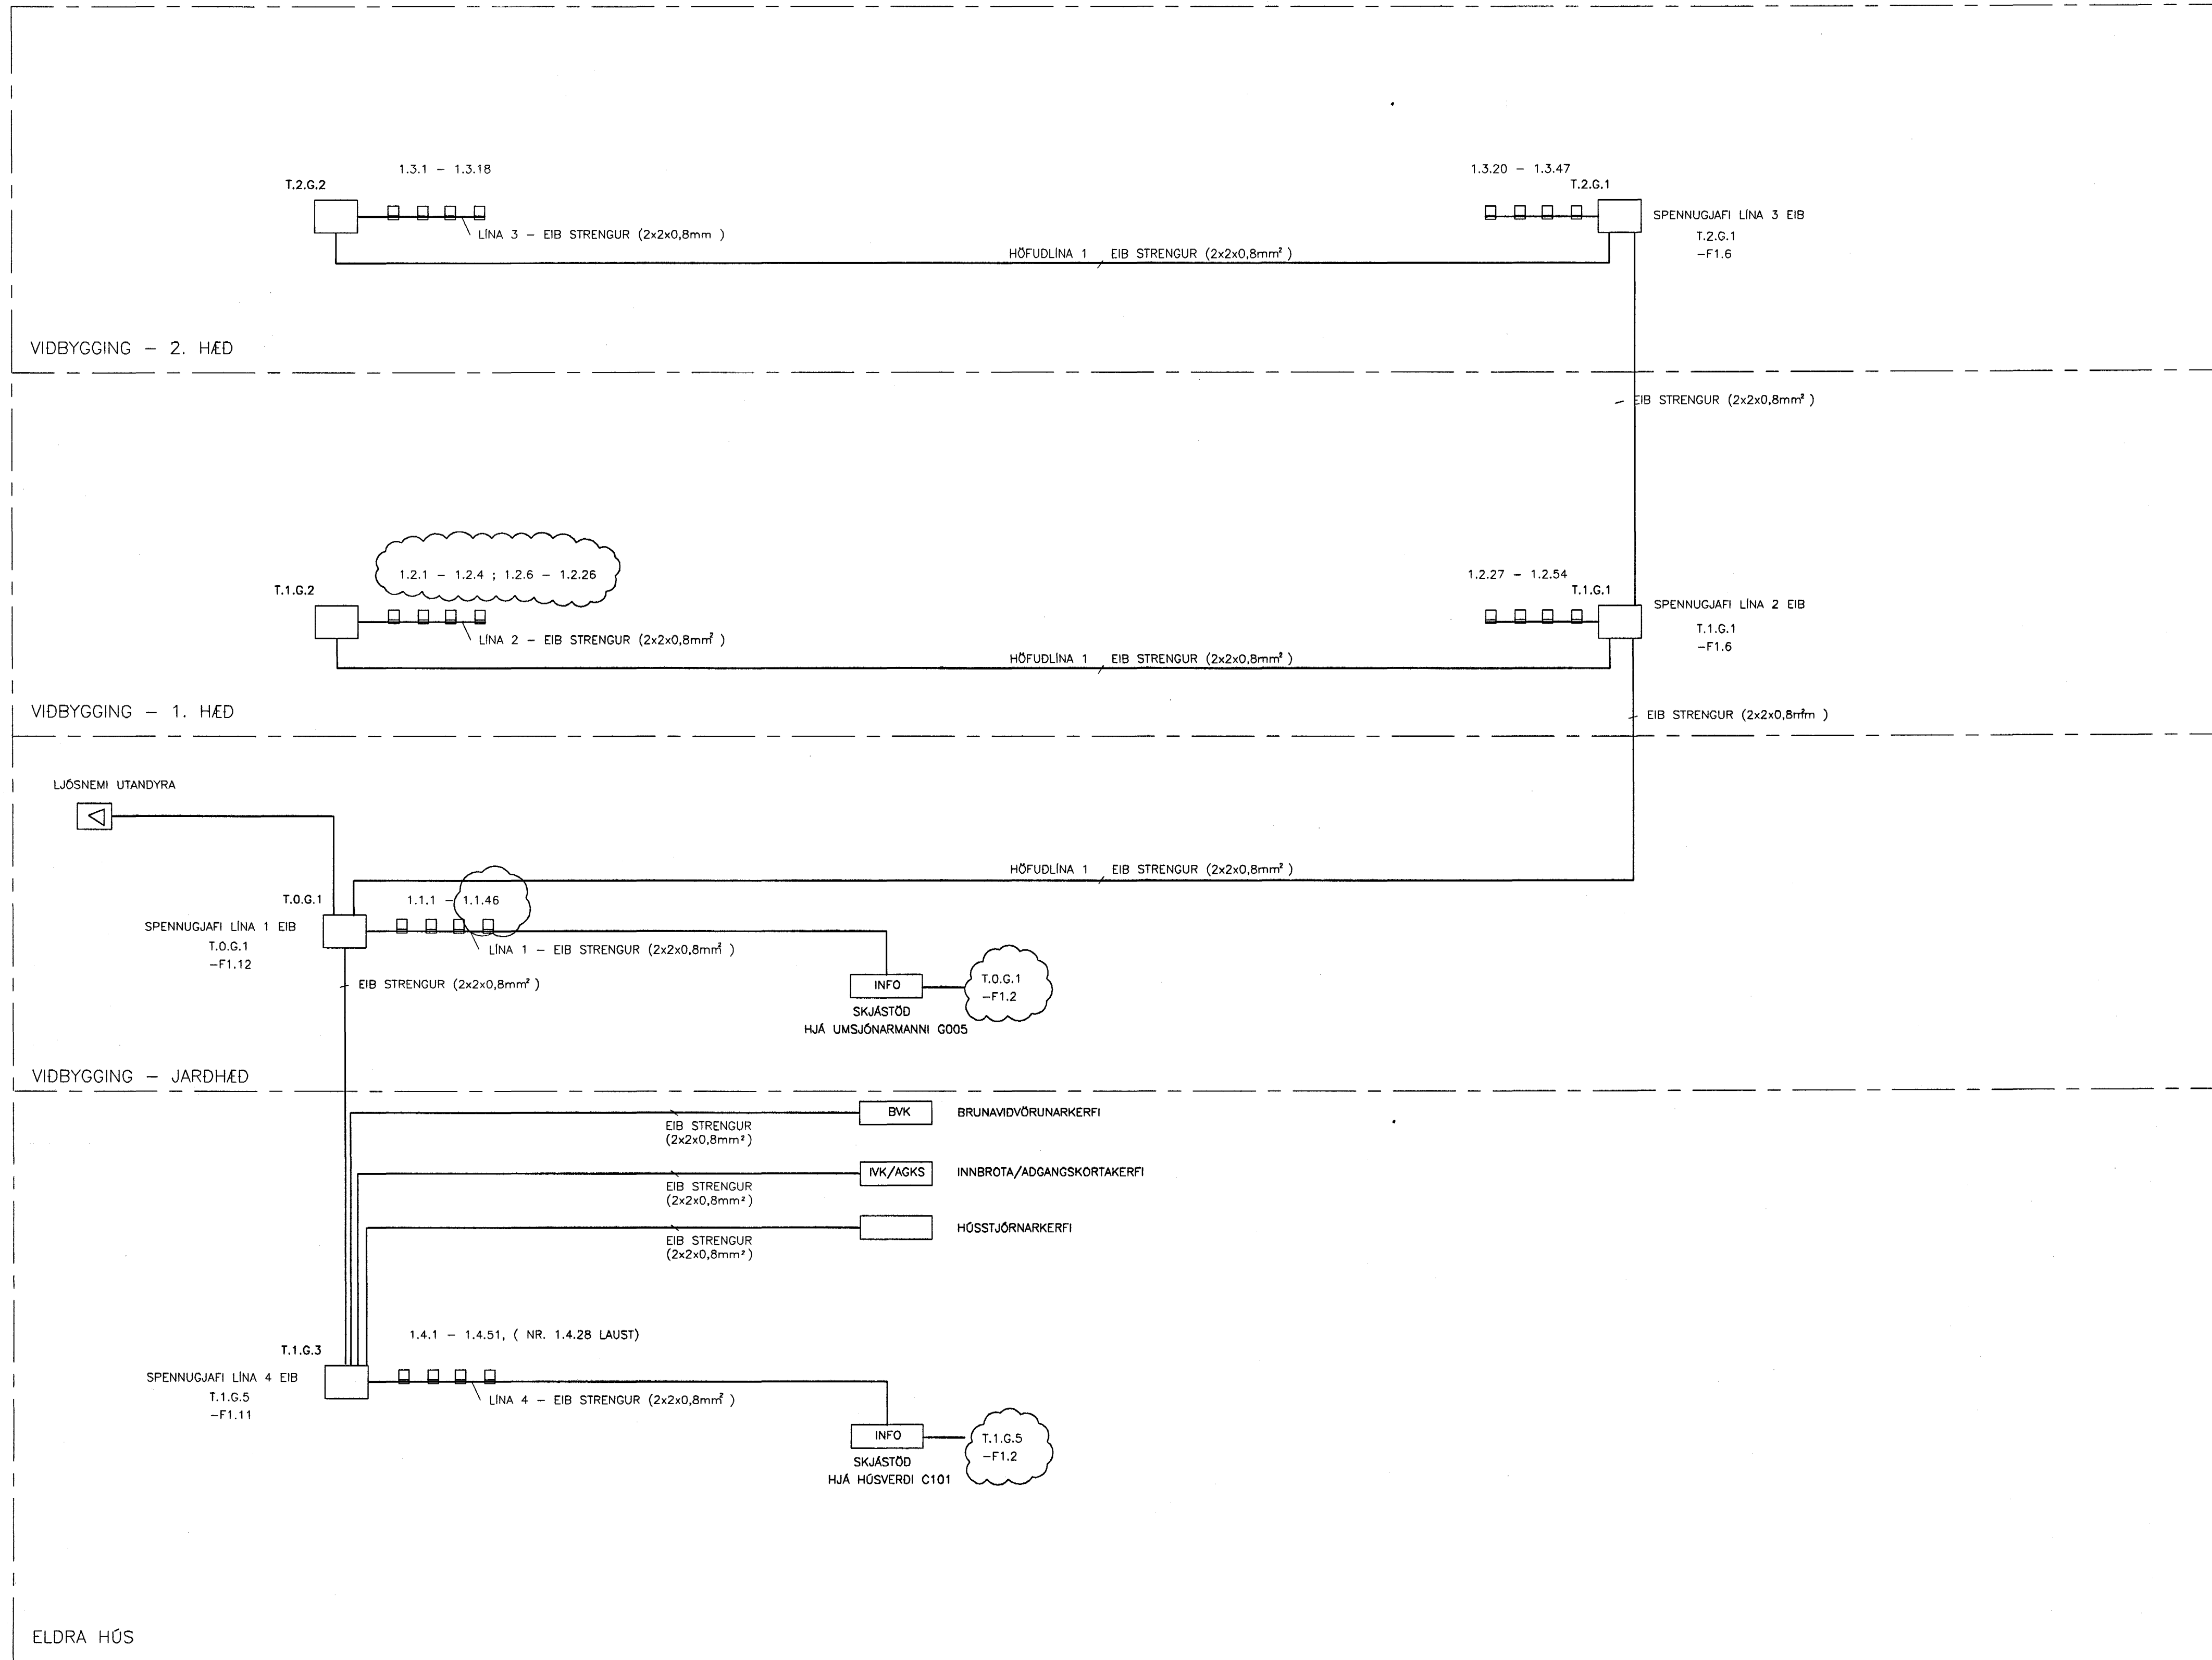


INSTABUSKERFI – KERFISMYND

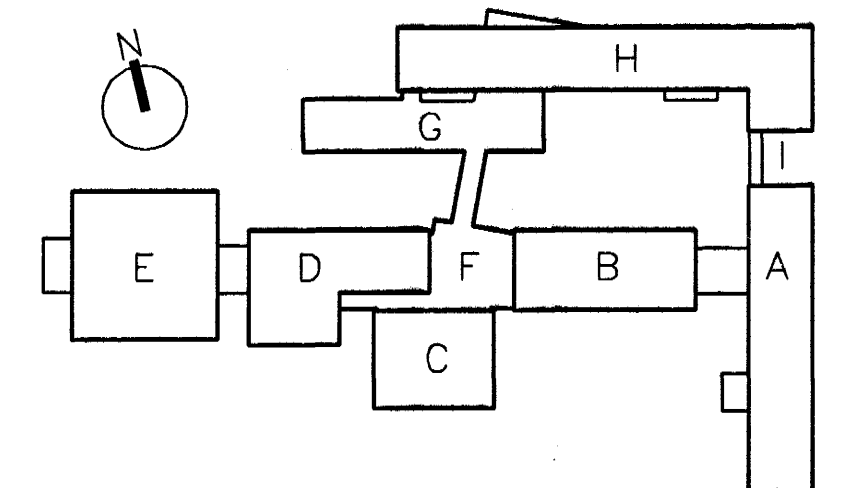

SKÝRINGAR:

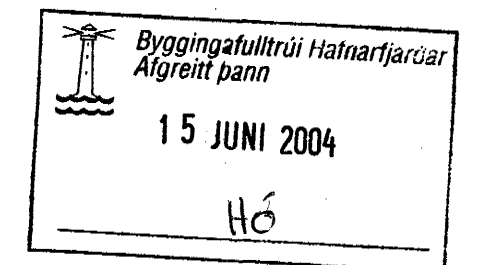

VINNUTEIKNING
22 JAN 2004

FASTEIGNAFÉLAG
HAFNARFJARÐAR

BATTERIÐ
ARKITEKTAR

Abalhönnuður
Sigurbjörg Einarsson
Kopavogla 1105-2789
Kt. 110457-2789

A	16.01.04	NÚMÉRING BÓGNADAR	BSG	KGÍ
ÓTG.	DAGS.	BREYTING:	HANNAD	SAMP.
HRAUNTUNGA 7, VÍDISTADASKÓLI VIÐBYGGING			RAFORKLIVIRKI INSTABUSKERFI KERFISMYND	
VSB VERKFRÆÐISTOFA			Áritun lögg. hönnuða: <i>[Signature]</i> Örn Guðmundsson Kt.: 220961-2739	
BEIARHRAUNI 20+220 HAFNARFJÓRÐUR Heimasíða: www.vsb.is • Netfang: vsb@vsb.is Sími: 585-8600 Fax: 585-8610 • Kt.: 710796-2899			Hannað: KGÍ	Telknað: LL
FRV			Máli: -	Yfirfarið: -
Dags: 14.03.2003			Nr: 02830-R841-A	