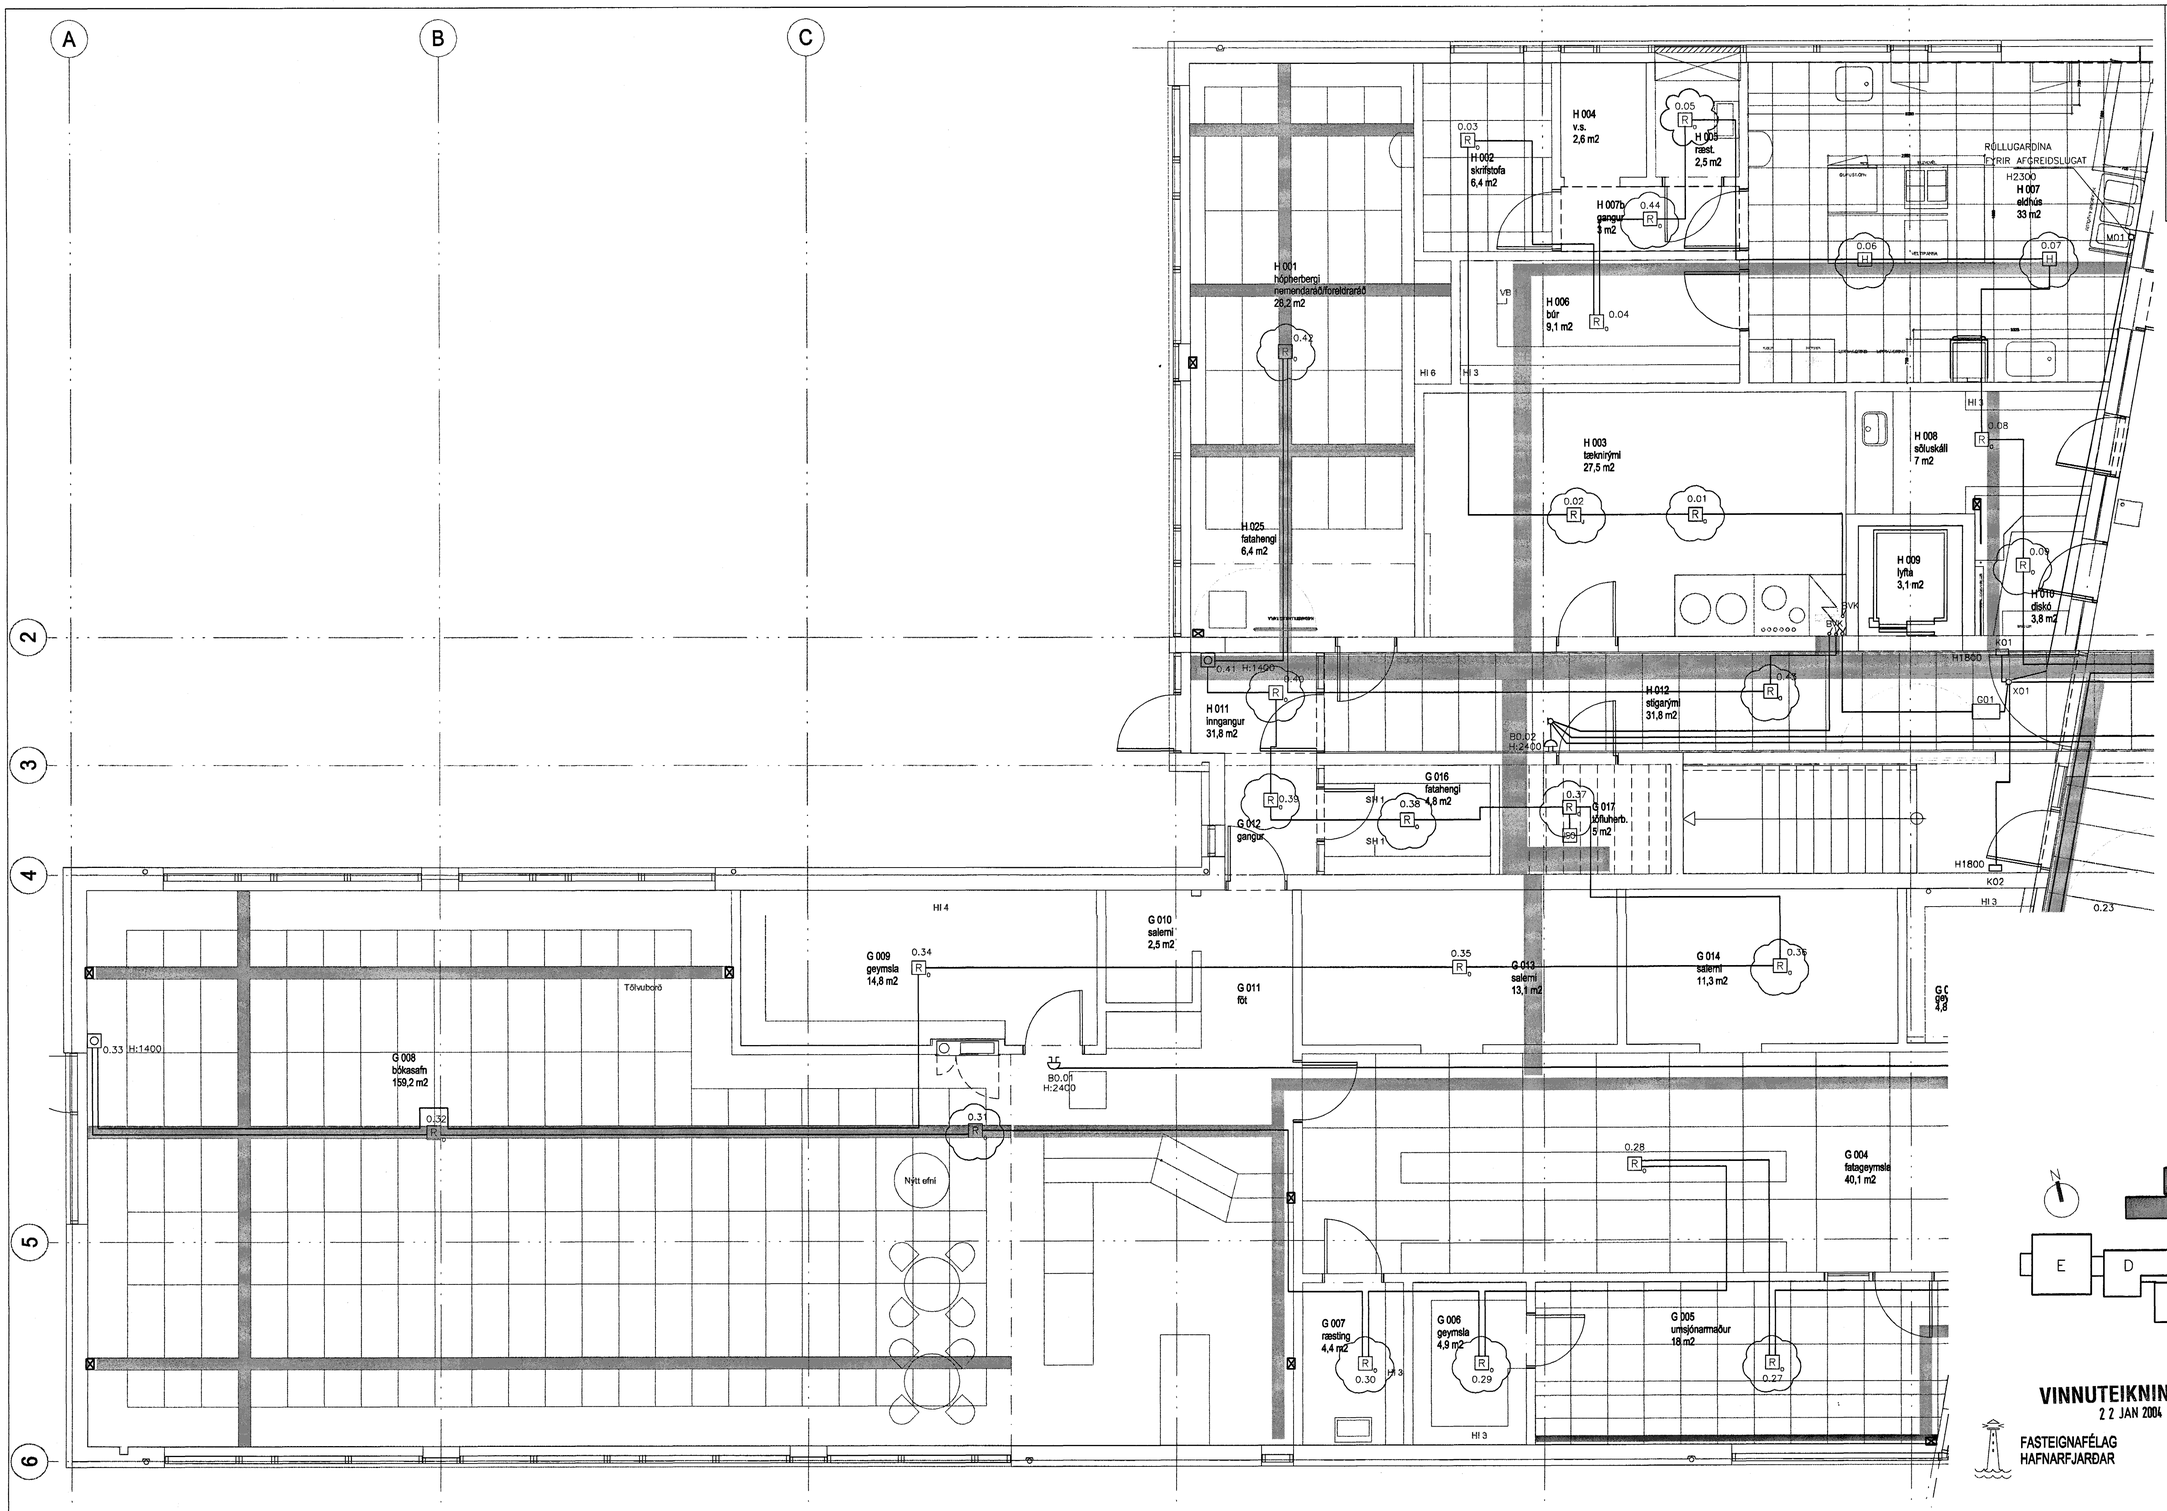

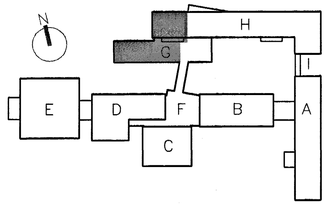

Byggingafulltrúi Hafnarfjarðar
Afgreitt þann
15 JUNI 2004
HG

VINNUTEIKNING
22 JAN 2004

FASTEIGNAFÉLAG
HAFNARFJARÐAR

BATTERÍIÐ
ARKITEKTAR

Aðalhönnuður
Sigurður Einarsson
Kt. 110457-2789

ÚTG.	DAGS.	BREYTING:	HANNAÐ	SAMÞ.
A	20.01.04	REYKSKYNJARAR	BSG	KGÍ

HRAUNTUNGA 7, VÍDISTADASKÓLI VIDBYGGING	RAFORKUVIRKI BRUNAVIDVÖRUNARKERFI GRUNNMYND,JARDHÆD, SVÆDI 1
VSB VERKFRÆÐISTOFA	Áritun lögg. hönnuða: Örn Guðmundsson Kt.: 220961-2739
FRV BÆJARHRAUNI 20•220 HAFNARFJÖRÐUR Heimasíða: www.vsb.is • Netfang: vsb@vsb.is Sími585-8600 Fax 585-8610•Kt:710796-2899	Hannað: KGÍ · Teiknað: GG Mál: 1:50 · Yfirfarið: Dags: 14.03.2003 · Nr: 02830-R501-A