


Skýringar:
 Á öll úthom gífsveggja, stálvinkill upp í 1,3 m

| | | | |
|--|---------------|-----------------|------------|
| B | ss | hnh | 28.02.2004 |
| Innviðingisávarnir innfarðar: | | | |
| A | ss | hnh | 30.01.2004 |
| Rýmisávarnir, eldhúsi br., úr veggur milli þvella og næli, úr veggur milli geymsla vö sal. | | | |
| OTAFARVEYRI | TEIHOVARDRAMM | ISAMÞYKKEIÐEIGI | DAÐAGÁTE |
| BREYTINGARREIÐING | | | |



Á öll úthom á skal koma fyrir utanálfgandi stálvinkill upp í hæð 1,3m.

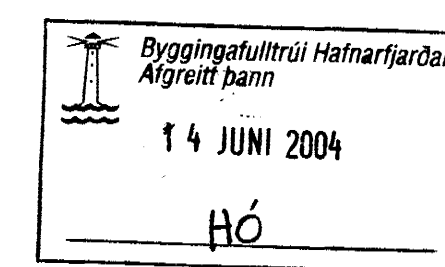

Artan aðalhönnuðar: *Helgi Már Halldórsson* arkitekt FAI, tlf. 301258-7048

LEIKSKÓLI ÁSBRAUT 4, HAFNARFIRÐI
 VERKTEIKNING

| | |
|------------------------------------|------------|
| HEITI TEIHOVARDRAMM / DRAWING NAME | MOV. I A1 |
| Grunnmynd kjarni | 1:50 |
| TEIHOVARDRAMM | hnh/ss |
| DAÐAR | 17.12.2003 |
| VERK NÚM. | 0339 |
| NOMER TEIHOVARDRAMM | 20-02 |
| OTAFARVEYRI | B |