


Skýringar:  
 Á öll úthom á skil koma fyrir utanálggjandi stálvinkill upp í 1,3 m

B	ss	hnh	28.02.2004
Dællmerki og innréttingar/sanir innfarðar.			
A	ss	hnh	30.01.2004
Ósýngd málverk, rýmiar innfarðar.			
GTÓAFARVEY	TEIHOVARDRÖM	ÍSAMPYKOTCHECKED	Í DAGGATE
BRYTUNARREIÐING			

Byggingafrútrúi Hafnarfirðar  
 Atgretti þann  
 14 JUNI 2004  
 H6

Á öll úthom á skil koma fyrir utanálggjandi stálvinkill upp í hæð 1,3m.

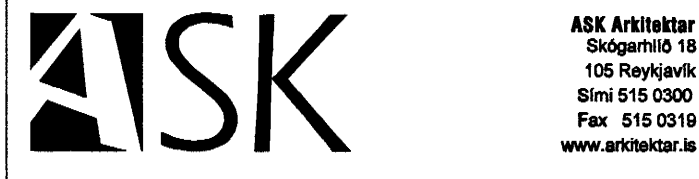

Artun aðalhönnuðar: *Heiðar*  
 Heiðar Mír Halldósson arkitekt F.A., kt. 301258-7048

LEIKSKÓLI ÁSBRAUT 4, HAFNARFIRÐI  
 VERKEIÐNING  
 KENNISFRUMULIST

HEITI TEIHOVARNA / DRÖMINGNAFNA  
 Grunnmynd 3 hluti

SKV. I A1	1:50
TEIHOVAR	hnh/ssa
DAGUR	17.12.2003
VERK NR.	0339
NÖMUR TEIHOVARNA	20-03
GTÓAFNA	B