




A  
20-04  
Hluti 1 SNEIÐING 1:50

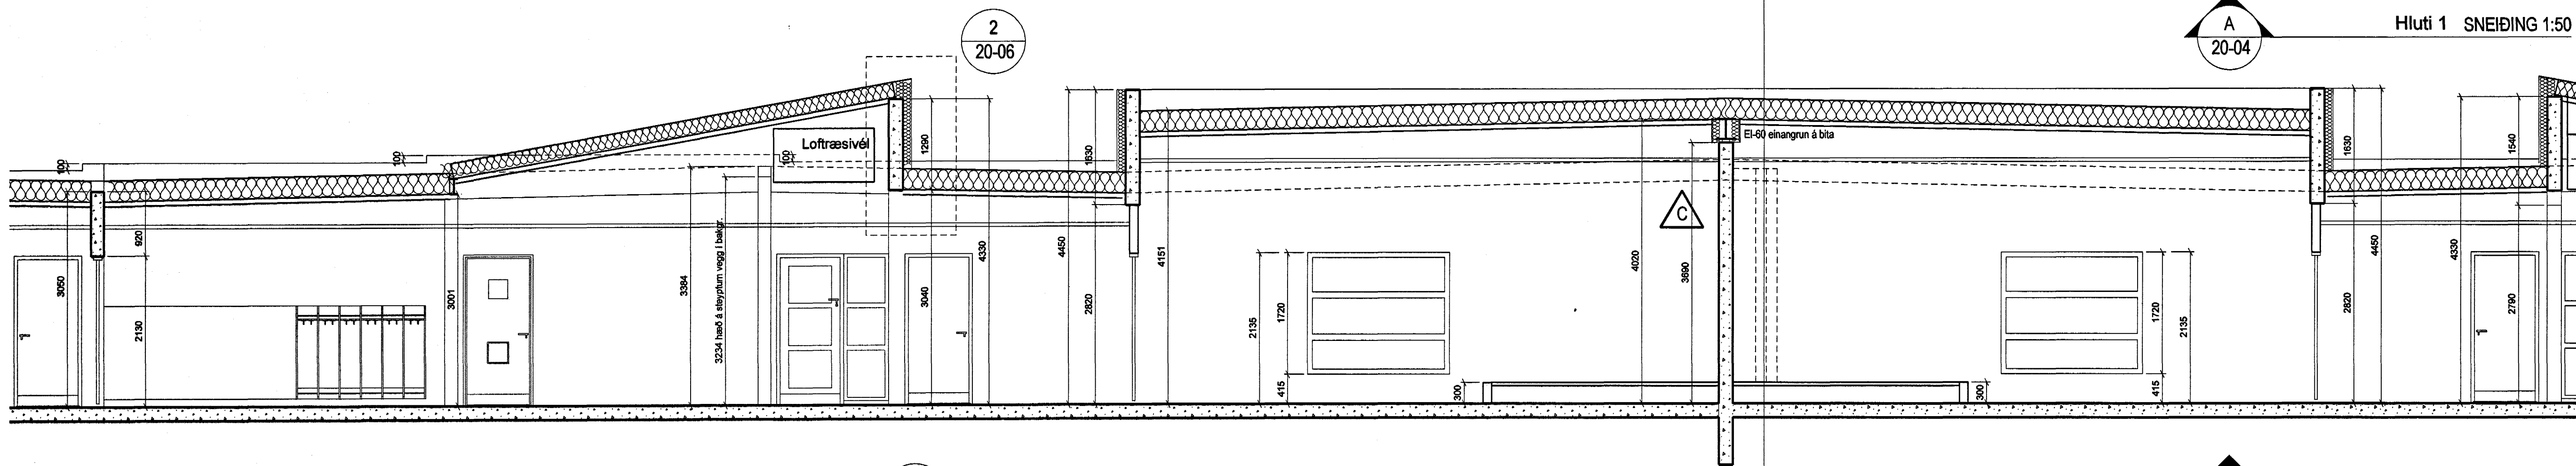

A  
20-04  
Hluti 2 SNEIÐING 1:50


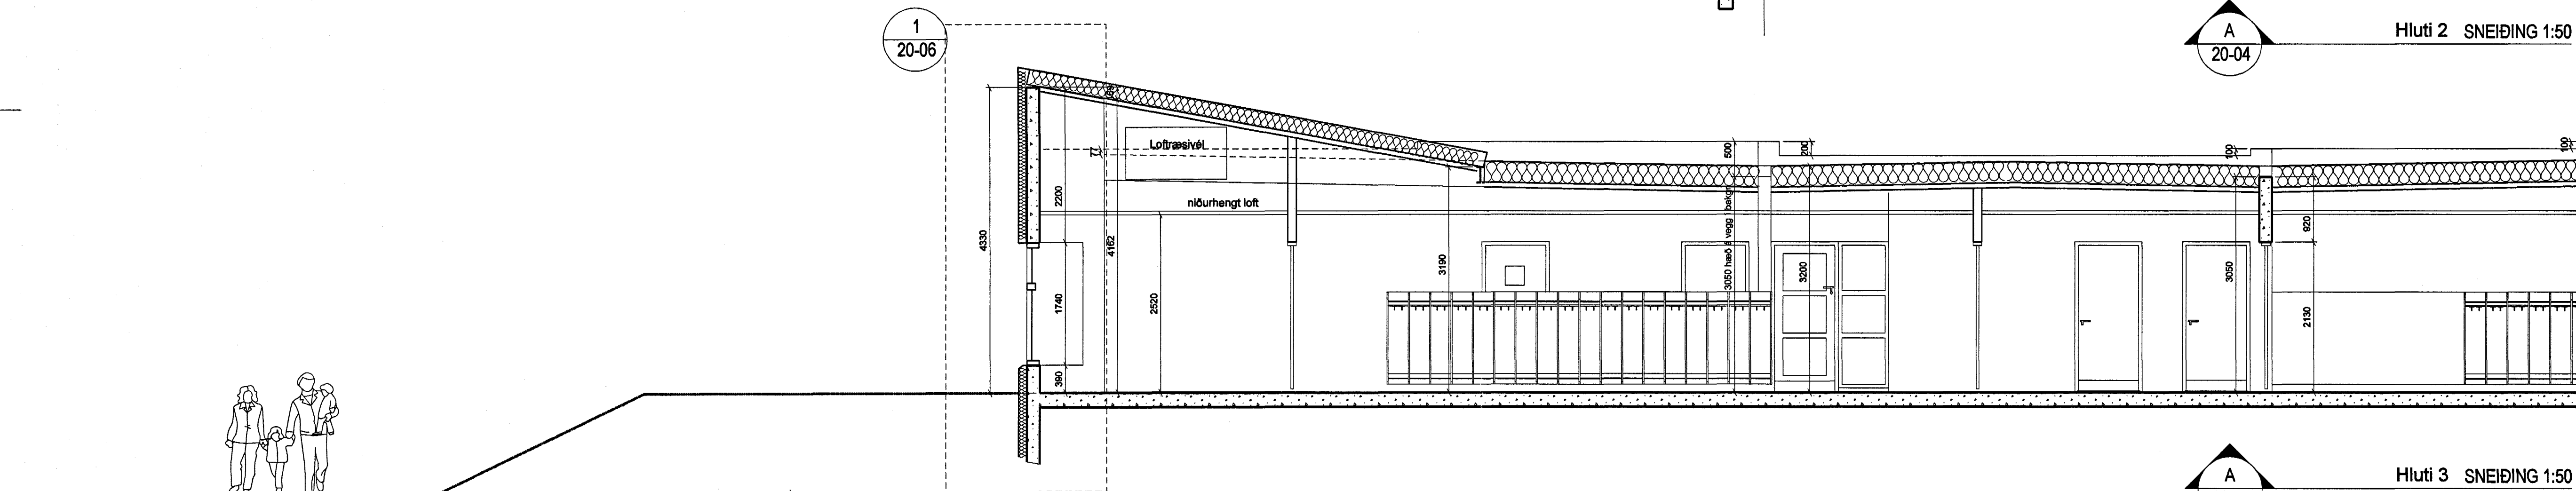


A  
20-04  
Hluti 3 SNEIÐING 1:50

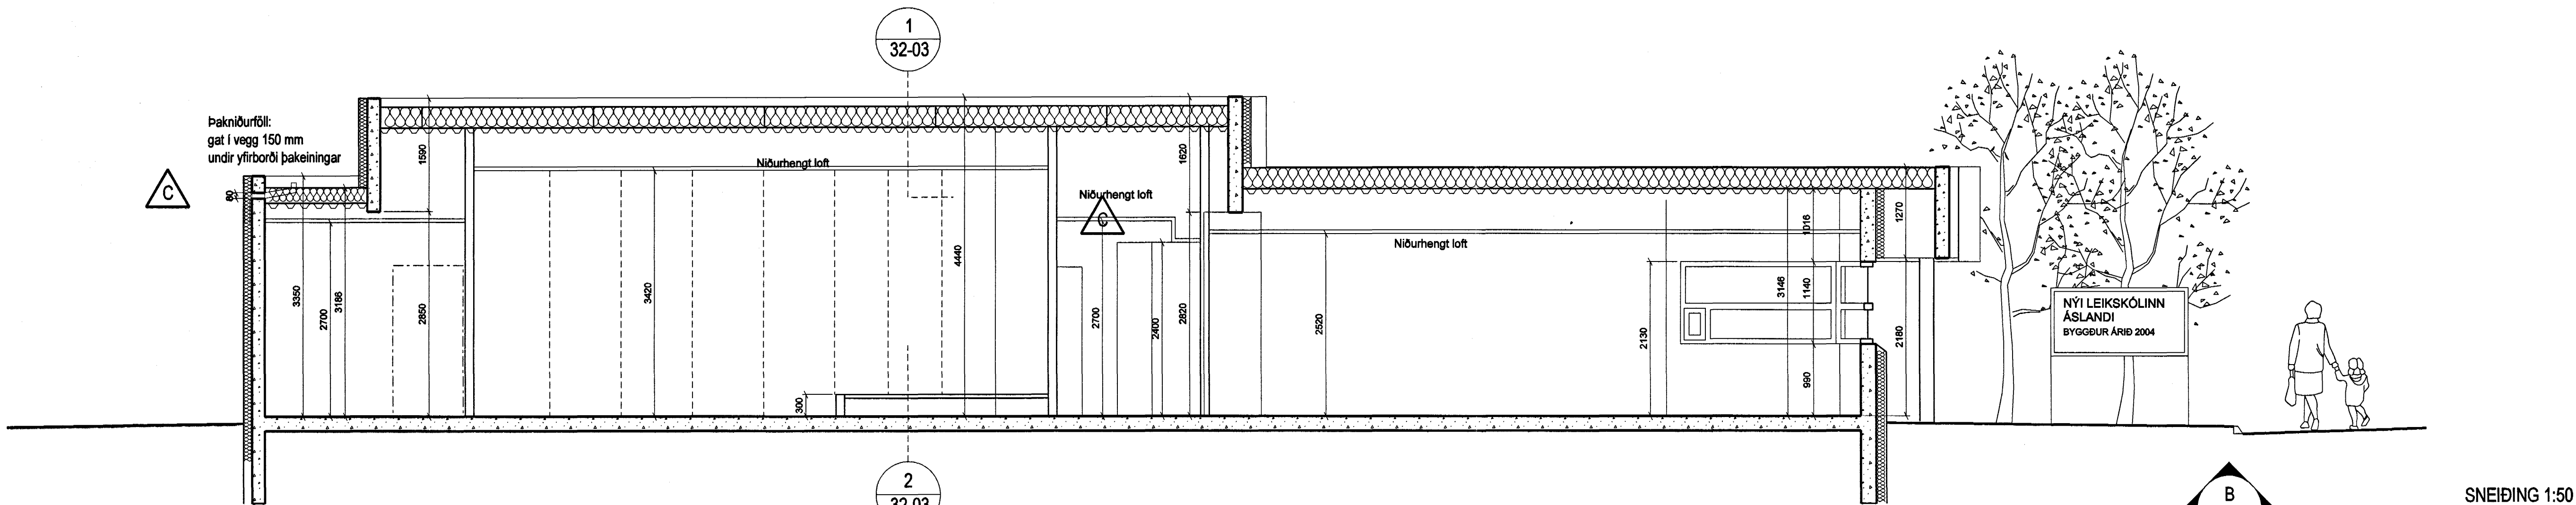

B  
20-04  
SNEIÐING 1:50

D	ss	hnh	28.02.2004
Ymsar lagtefningar.			
C	ss	hnh	30.01.2004
Ymsar lagtefningar.			
B	ss	hnh	15.01.2004
Hæð á stýptum veggjum og bakl lögfest.			
A	ss	hnh	14.01.2004
Hæð á stýptum veggjum og gluggapöllum lögfest.			
BREYTINGARREVISIONS			

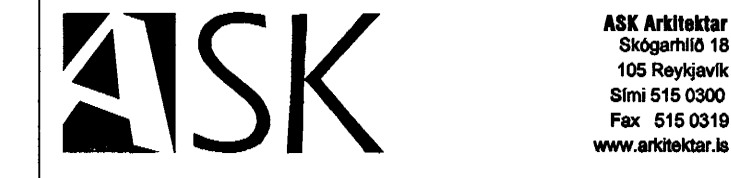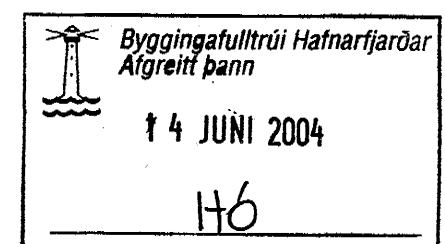

Artun aðalhönnuðar: *Helgi Már Halldórsson arkitekt FAI, kt. 301258-7046*

LEIKSKÓLI ÁSBRAUT 4, HAFNARFIRÐI  
VERKTEIKNING

HEITI TEIÐINGAR / DRAWING NAME	MOV. I A1
Snið A-A, hluti 1, 2 og 3	1:50
Snið B-B	TEIÐING
	ss/hnh
	DATE
	17.12.2003
VERK NÚM.	ÓTÍMAMENY
0339	20-04
	D