
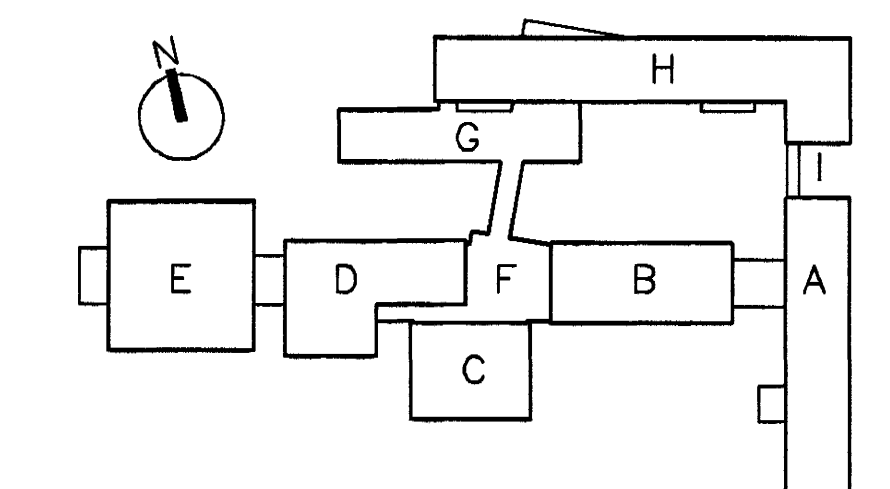


TAFLA T.1.G.5

SJÁ BL. NR. 02830-R026

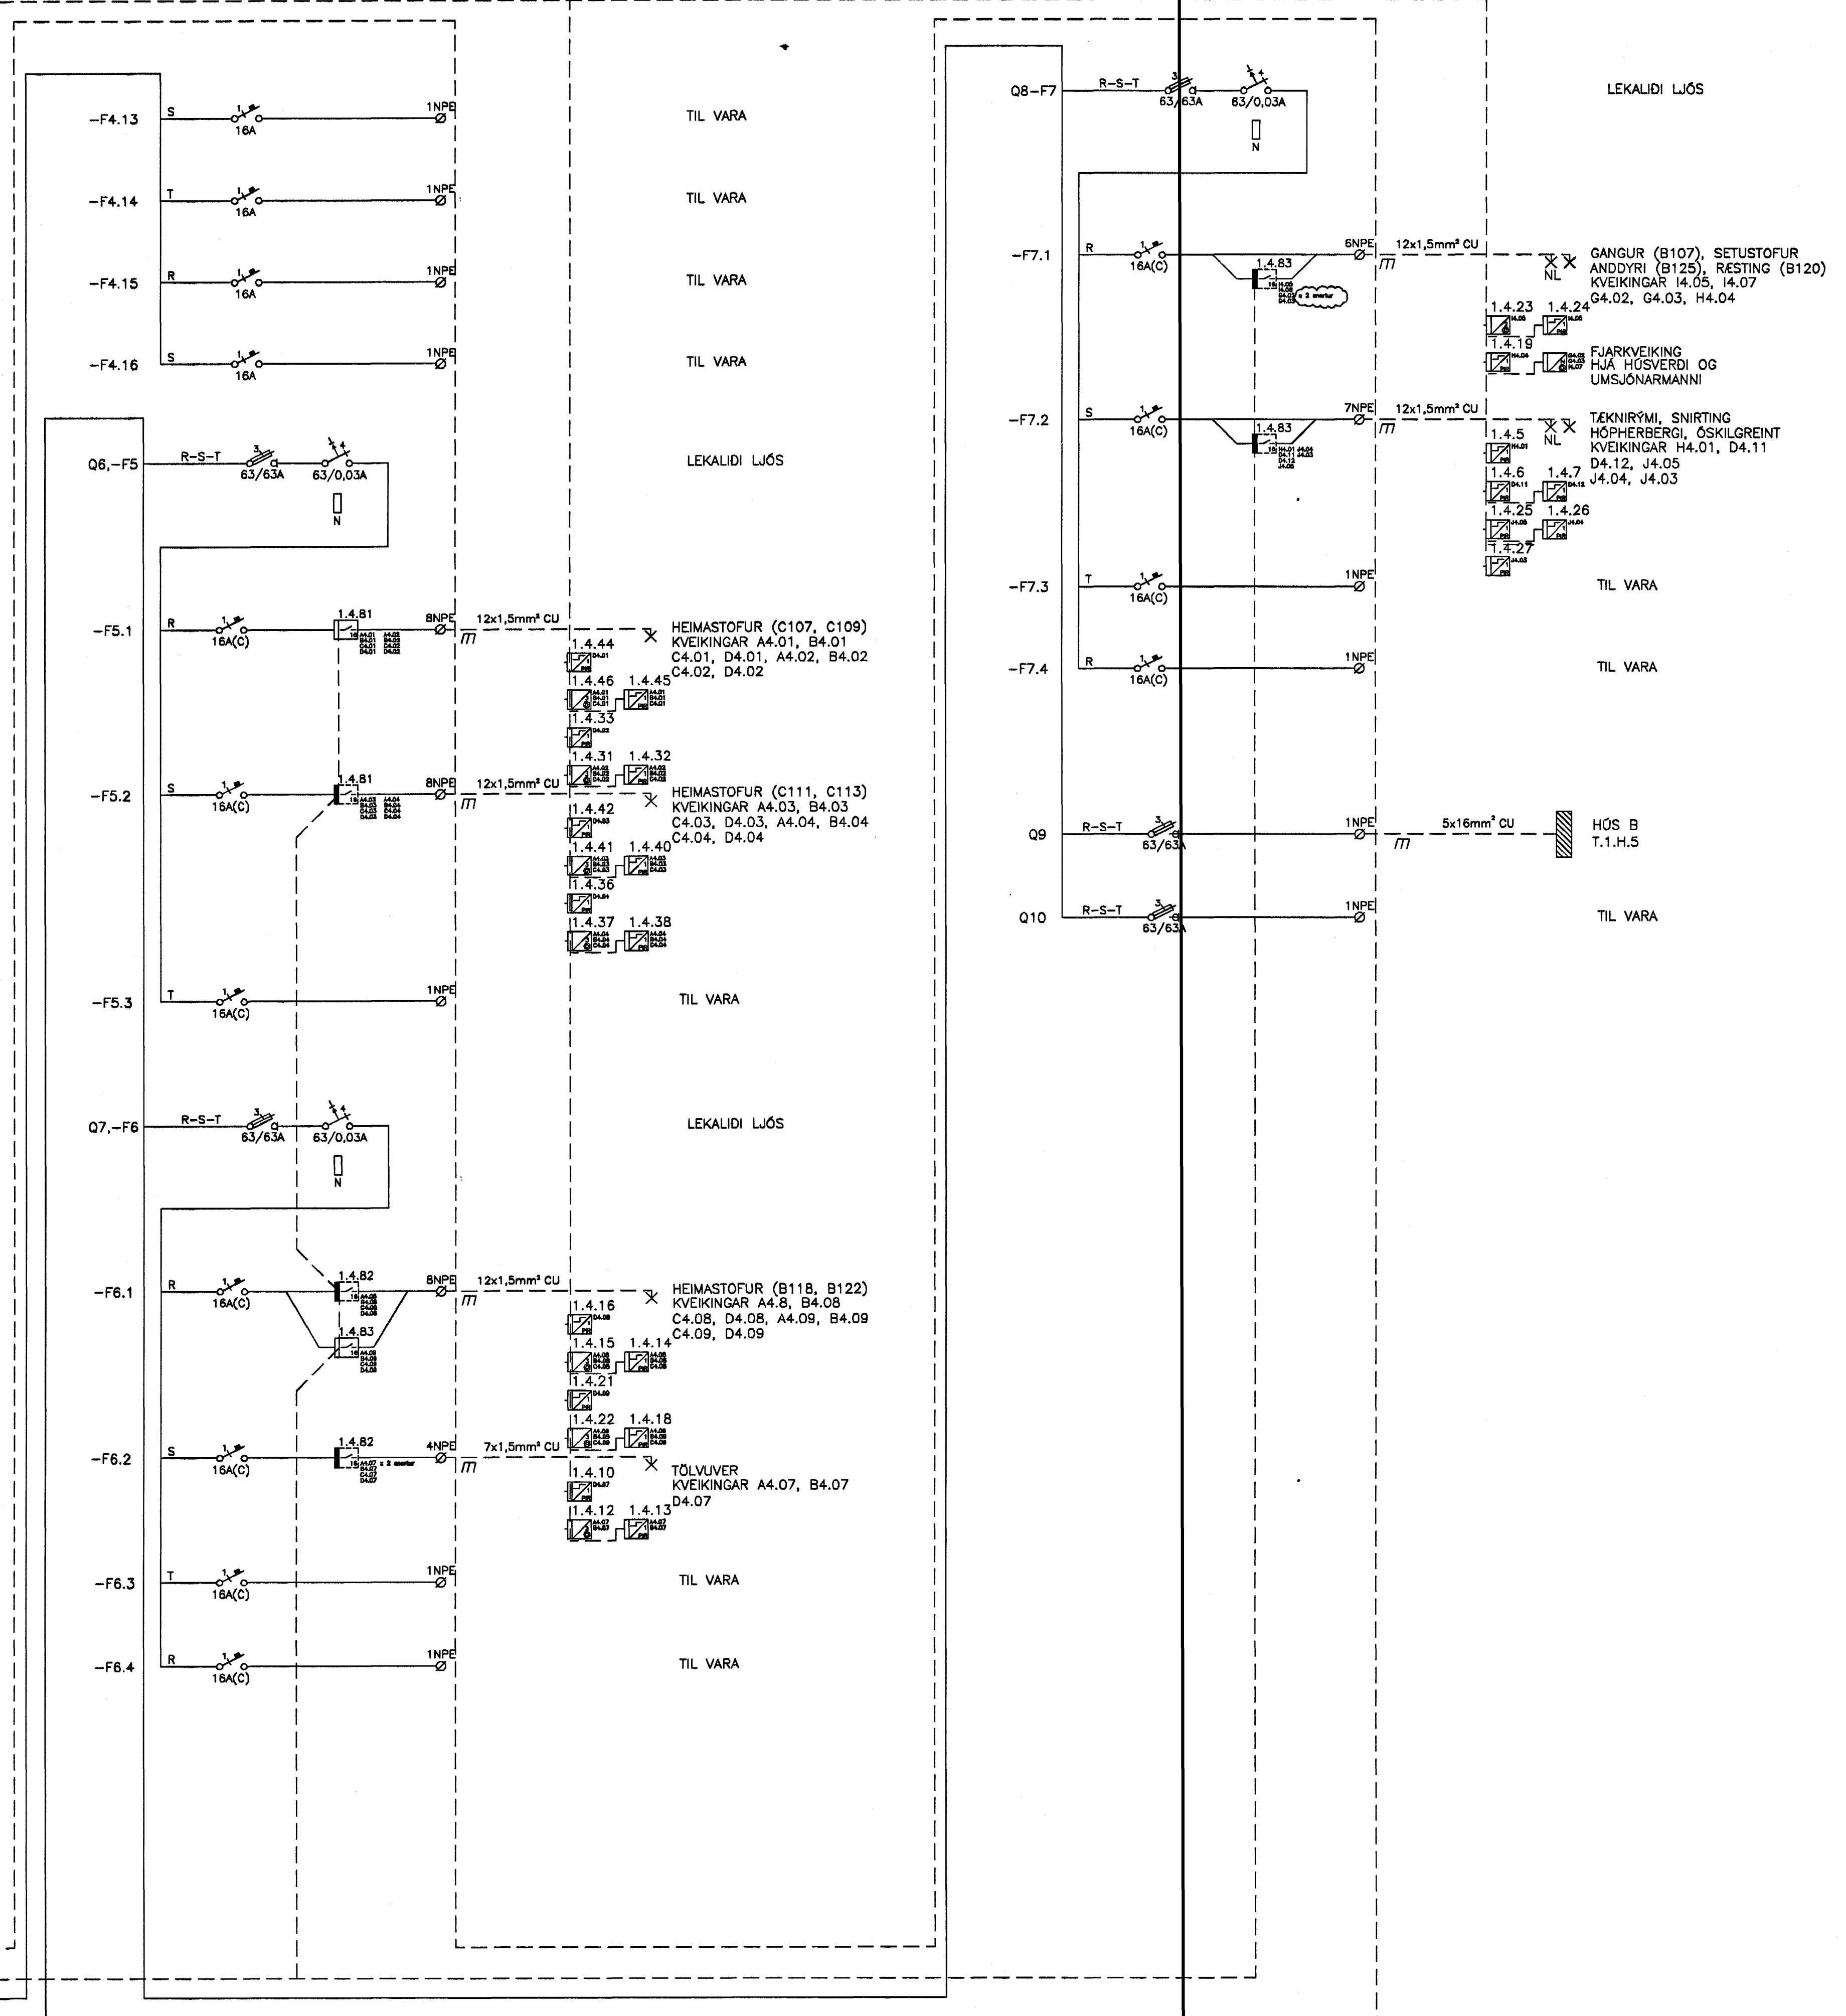

Byggingafluttrú Hatmartjardar
Algreitt þann
// JUNI 2004
HÓ

BATTERÍD
AFRITTAFRITIA

FASTEIGNAFÉLAG
HAFNARFJARÐAR

Aðalhönnuður
Sigurður Símorrson
Kennitala 110557-2769
Sigurður Símorrson
Kr. 110457-2789

SJÁ BL. NR. 02830-R026

A	16.04.04	SNERTUR Í ROFALDUM	BSG	ÓG
ÓTG.	DAGS.	BREYTING:	HANNAÐ	SAMP.
HRAUNTUNGA 7, VÍDISTADASKÓLI		RAFORKUVRKI EINHNUMYND DREIFITAFLA T.1.G.5		
VSB VERKFRÆÐISTOFA		Árftun löggr. hönnuð: <i>Sigurður Símorrson</i> Öm Guðmundsson Kl.: 220961-2759		
BEIARHRAUN 20-220 HAFNARFJÓRÐUR Heimasíða: www.vsb.is • Netfang: veb@vsb.is Sími 565-8600 Fax 565-8610 • Kl. 710786-2899		Hannað: BSG	Teiknað: BSG	
FRV		Mál: 1:50	Yfirfarið:	
		Dags: 14.03.2003	Nr: 02830-R027-A	