


Byggingaumurinn Hamnarfjarðar  
Algreitt þann  
// JUNI 2004  
HÓ

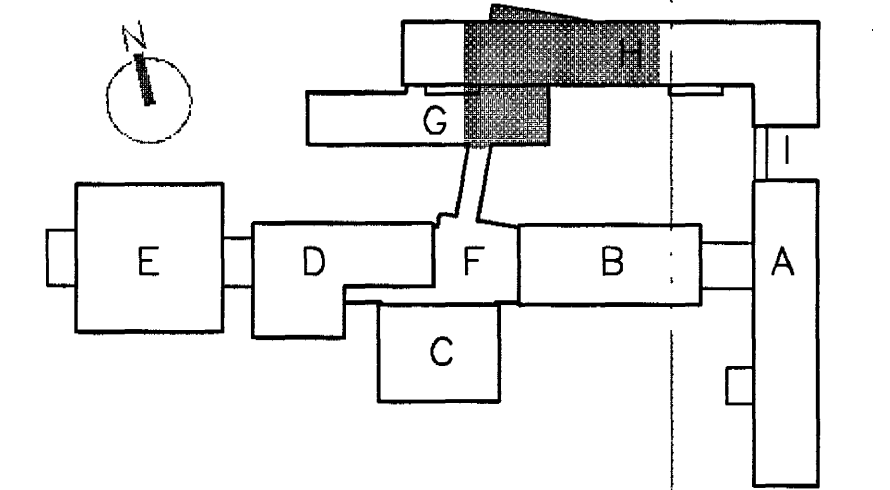

**BATTERÍÐ**  
 FASTEIGNAFÉLAG  
 HAFNARFJARÐAR  
 Adalhönnuður  
 Sigurður Einarsson  
 Kennitala: 2310552-2789  
 Kt. 110457-2789

B	05.04.04	HLJÓDKERFI	LL	KGI
A	16.01.04	RAFLÖGN LEIKSVID	BSG	KGI
ÖTG.	DAGS.	BREYTING:	HANNAD	SAMP.
HRAUNTUNGA 7, VÍDISTADASKÓLI VIÐBYGGING			RAFORKLIVIRKI SMÁSPENNA GRUNNMYND, 1.HÆÐ, SVEDI 2	
VSB VERKFRÆÐISTOFA			Áritun löggr. hönnuða: Örn Guðmundsson Kt.: 220961-2739	
BEGJARHRAUNI 20-220 HAFNARFJÓRÐUR Helmasíða: www.vsb.is • Netfang: vsb@vsb.is Sími 585-8600 Fax 585-8610 • Kt. 710796-2899			Hannað: KGI	Teiknað: GG
			Mál: 1:50	Yfirfarið:
			Dags: 14.03.2003	Nr: 02830-R312-B