


Grunnmynd sökklar.
Sjá teikningar: B-2, B-3, B-4, B-5, S-1.
Sjá enn fremur lagnateikningar.

Þykkt botnplötu er 120mm.
Járnbanding í niðja botnplötu, K10 cc300mm.
Steinsteypt í botnplötu er C-200.
Sjá einnig teikningu B-3, sniðmyndir.
Einangrun undir botnplötu, 100mm.
Einangrun upp með sökklum, 50mm.
Sjá skýringar á teikningu S-1.

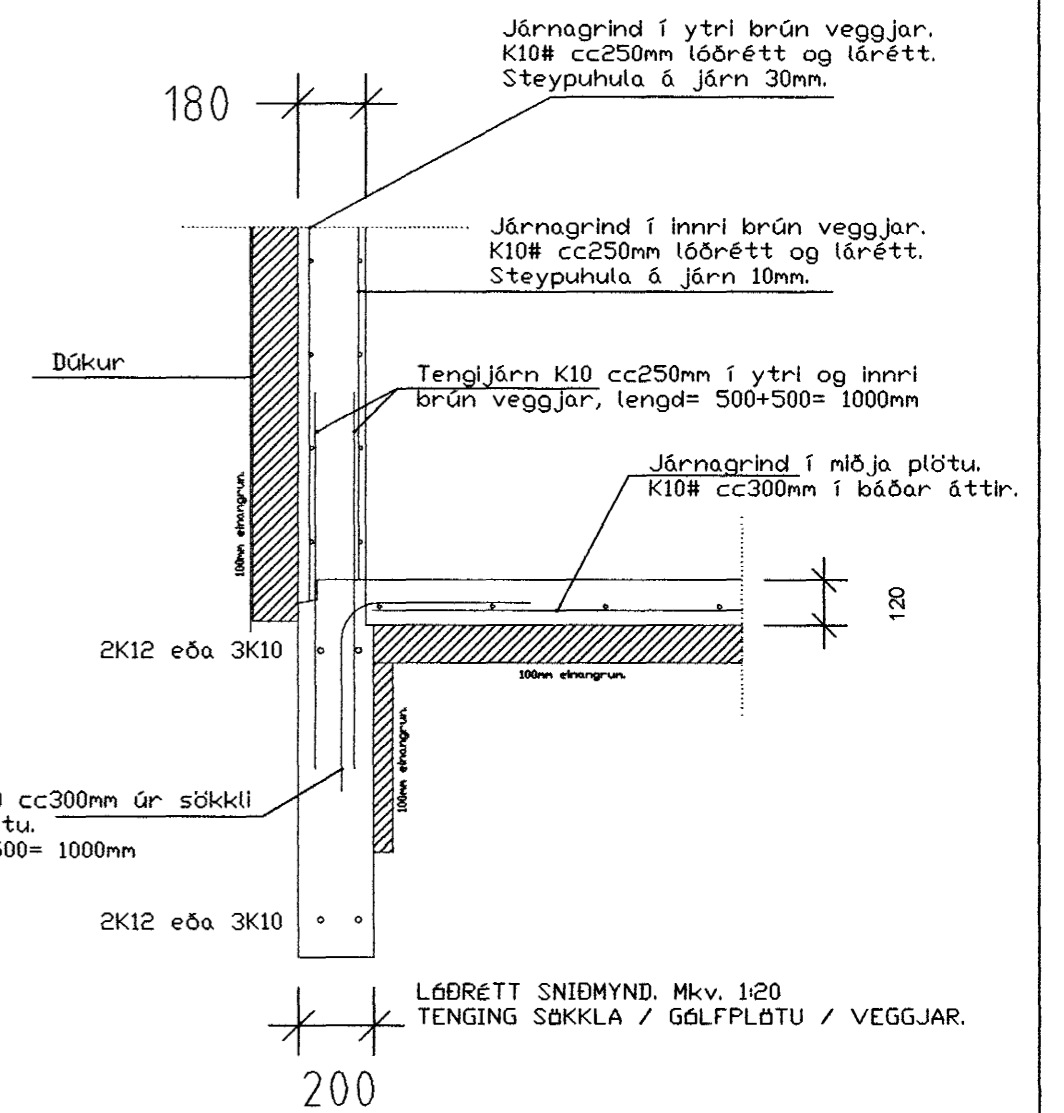

Tengjárn K10 cc300mm úr sökklum inn í botnplötu. Lengd= 500+500= 1000mm

LÓÐRÉTT SNIÐMYND. Mkv. 1:20
TENING SÖKKLA / GÖLFPLÖTU / VEGGJAR.

SÖKKLAR

Samþykkt þann
12 MAI 2004

2004.04.04 STÆKKUN KJALLARA, INNTAK RAHMAGNS FÆRI.
TEIKNINGU BREYTT.

Byggingafultrúinn í Hafnarfirði
E.h. Sigurbjartur Halldórsson

VESTURBRAUT 16

SÖKKLAR, GRUNNMYND.

B-1.

HANNAÐ : . SK TEIKNÁÐ : . SK DAGS : . 2004.04.04 MKV : . 1:50 VERN : . X

TEIKNISTOFA
SVEINN KARLSSON TEIKNIFRÆÐINGUR FT FÍ
STRANDGÖTU 28 220 HAFNARFJÖRÐUR
S.896 4005 / 555 4270 NETF. SVEIKI@MEDIA.IS KT.131247-2069