

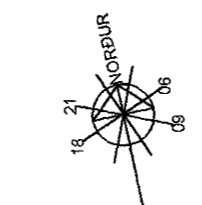


Grunnmynd neðri hæð.
Skýringar, sjá teikningu S-1.

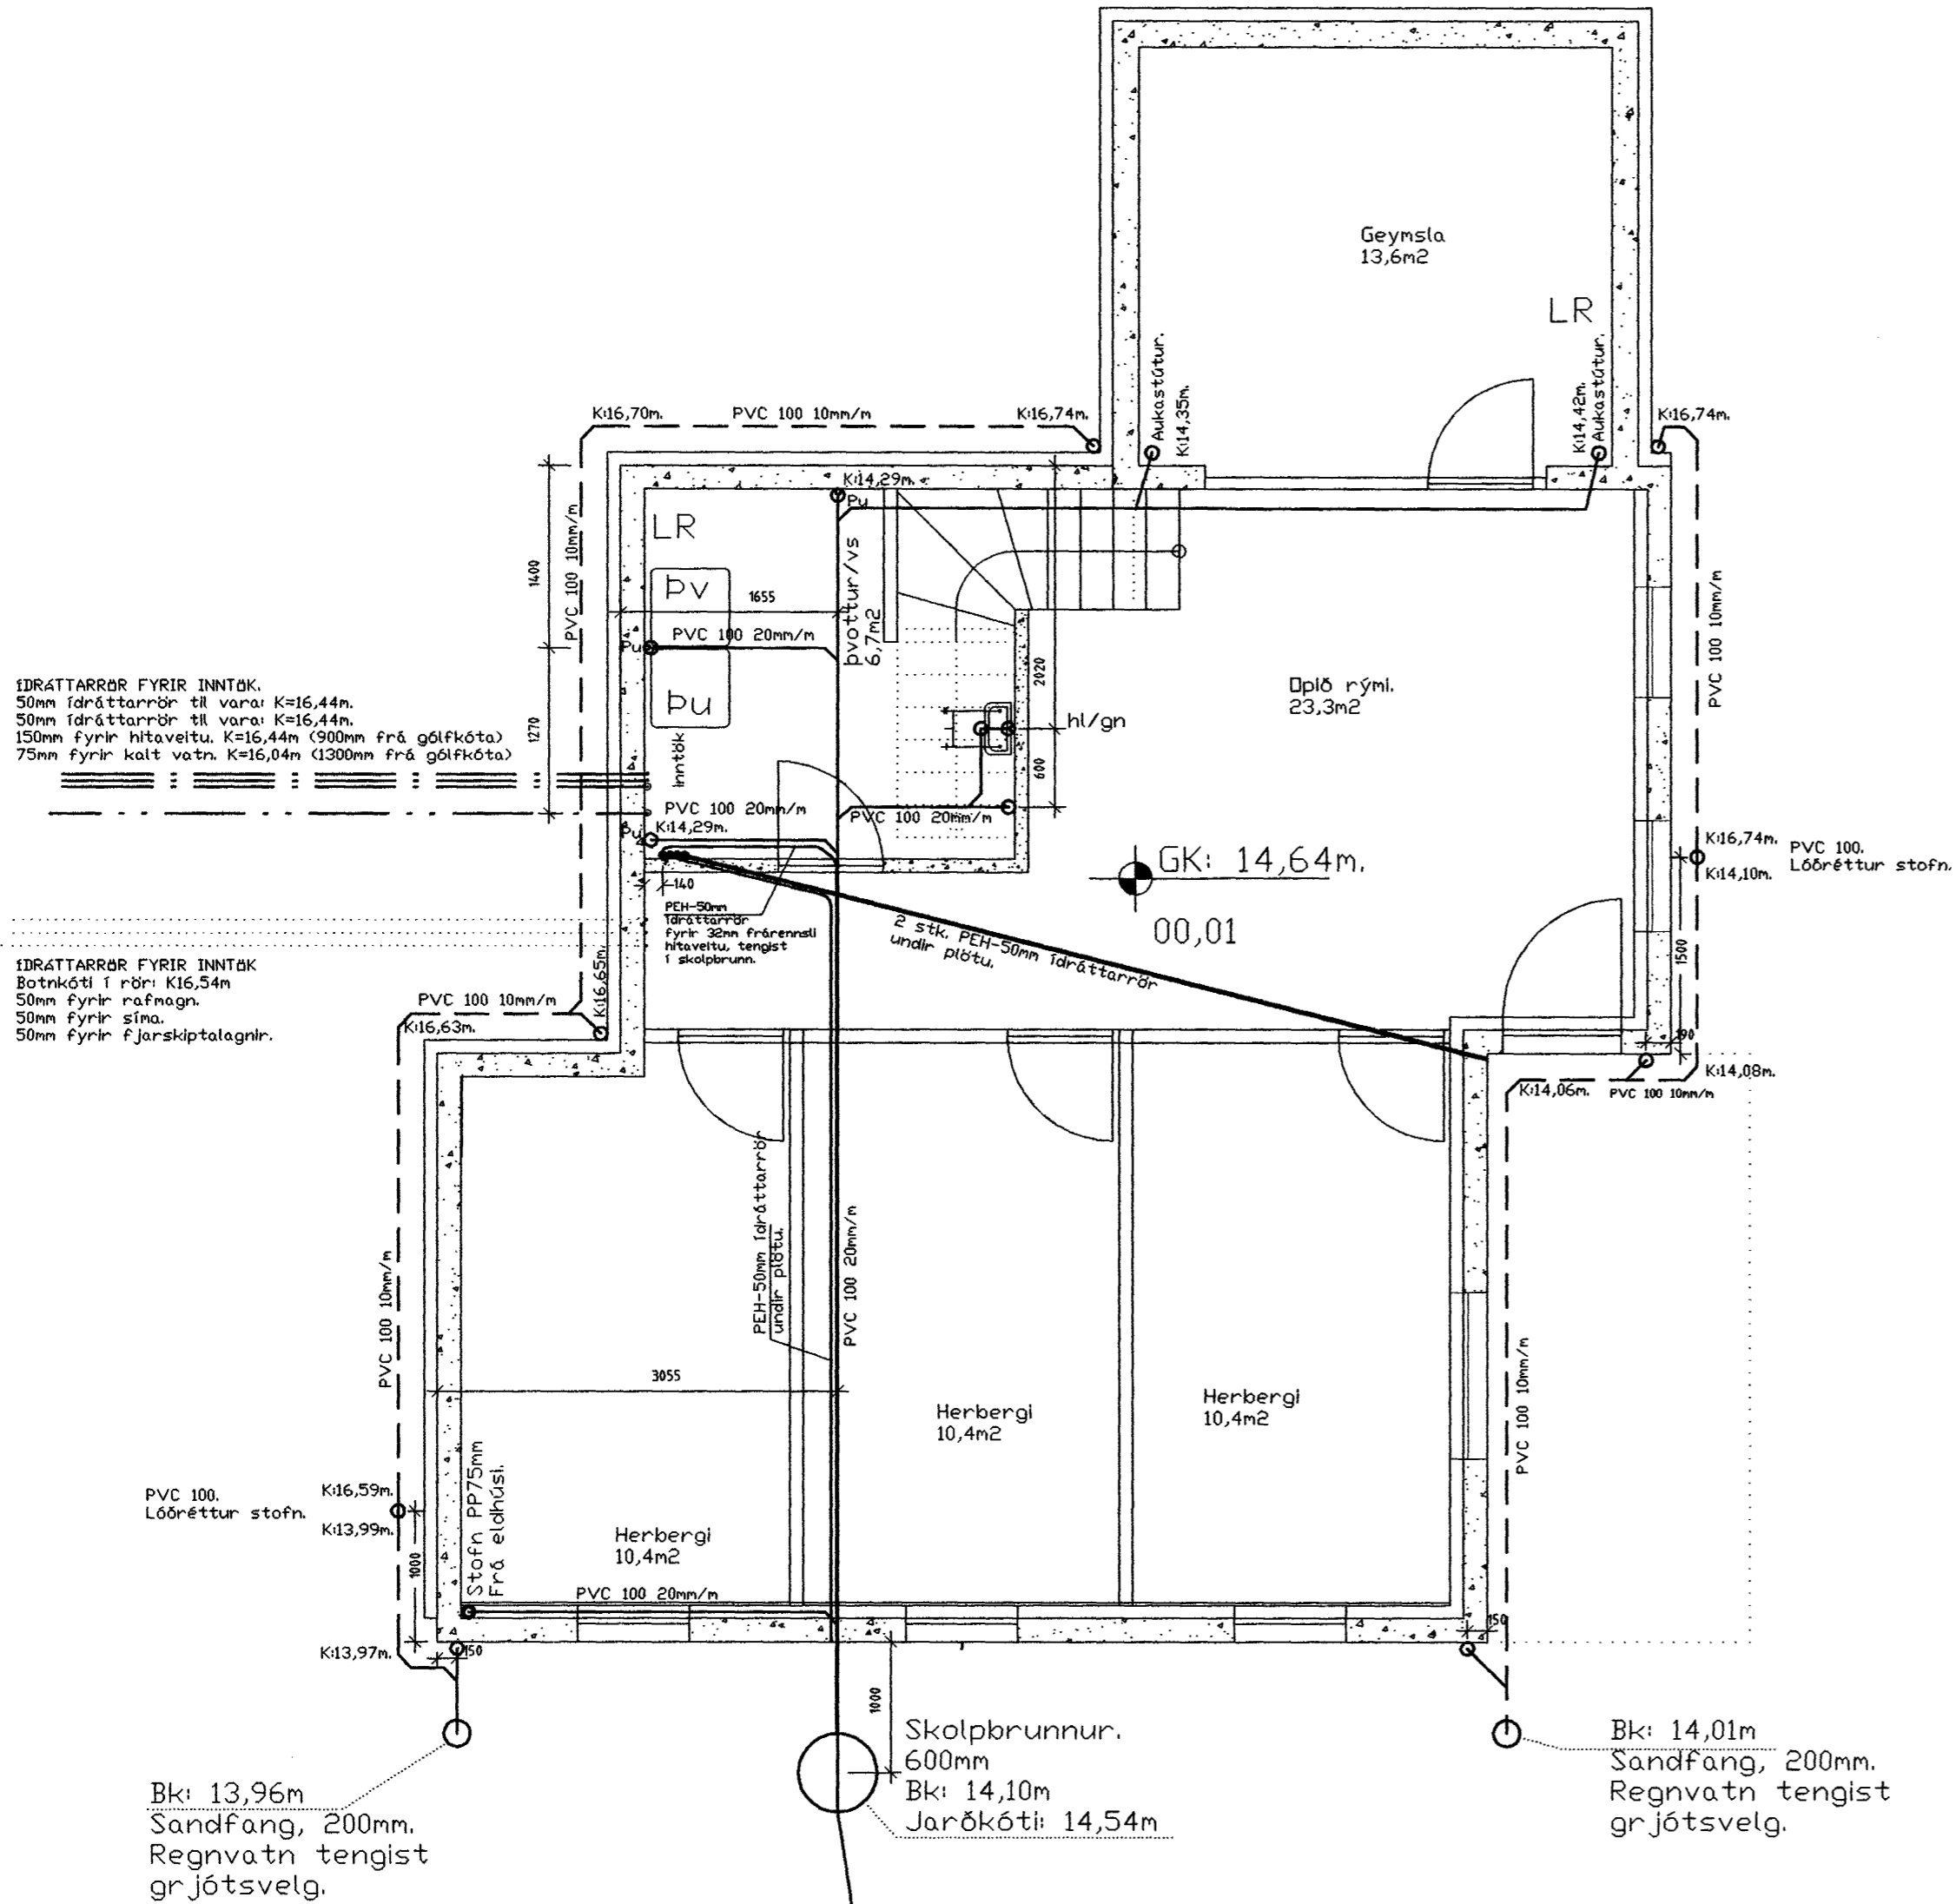

AFSTÖÐUMYND.
Mkv. 1:500

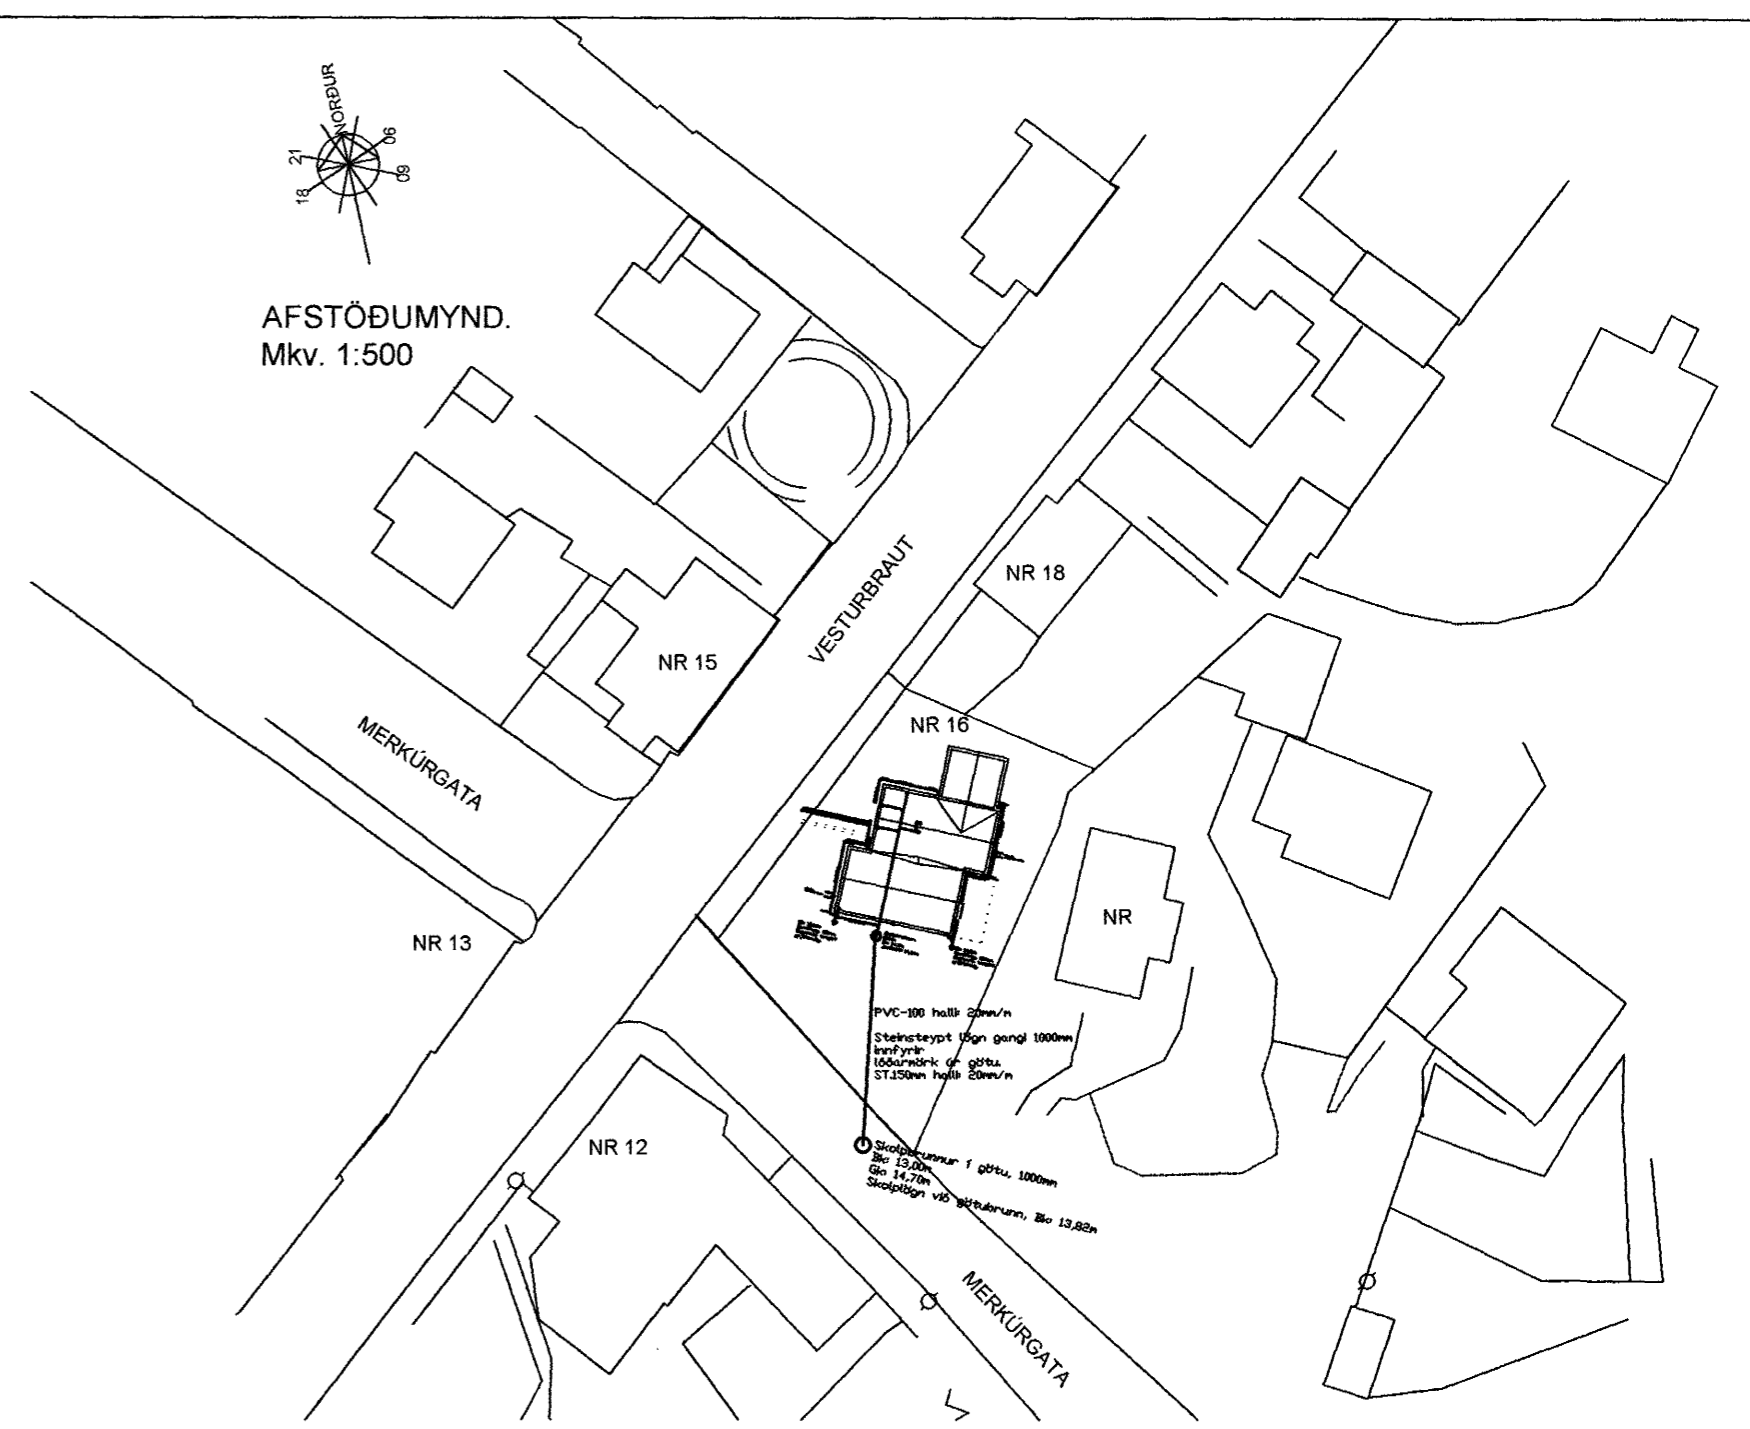

Samþykkt þann
12 MAÍ 2004
Byggingafulltrúinn í Hafnarfirði
F.h. Sigurbjartur Halldórsson

2004.04.04 SKOLPLÖGN FERÐ INN Í SÖKKIL
2004.04.04 STÆKKUN KUJALLARA, RAFFAGNANSTAK FART.
TEIKNINGU BREVITT

VESTURBRAUT 16
REGN OG SKOLPLAGNIR NEÐRI HÆÐ.

HANNAÐ : . SK TEIKNÁÐ : . SK DAGS : 2004.04.04 MKV : . 1:50 VERKN : . X

TEIKNISTOFA
SVEINN KARLSSON TÆKNIFRÆÐINGUR FTFÍ
STRANDGÖTU 28 220 HAFNARFJÖRÐUR
S.896 4005 / 555 4270 NETF. SVEINKI@MEDIA.IS KT.131247-2069

PVC-100 halli: 20mm/m
Steinsteypt lögngangi 1000mm innfyrir
lööarmörk úr götu.
ST.150mm halli: 20mm/m