


GÖK
búke
109,
GÖK
búke
109,

Byggingatillitú Hálfarjörður
Algreitt þann
15 JUNI 2004
HÓ

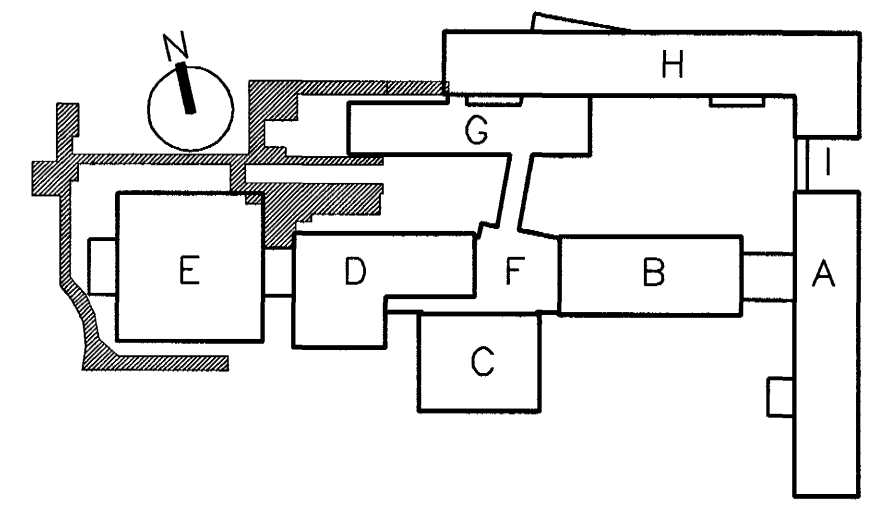

VINNUTEIKNING
22 JAN 2004

FASTEIGNAFÉLAG
HAFNARFJARÐAR

BATTERÍD

Adalhönnuður
Sigurður Þinorrsson
Kennitala: 110557

Kr. 110457-2789

SKÝRINGAR OG SNID SJÁ TEIKN. 02830-P51

A	20.01.04	FÆRSLA Á SNJÓBRÆDSLUSTOFNÖGNUM OG KÓTAR
ÓTG.	DAGS.	BREYTING:
HANNAD		SAMP.
HRAUNTUNGA 7, VÍDISTADASKÓLI VÍDBYGGING		SNJÓBRÆDSLULAGNIR SVÆÐI KRINGUM HÚS E OG G GRUNNMÝND
VSB VERKFRÆÐISTOFA		Áritun lögg. hönnuða: Óveigun Áki Sværriðsson Kt. 230855-5609
BEJARHRAUNI 20-220 HAFNARFJÖRDUR Heimasíða: www.vsb.is • Netfang: vsb@vsb.is Sími 585-8600 Fax 585-8610 • Kt. 170796-2699		Hönnuð: ÁP
Máli: 1:100		Teiknað: ÁP
Dags:		Yfirfarið:
		Nr: 02830-P46A