SNID A
1:20 P09

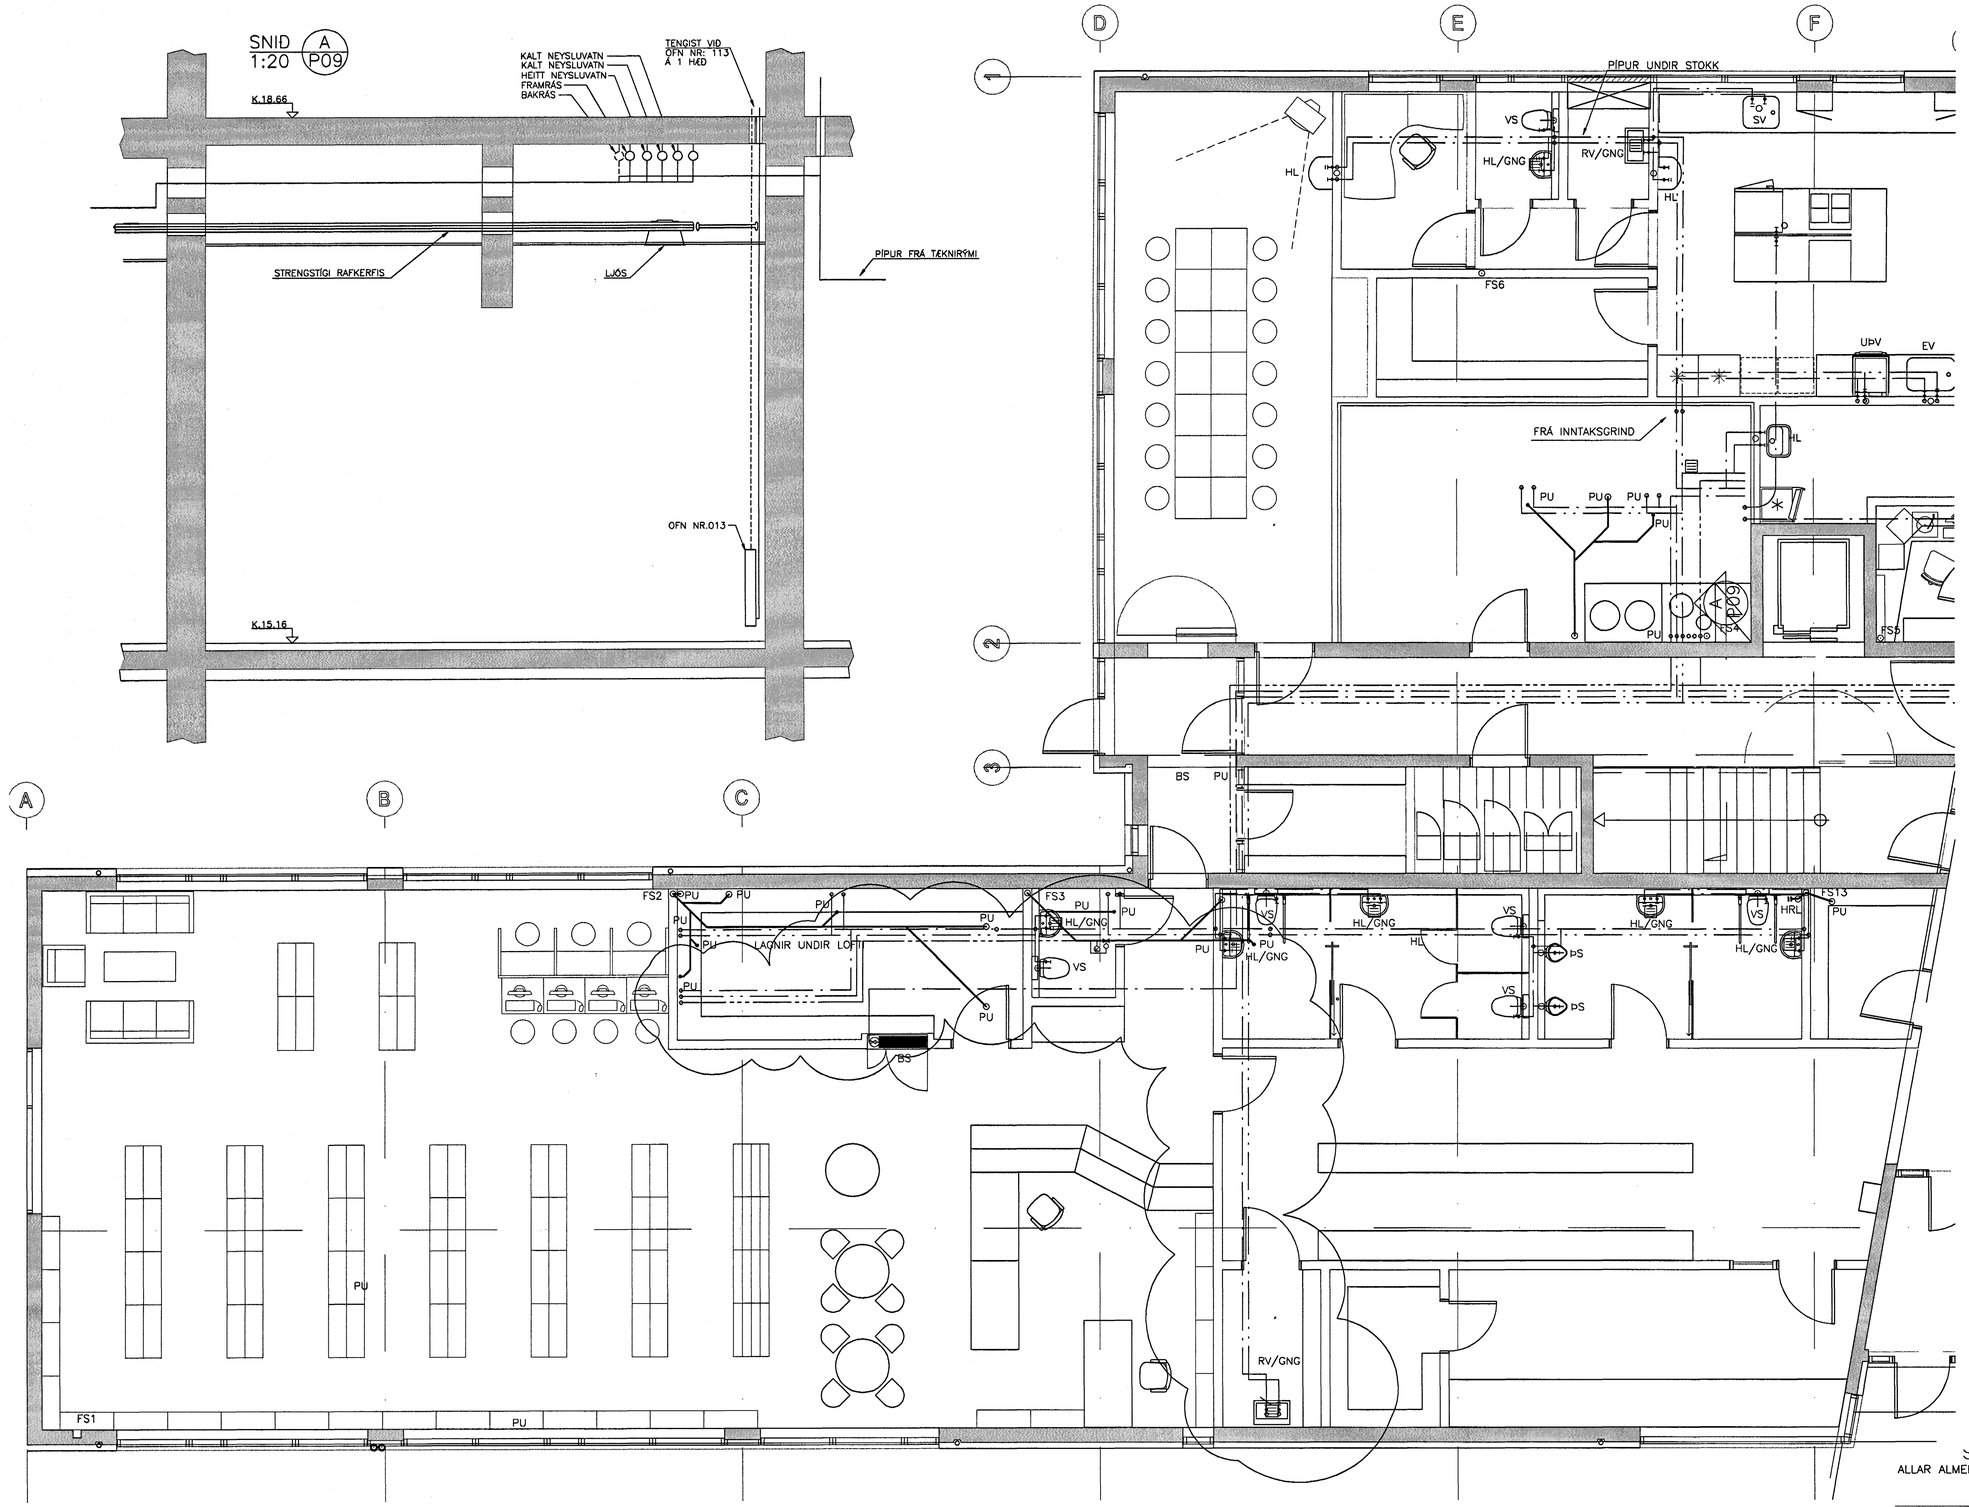

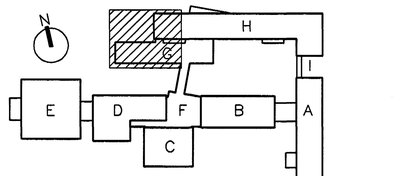

Byggingafulltrúi Hafnarfjarðar
Afgreitt þann
// JÚNÍ 2004
HG

FASTEIGNAFÉLAG HAFNARFJARÐAR

ALLAR ALMENNAR SKÝRINGAR SJÁ TEIKN. P00

BATTERÍIÐ ARKITEKTAR
Aðalhönnuður
Sigurður Einarsson
Kennitala: 110457-2789
Kt. 110457-2789

ÚTG.	DAGS.	BREYTING:	HANNAÐ	SAMÞ.
C	20.04.04	NEYSLUVATN		
B	20.02.04	FRÁRENNSLI FYRIR ÞAKNIÐURFALL OG HREINSILÖGA		
A	22.12.03	SNIÐ 1:20		

HRAUNTUNGA 7, VÍÐISTAÐASKÓLI
VIÐBYGGING

HREINLÆTISLAGNIR
GRUNNMYND JARÐHÆÐAR HÚS G,H

VSB VERKFRÆÐISTOFA

Áritun lögg. hönnuða:
Sveinn Áki Sveinsson Kt.230855-5609

FRV
BÆJARHRAUNI 20•220 HAFNARFJÖRÐUR
Heimasíða: www.vsb.is • Netfang: vsb@vsb.is
Sími585-8600 Fax 585-8610•Kt:710796-2899

Hannað: ÁÞ		Teiknað: ÁÞ	
Mál:	1:50	Yfirfarið:	
Dags:		Nr:	02830-P09C