

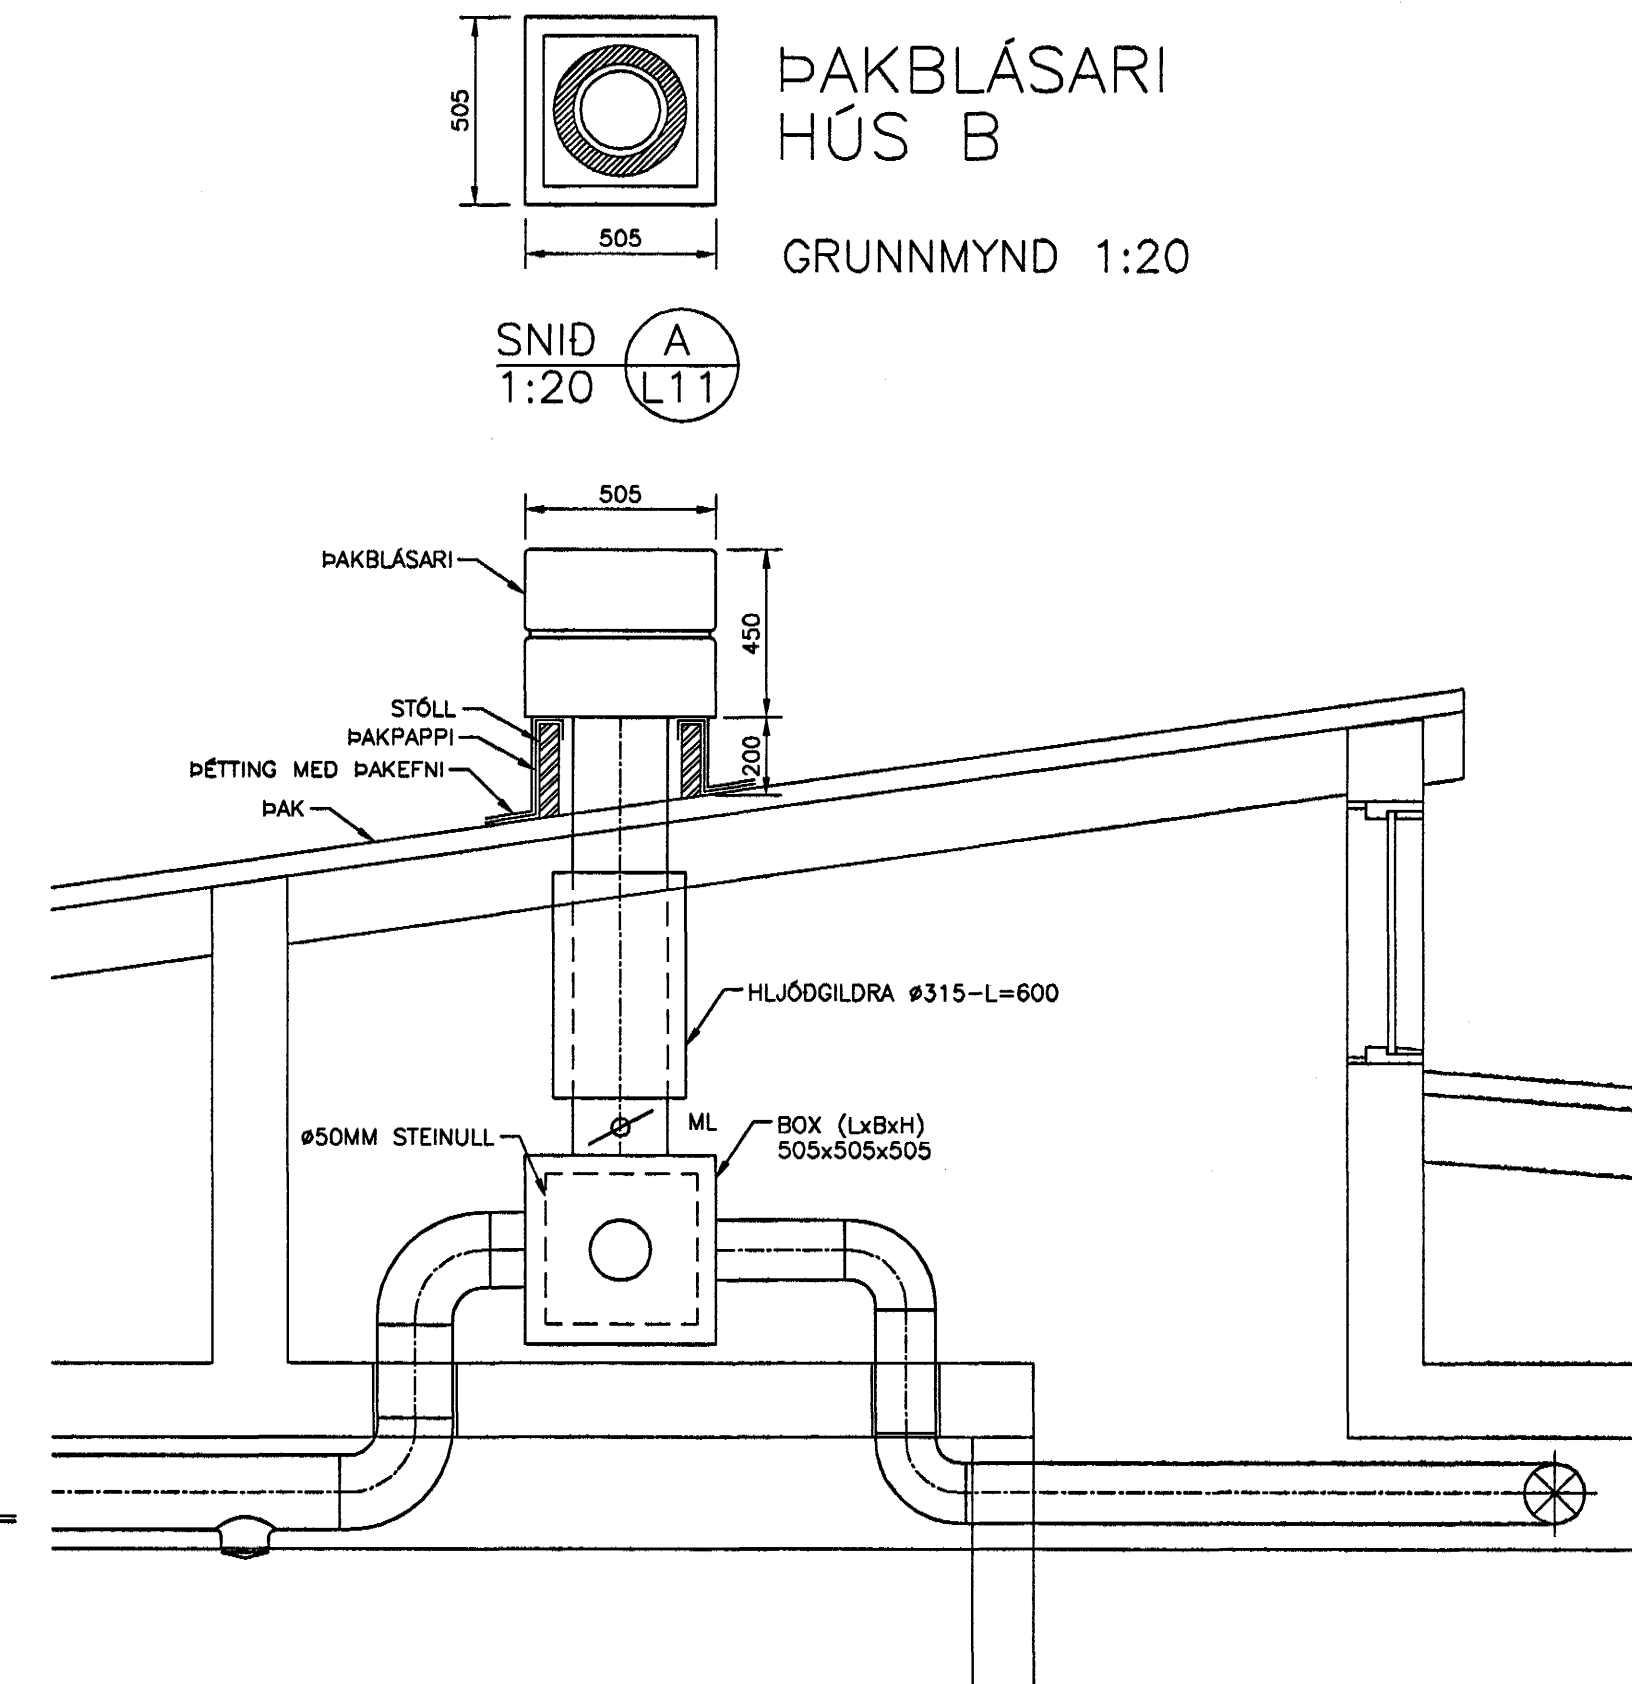
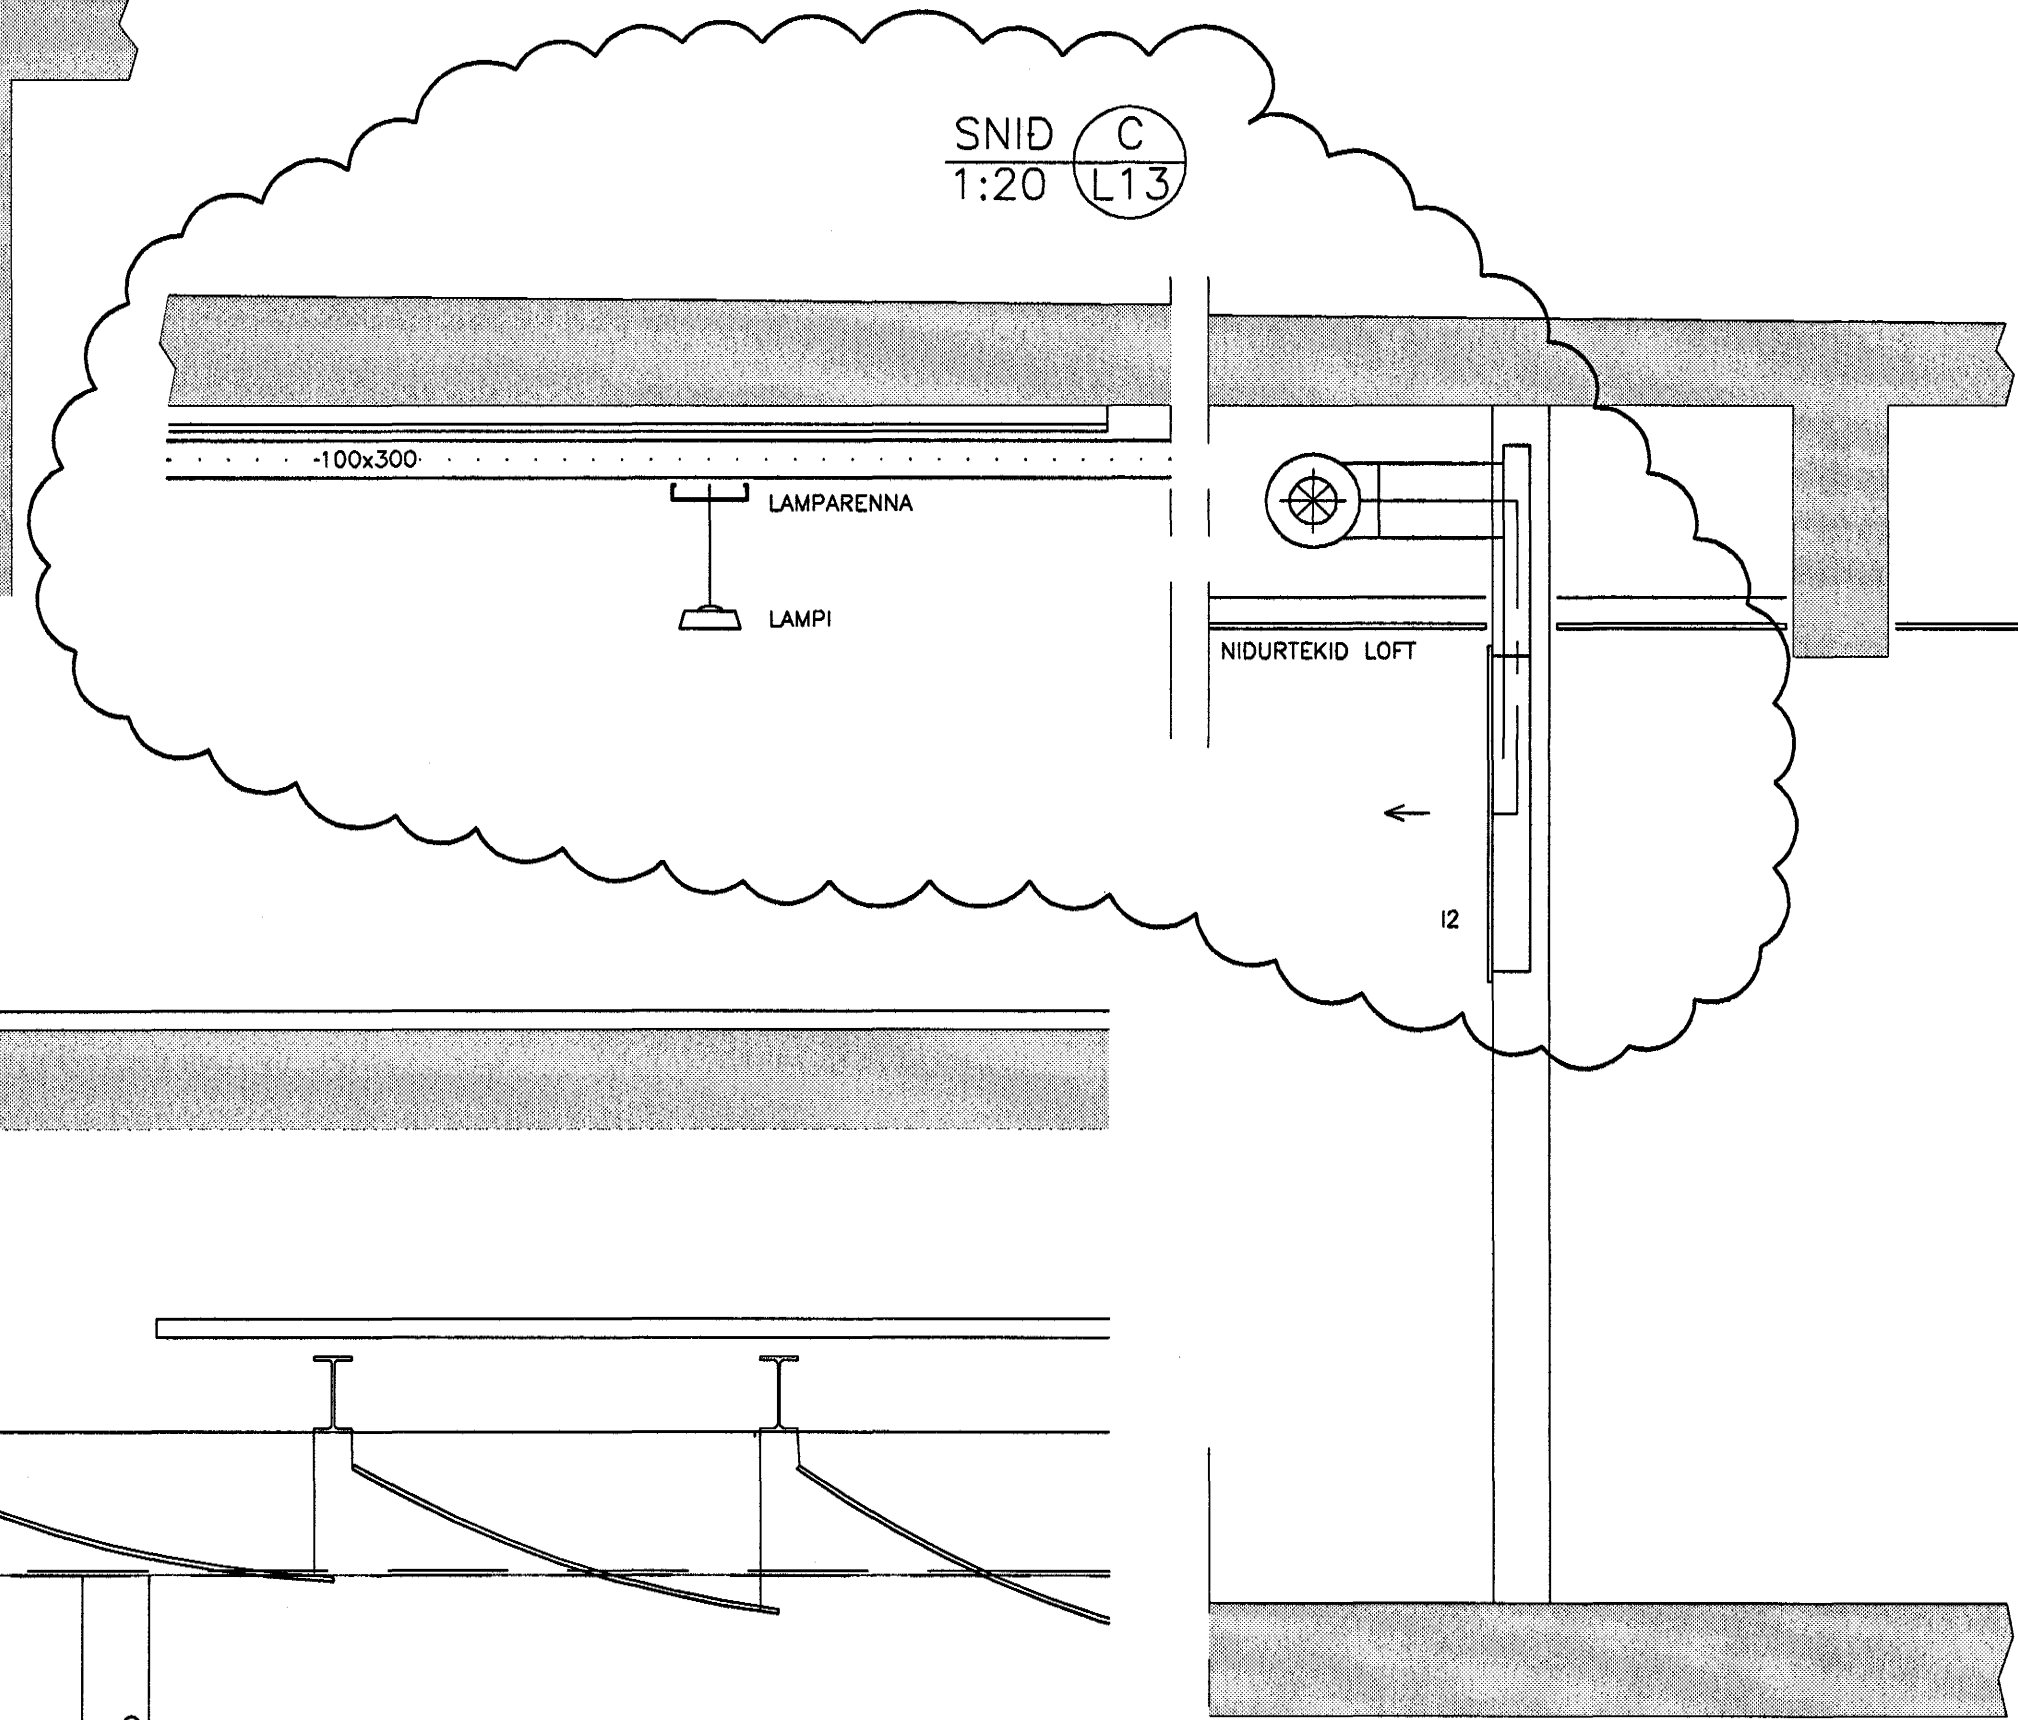



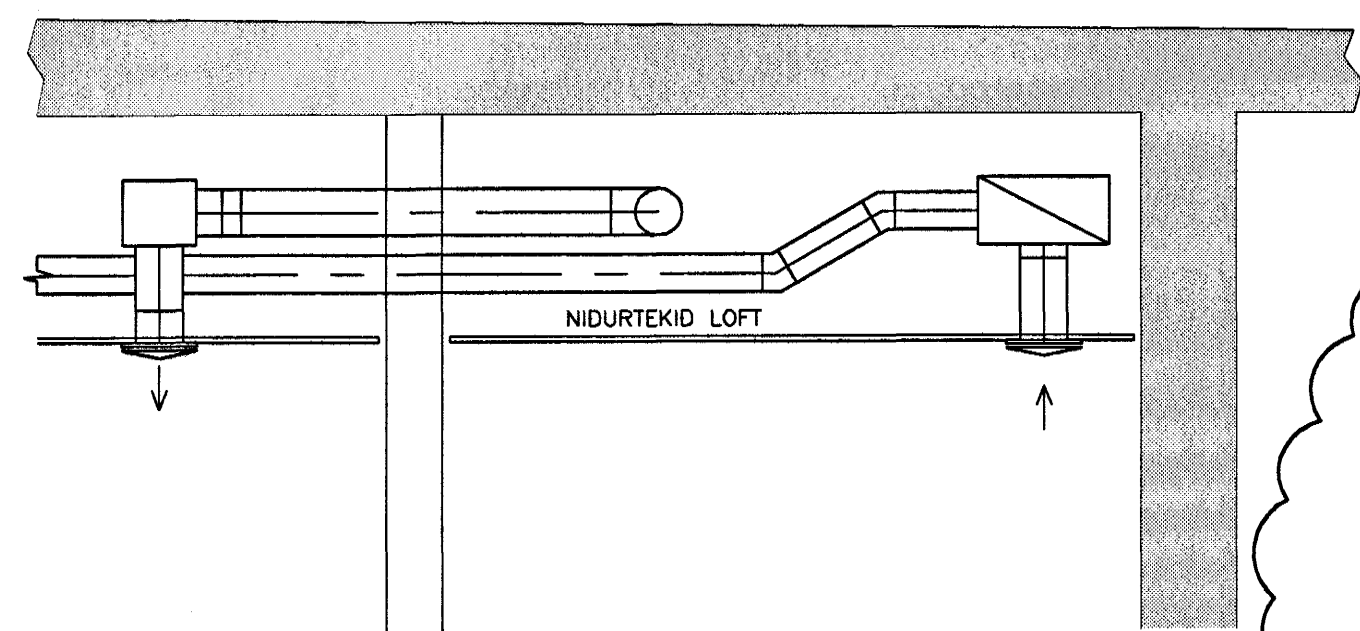


ÞAKBLÁSARI HÚS B GRUNNMYND 1:20


SNID A 1:20 L11

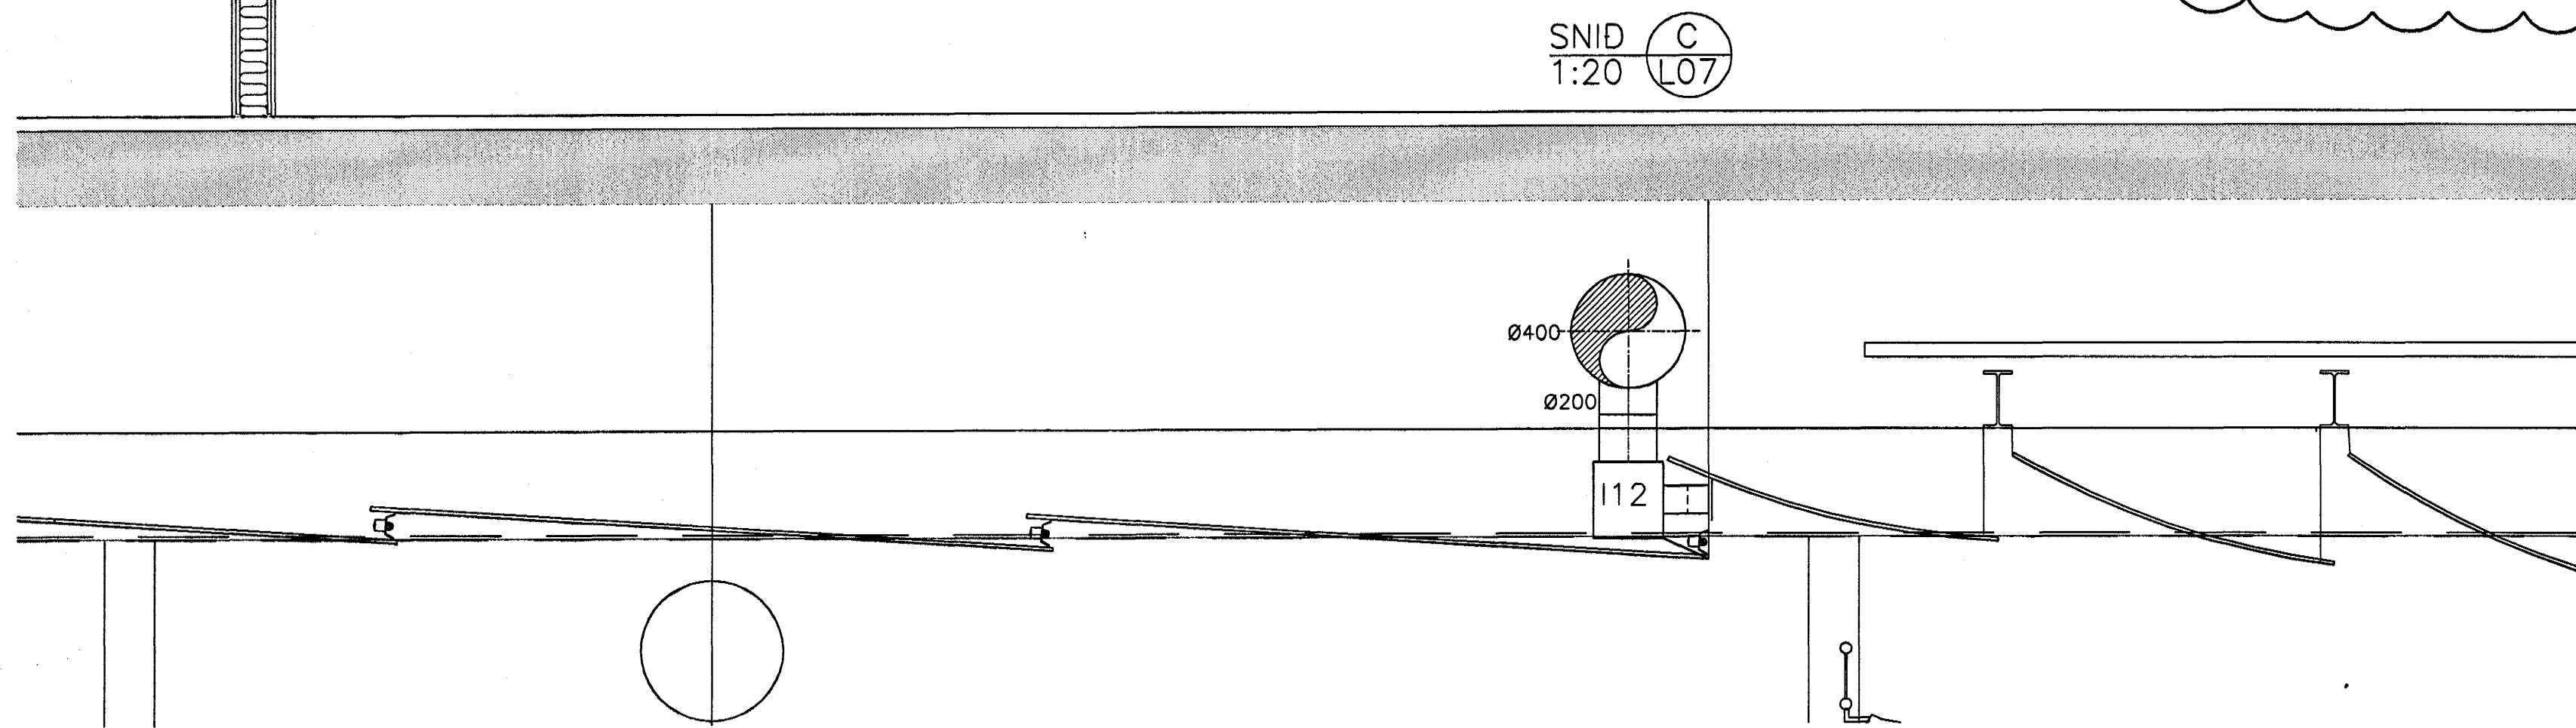


SNID C 1:20 L07

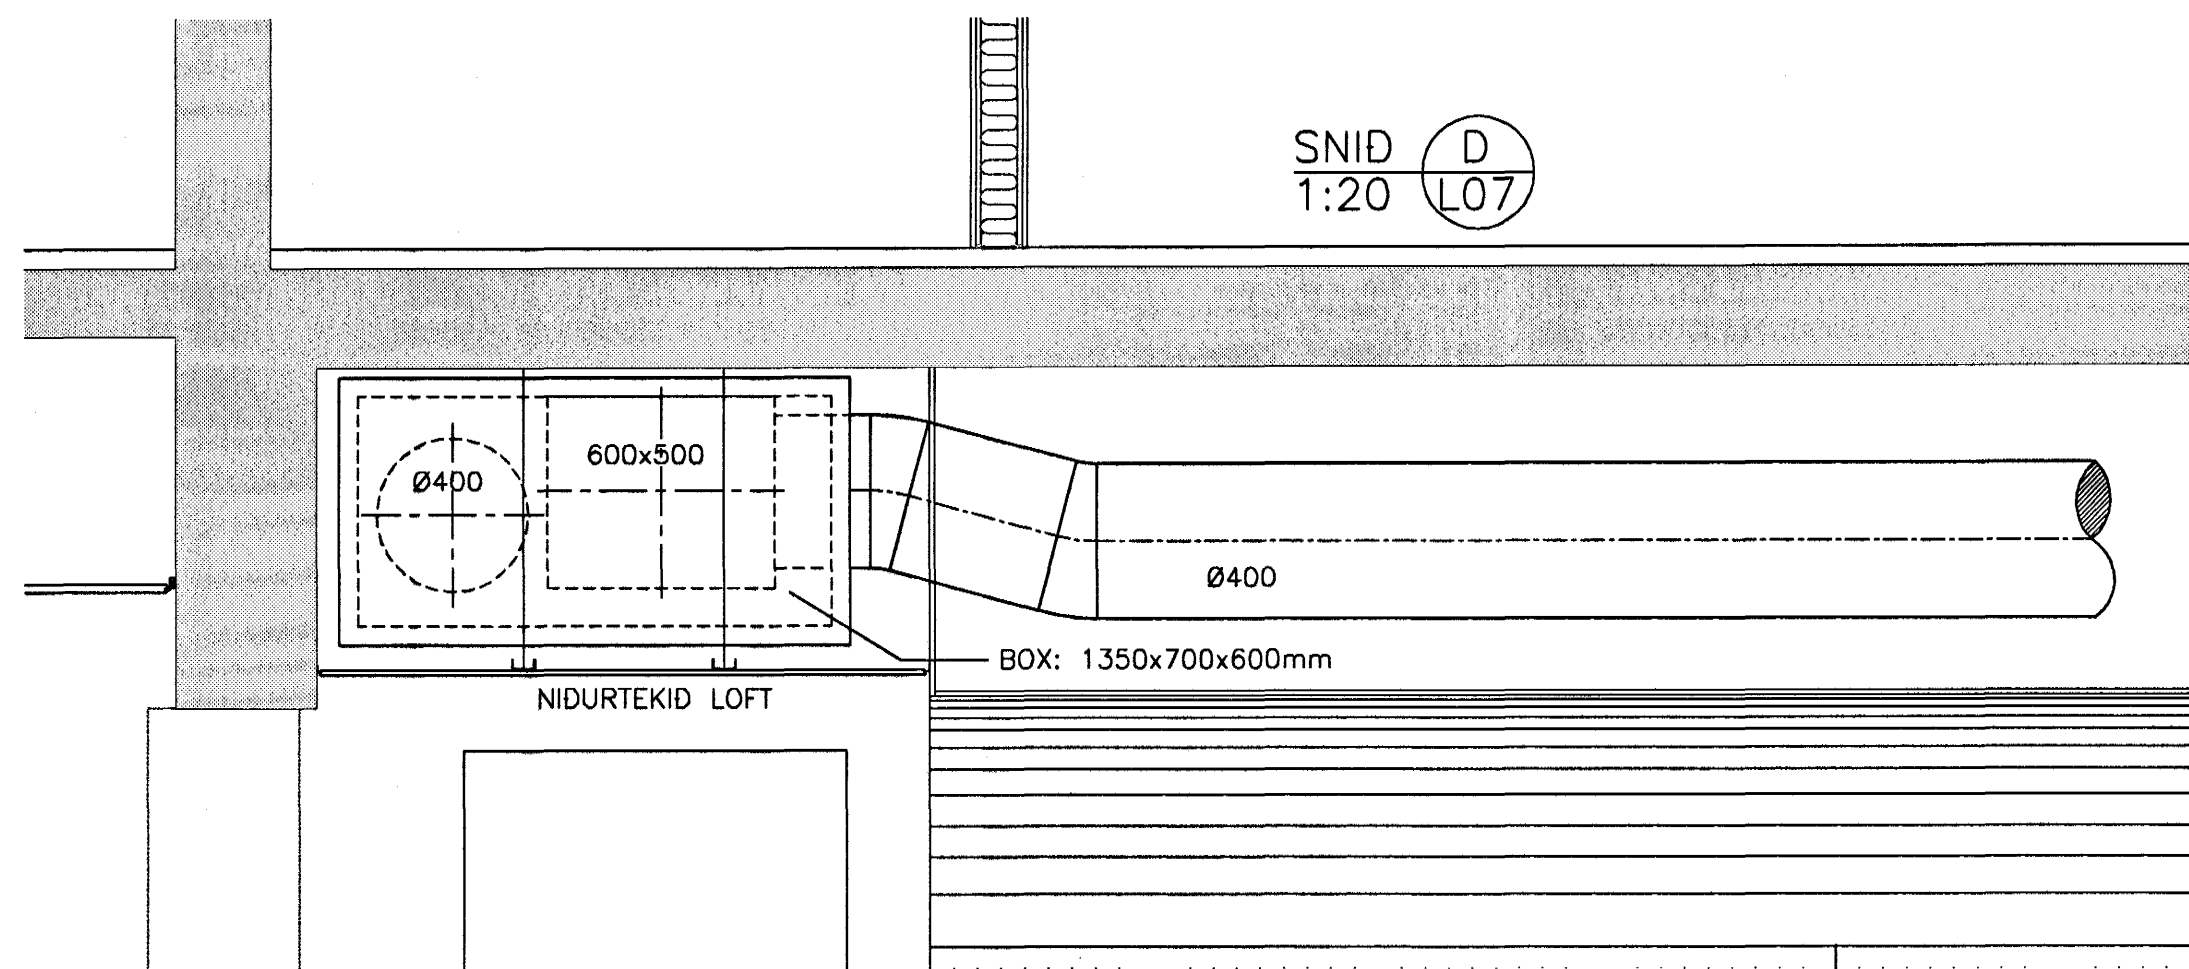

SNID D 1:20 L07

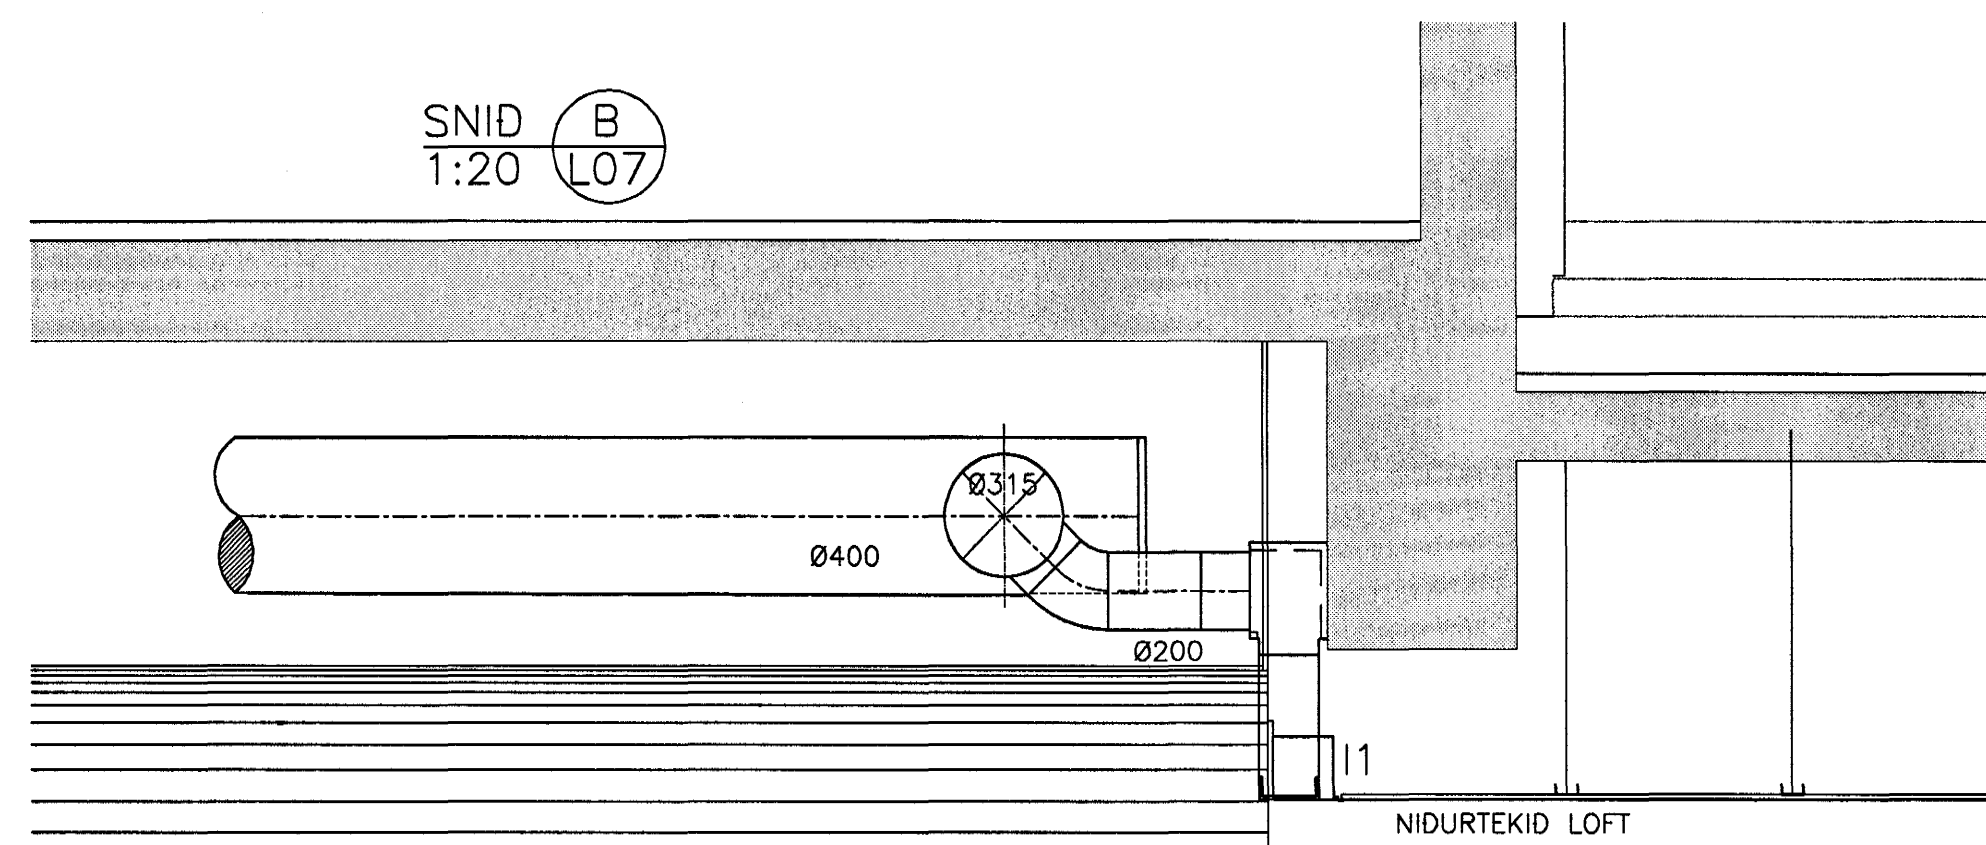

SNID B 1:20 L07

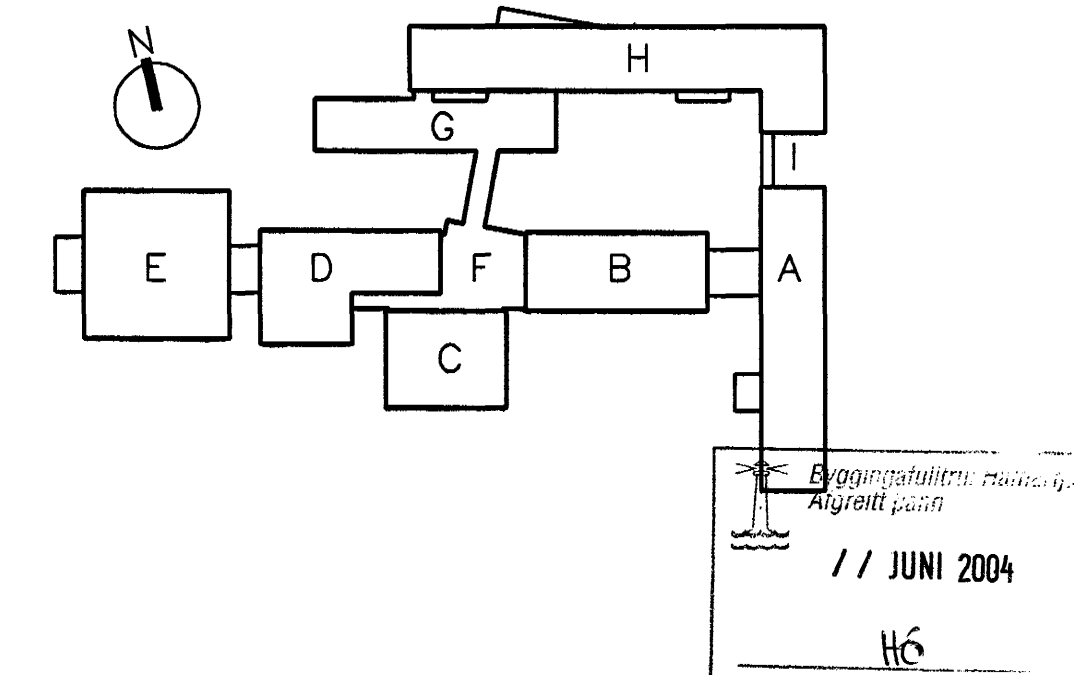


FASTEIGNAFÉLAG HAFNARFJARÐAR

BATTERIÐ

Abalhönnuður Sigurður Einarrson Kennitala 110552789

E	14.04.04	SNIDI C BREYTT		
D	05.04.04	SNID A OG B AF L13 BREYTT, SNID C AF L13 BÆTT VID	HSS	SÁS
C	27.02.04	SNID A(L07) DETTUR ÓT OG SNID D(L07) BREYTT		
B	10.02.04	SNIDUM B OG D BREYTT		
A	22.12.03	SNIDMYNDUM BÆTT INNÁ TEIKN.		

ÓTG.	DAGS.	BREYTING:	HANNAD	SAMP.
HRAUNTUNGA 7, VÍDISTADASKÓLI		LOFTRÆSING		
VIBYGGING		SNID, HÚS B OG H.		
VSB VERKFRÆÐISTOFA		Áritun löggæfna hönnuða:		
Sveinn Áki Svendsen		Kt.230855-5609		
Hönnuð: SÁS		Teiknuð: HSS		
Mál: 1:20		Yfirfarð:		
Dags:		Nr: 02830-L15E		

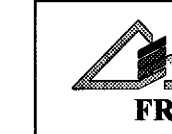

BEIARHRAUNI 20-220 HAFNARFJÖRÐUR
 Heimasíða: www.vsb.is • Netfang: vsb@vsb.is
 Sími: 585-8600 Fax: 585-8610 Kt: 710796-2899