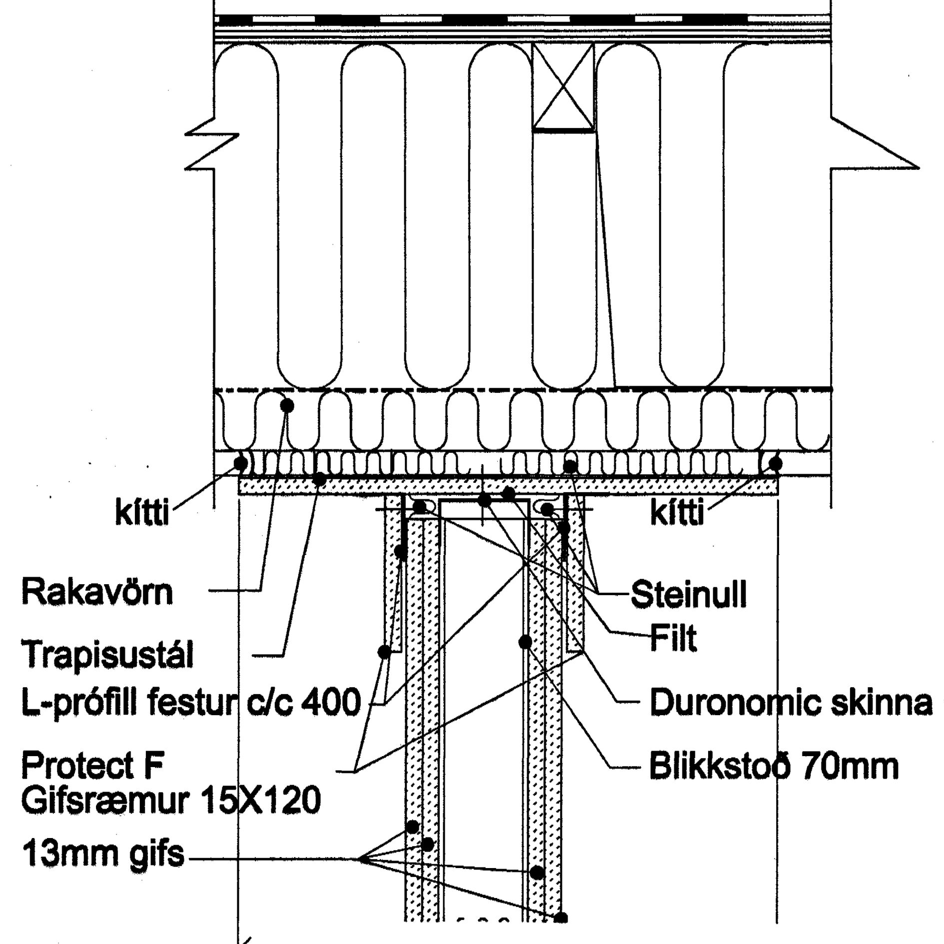

1 32-04 DEILI 1:5
El-60 veggur með teleskoptopp hornrétt á trapisu

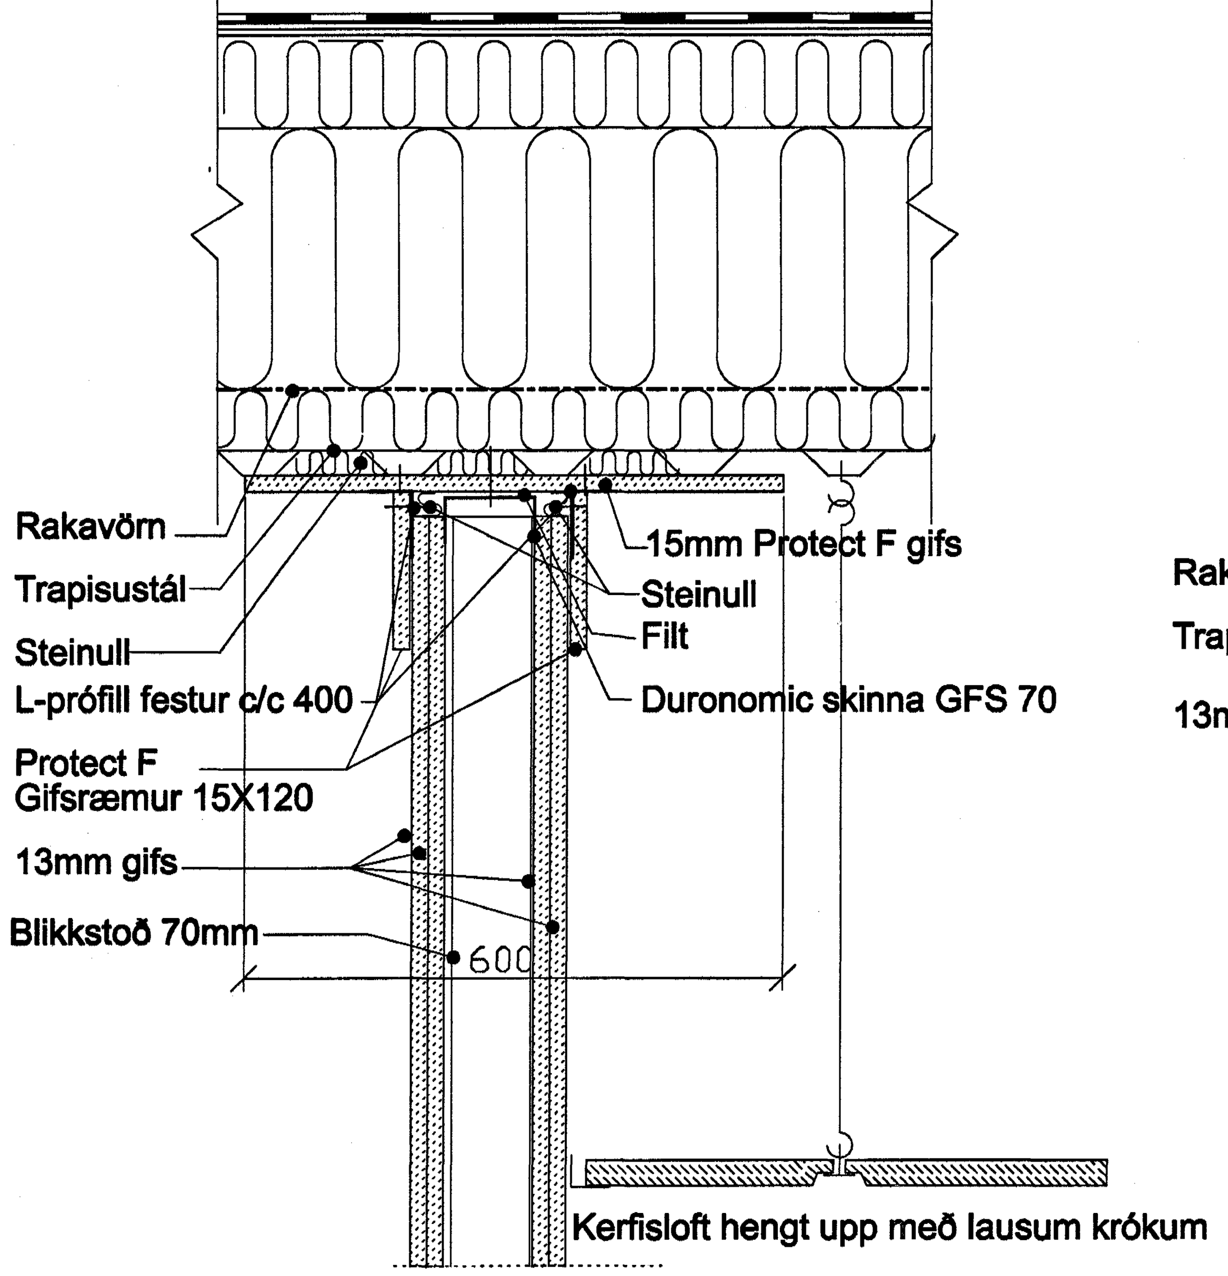

2 32-04 DEILI 1:5
El-60 veggur með teleskoptopp samsíða trapisu

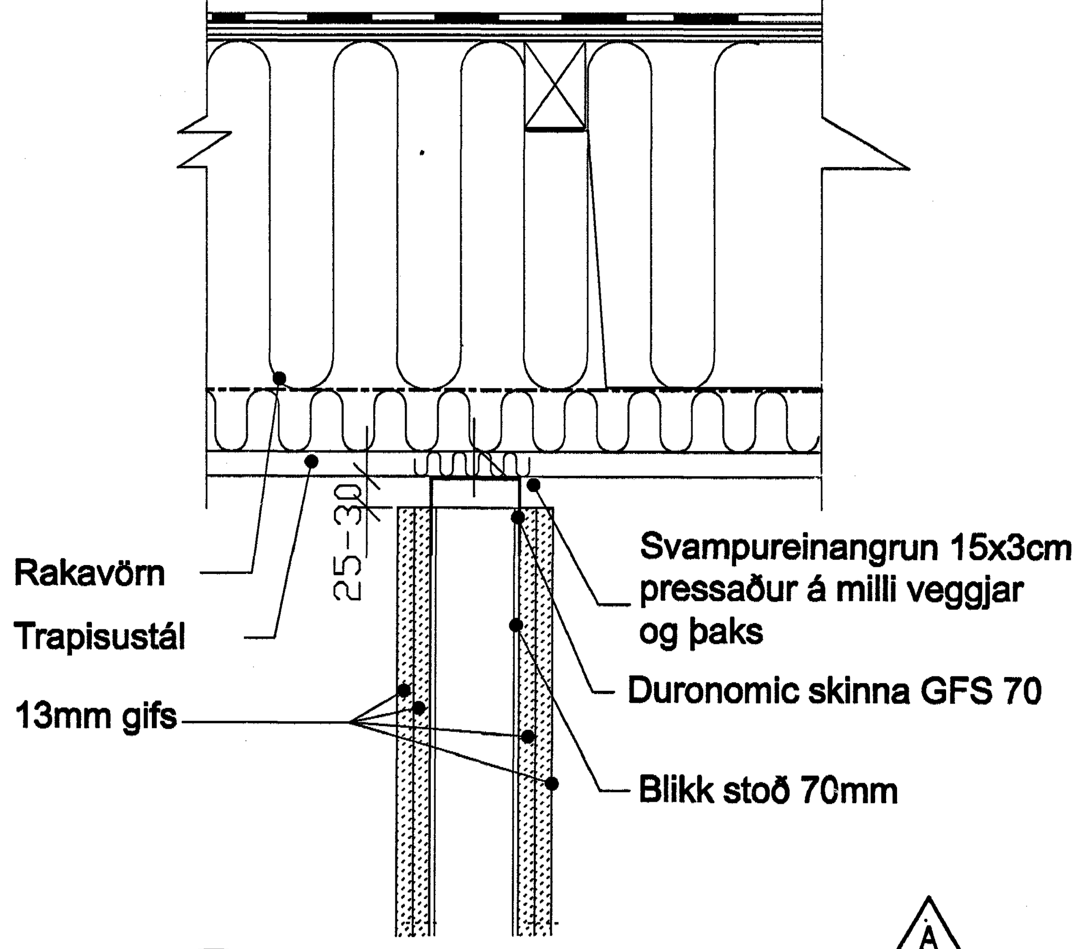

3 32-04 DEILI 1:5
Venjulegur veggur hornrétt á trapisu

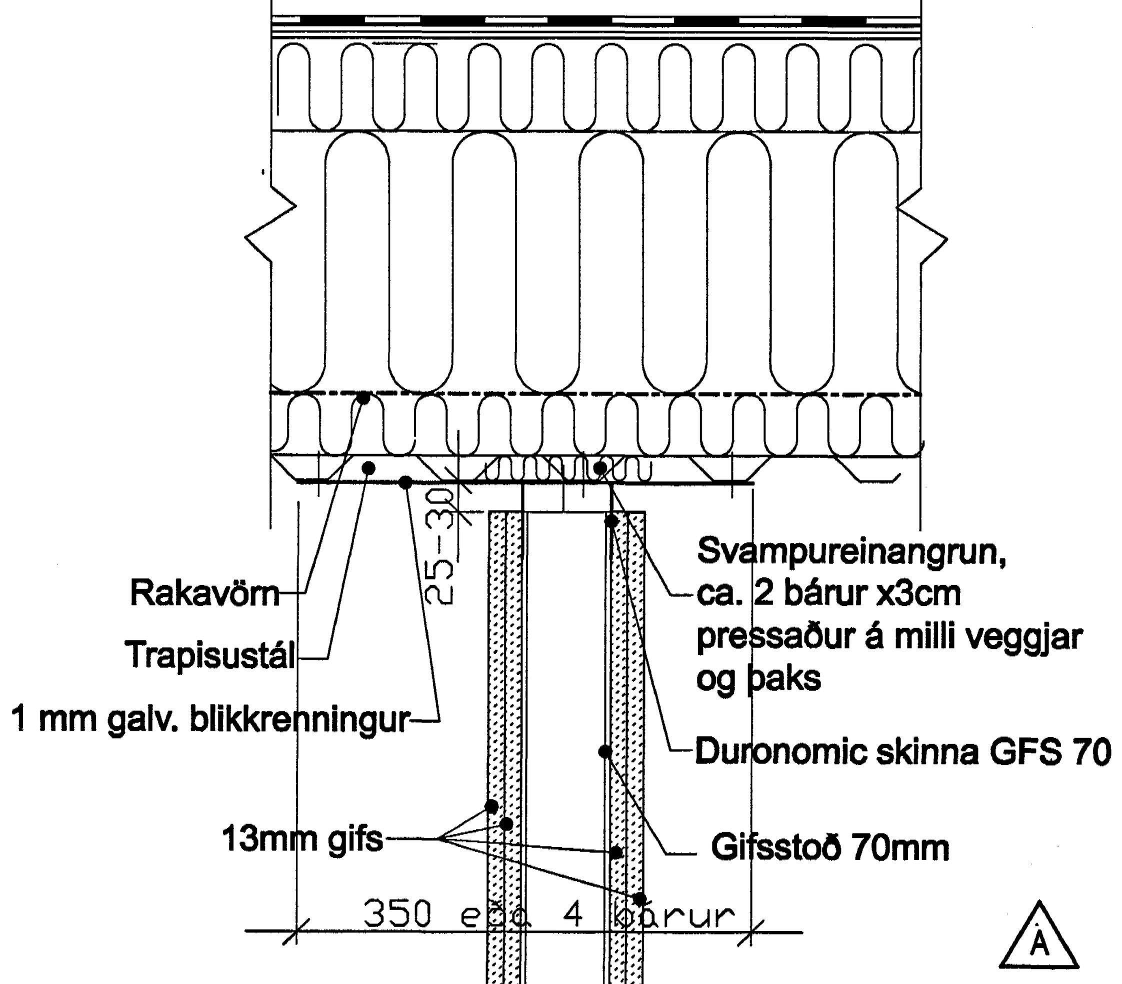

4 32-04 DEILI 1:5
Venjulegur veggur samsíða trapisu

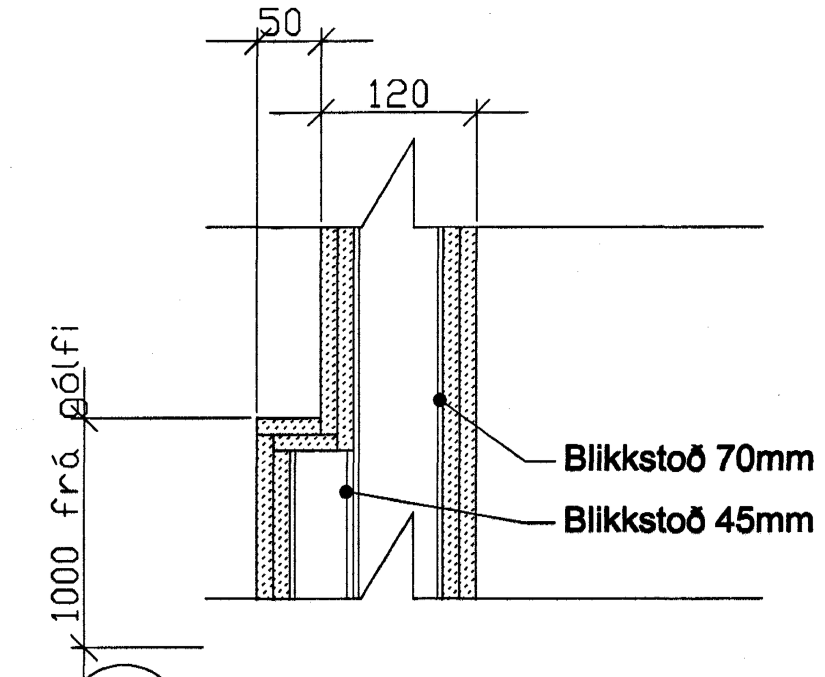

5 32-04 DEILI 1:5
Veggþykking á snyrtingum

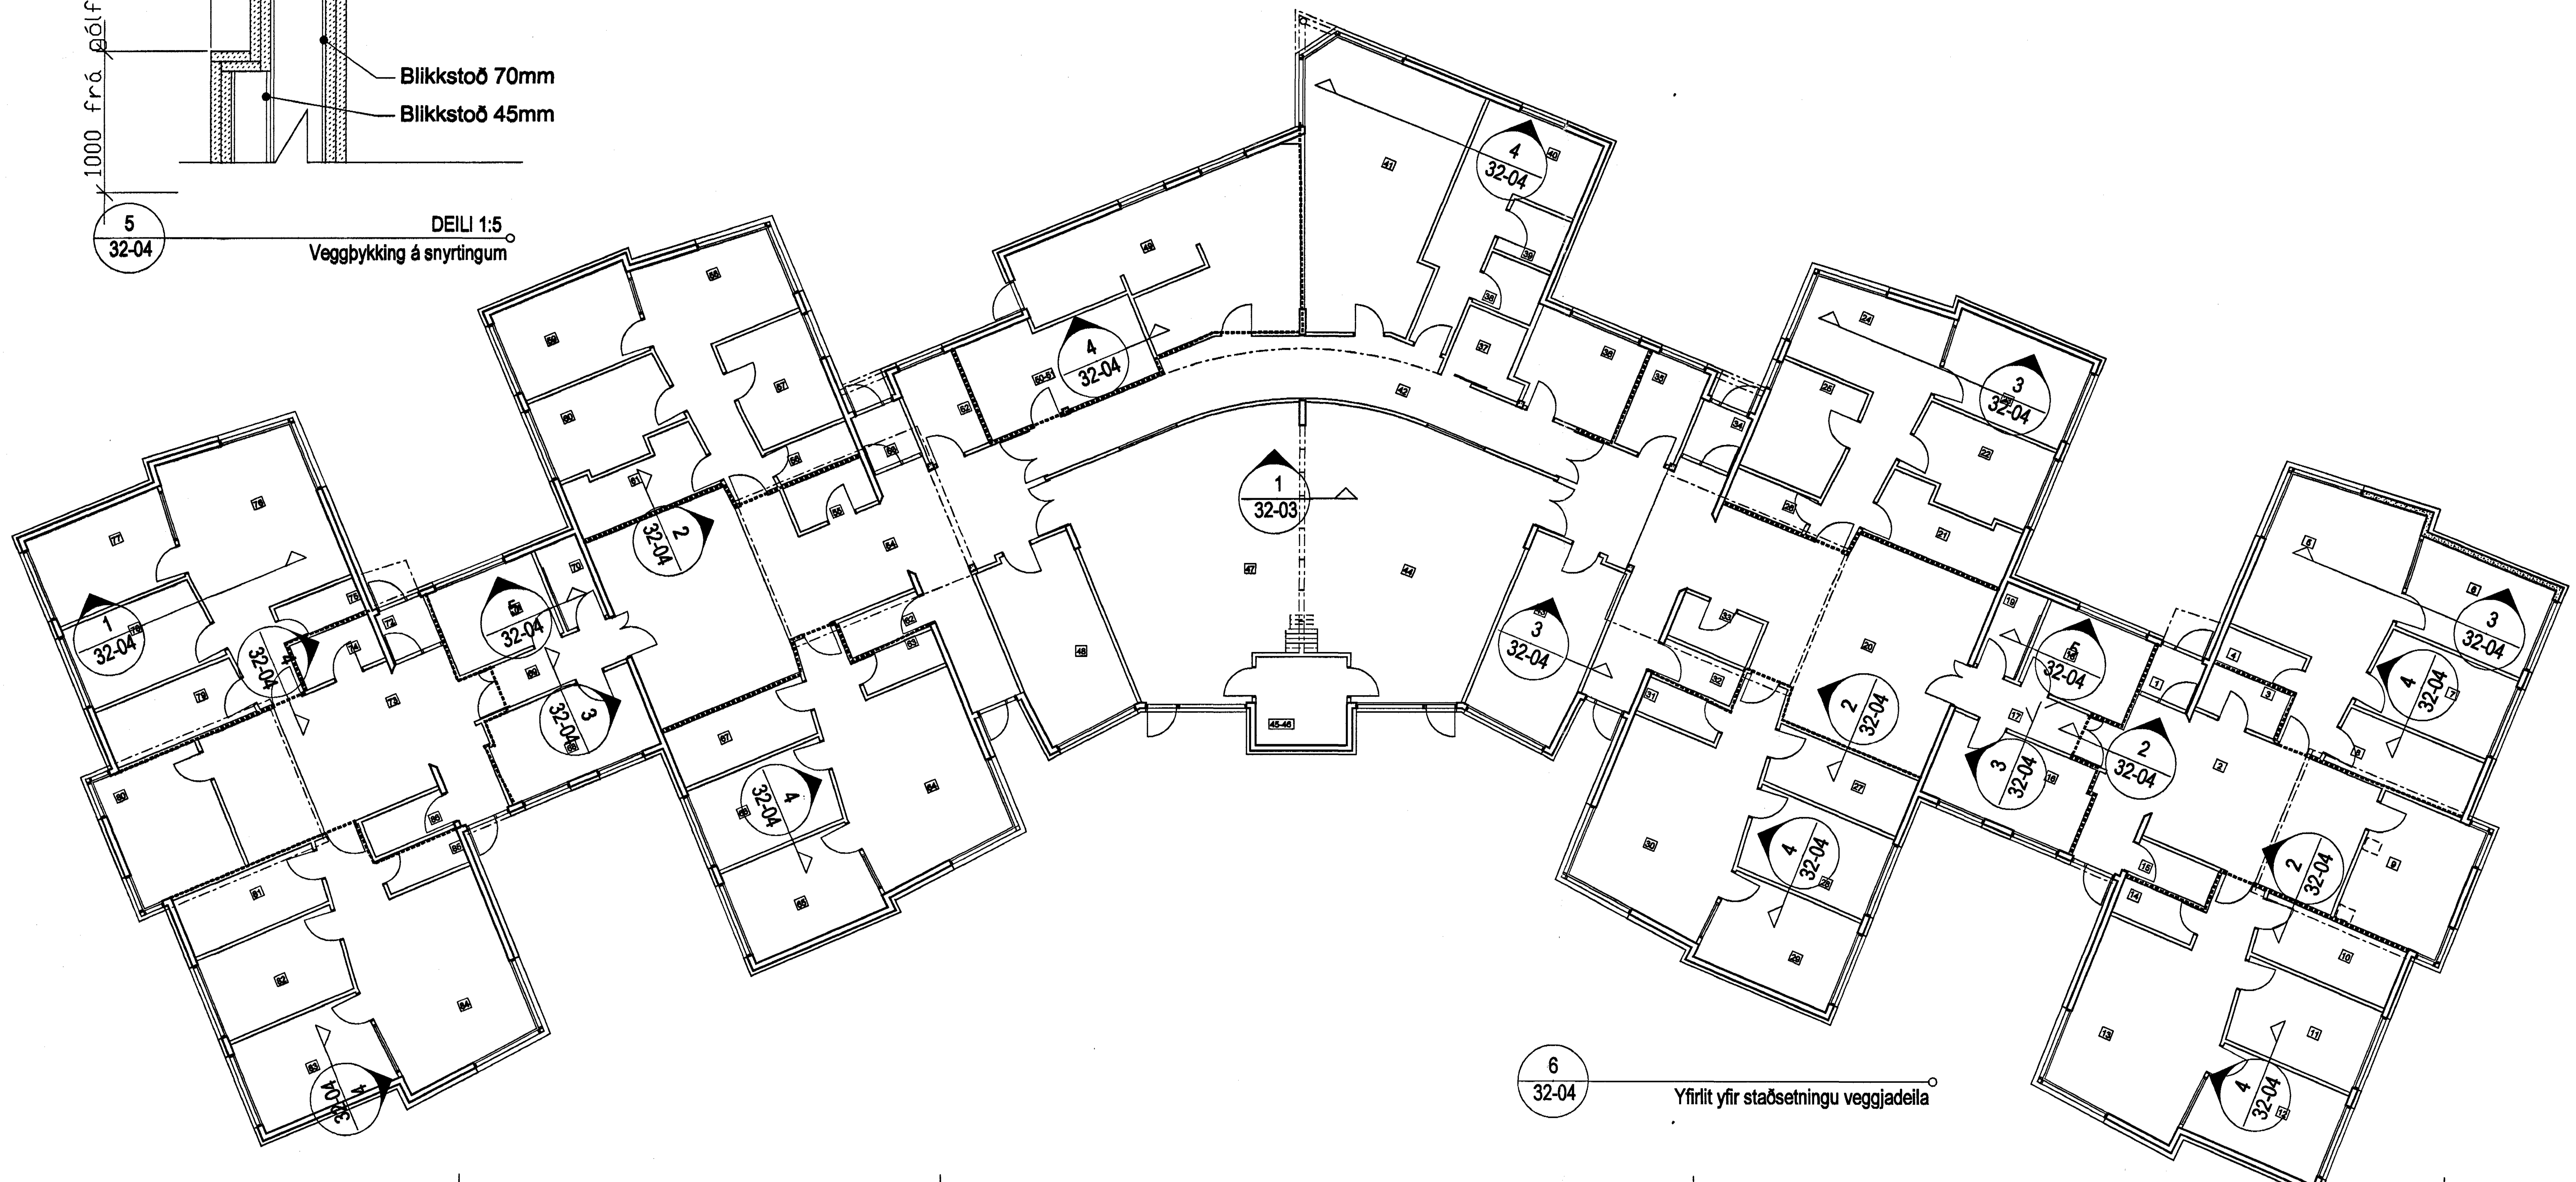

6 32-04
Yfirlit yfir staðsetningu veggjadeila

Öll uppbygging og allur frágangur léttra milliveggja skal vera sambærilegur við td. Gyproc milliveggjakefi. Mikilvægt er að hafa í huga að vegna alls búnaður þ.e. ofna, hreinlætistækja, innréttinga, lampa o.fl. þarf að koma styrktarsúlum og/eða festiplötum fyrir inni í veggjunum áður en þeim er lokað. Þar sem lagnir ganga út úr eða í gegnum veggi skal ganga frá því á viðurkenndan hátt í samræmi við frágang að öðrum veggjum t.d. snyrtileg úrtök og kíttun. Samsetning grindarinnar skal vera eins og framleiðandi mælir fyrir um. Varðandi öll frágangsdeili, styrkingar vegna hurða, innréttinga og fleira sem viðkemur frágang veggja, er vísað til handbókar veggja framleiðanda. Um létta innveggi gildir að nota skal hefðbundnar gifsplötur (GN 13) í innra byrði, en harðari plötur (GR 13) í ytra byrði. nema annað sé tekið fram í lýsingu eða á teikningum. Allar innihurðir eru án gerekta sem þýðir að hurðargöt í veggjum þurfa að vera mjög nákvæmlega formuð. Veggir skulu byggðir úr 70 mm blikkstoðum c/c 600 mm. A.m.k. 50 mm steinullareinangrun (þéttull) komi á milli stoða. Veggir klæðist með 2x13 mm gifsplötum, báðum megin. Þar sem veggir eru flísalagðir skal þetta stoðabyrði niður í c/c 400mm. Undantekning er að veggir umhverfis þurrklefa og ræstingu/þvott klæðist ysta lagið með rakaþolinni gifsplötu og innra lagið með rakaþolinni spónaplötu í stað gifsplötu. Að öðru leyti eru veggirnir hefðbundnir.

El-60 veggir úr gifsi

ÚTGÁFA	TEIKNAÐ	SAMÞYKKT	DAGS
A Deilum 3 og 4 breytt.	ASK	HMH	07.04.2004

BREYTINGAR

Byggingafulltrúi Hafnarfjarðar
Afgreitt þann
14 APR. 2004

ASK

ASK Arkitektar
Skógarhlíð 18
105 Reykjavík
Sími 515 0300
Fax 515 0319
www.arkitektar.is

Áritun aðalhönnuðar:
Helgi Már Halldórsson arkitekt FAÍ, kt. 301258-7049

LEIKSKÓLI ÁSLANDI, Ásbraut 4, Hafnarfirði
VERKTEIKNING

HEITI TEIKNINGAR	MKV. Í A1
Loft og veggjadeili innanhúss.	1:5
	TEIKNAÐ: ss
	DAGS: 22.03.2004

VERK NR.	NÚMER TEIKNINGAR	ÚTGÁFA
0339	32-04	A