


**ÞAK YFIR ÚTBYGGINGU  
Í ELDHÖSI MKY. 1:50**

SPERRUR ERU 38x225  
FEST YFIR REIMA VEGG  
MEÐ 3 STK 125 mm NÖGLUM

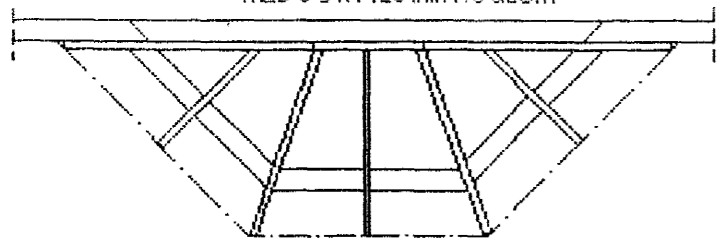

Byggingafulltrúi Hafnarfjarðar  
Afgreitt þann  
13 APR. 2004  
VFS.

SJÁ SKÝRINGAR Á TEIKNINGU NR. 1.03

① BREYTT 06.04.04 *M.G.* (STÆRDIR SPERRA)

TEIKN.NR. 1.07	TV
KYRDI: 1:50	TÆKNIVANGUR TÆKNIDJÓNUSTA
DAGS.: FEB. 2004	HLÍÐASMÁRI 17 Í KÓPAVOGI
HANNAÐ: M.G	SÍMI: 564 2244
TEIKNAD: M.G	VERKEFNI: FURUYELLIR 11, HAFNARFIRÐI
YFIRFARID: <i>Magnús Gylfason</i>	BURÐARYIRKI: ÞAK, GRUNNMYND
	MAGNÚS GYLFASON F.T.F.I

*Ólaf Gunnarsson*