


Allt þakvirki rífið og fjarlæggt á suðurhluta byggingar C. Með þakvirki er dít víð: barnámsáðning, borðklæðning, tréasarí-sperrur, stálbitar og steyptir burðarbitar.

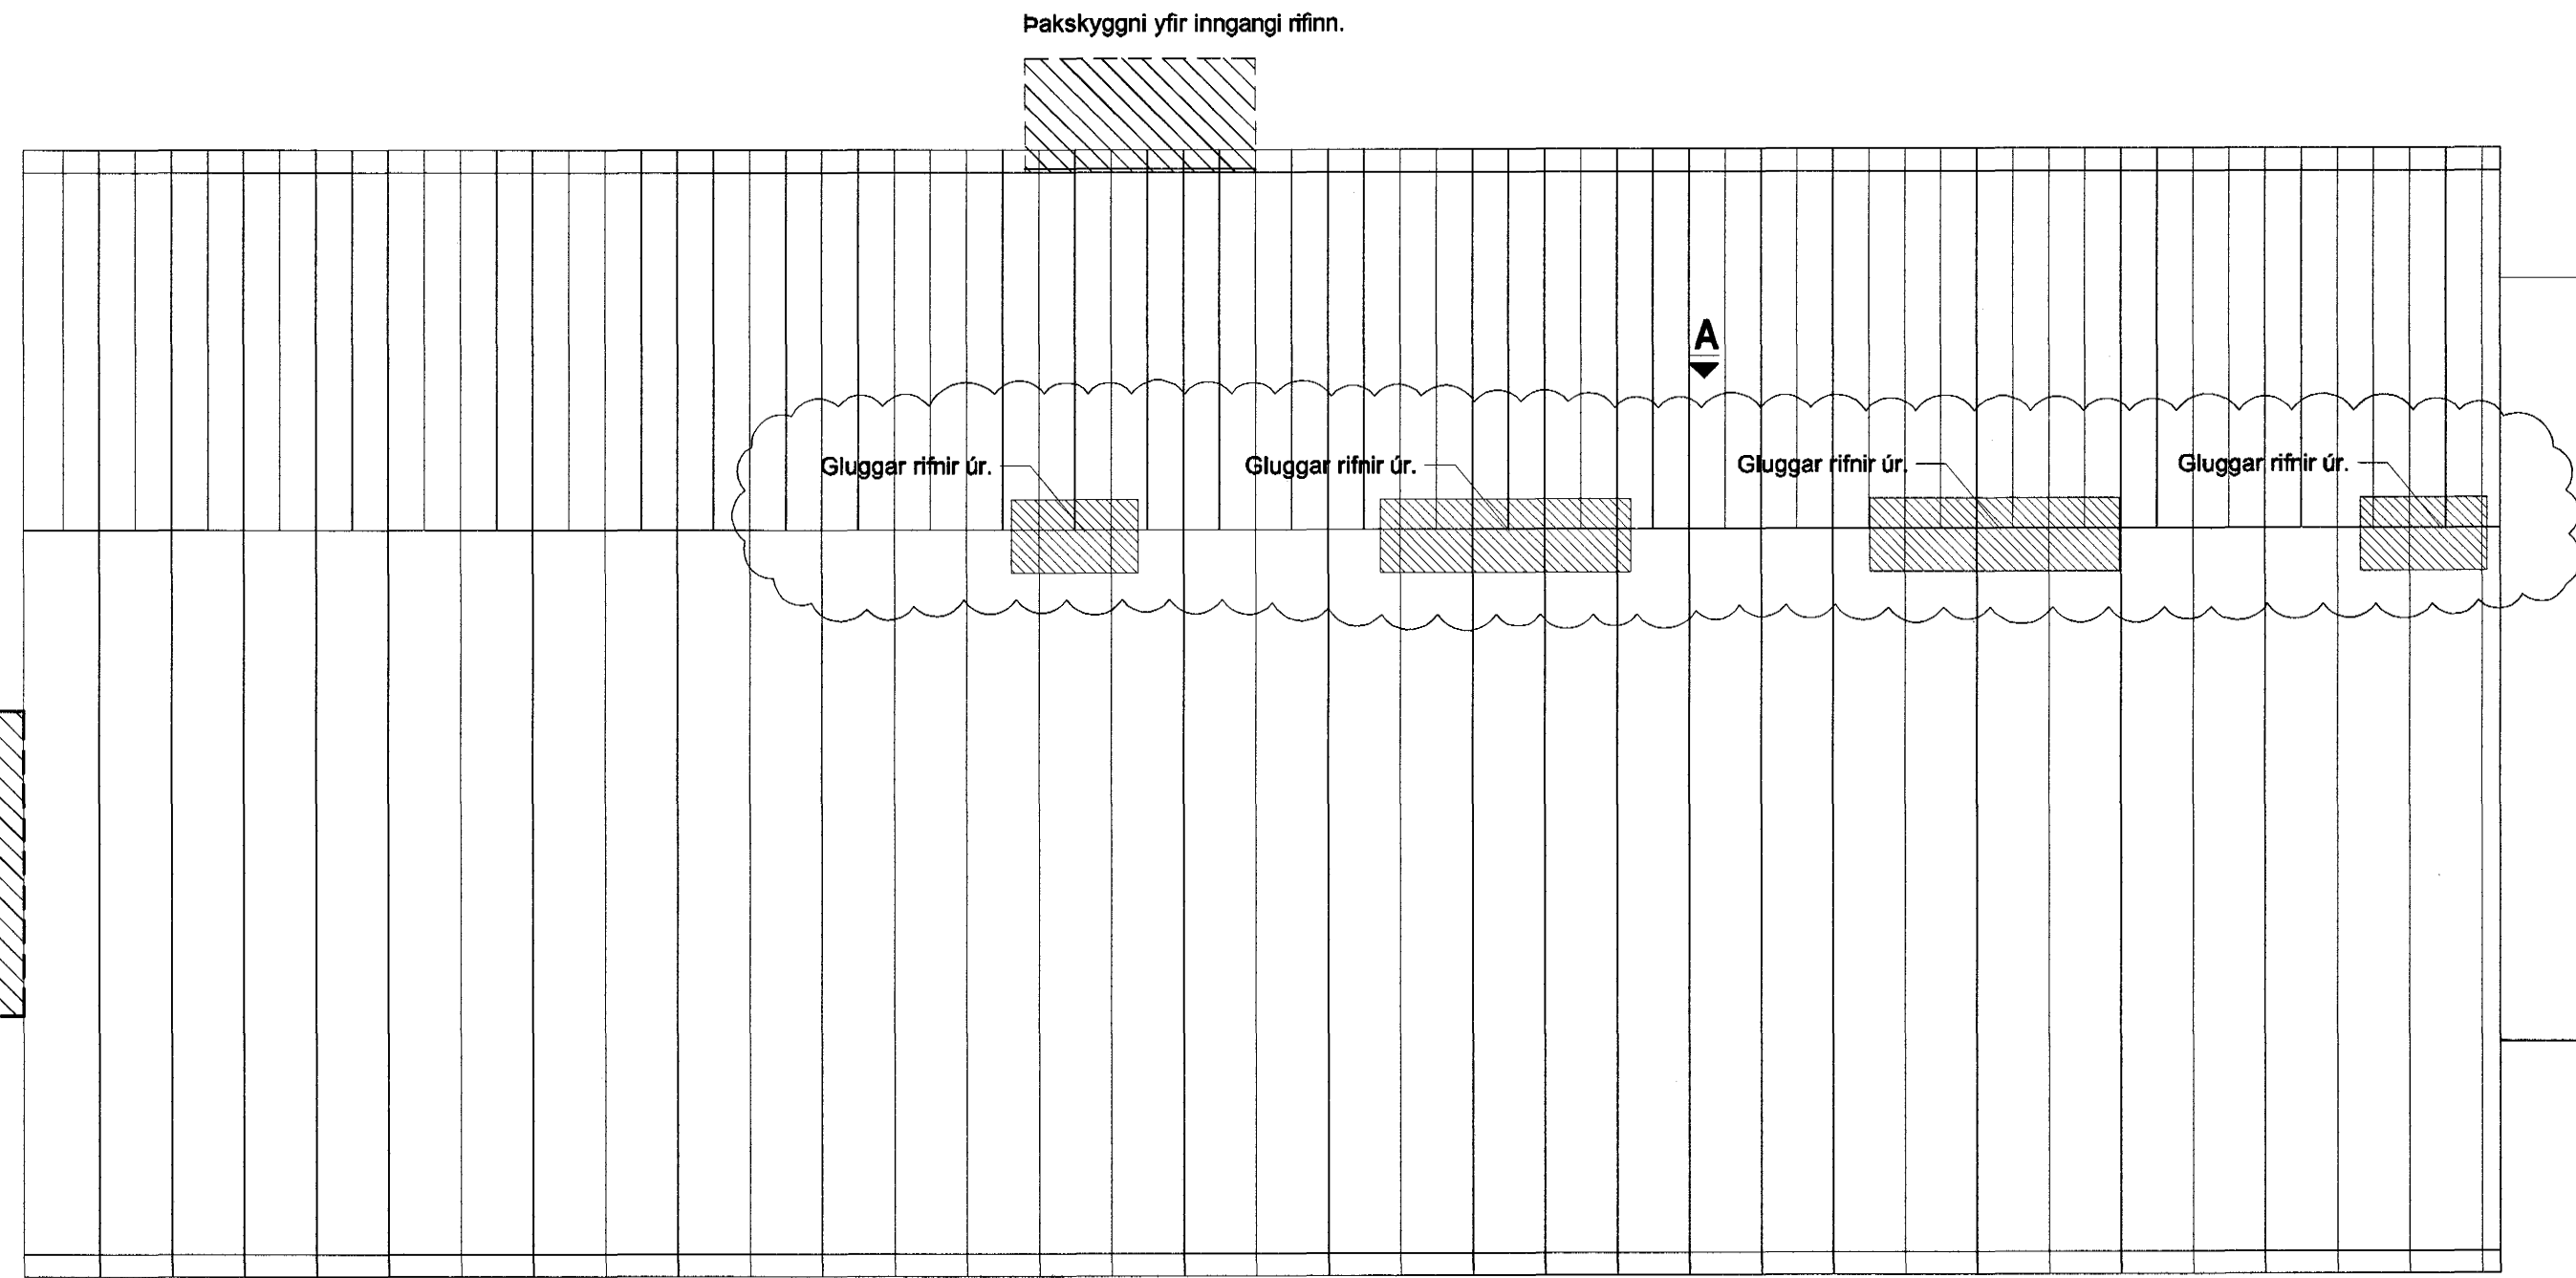

Pakskyggni yfir inngangi rífinn.


Gluggar rífir úr.

Gluggar rífir úr.

Gluggar rífir úr.

Gluggar rífir úr.

A

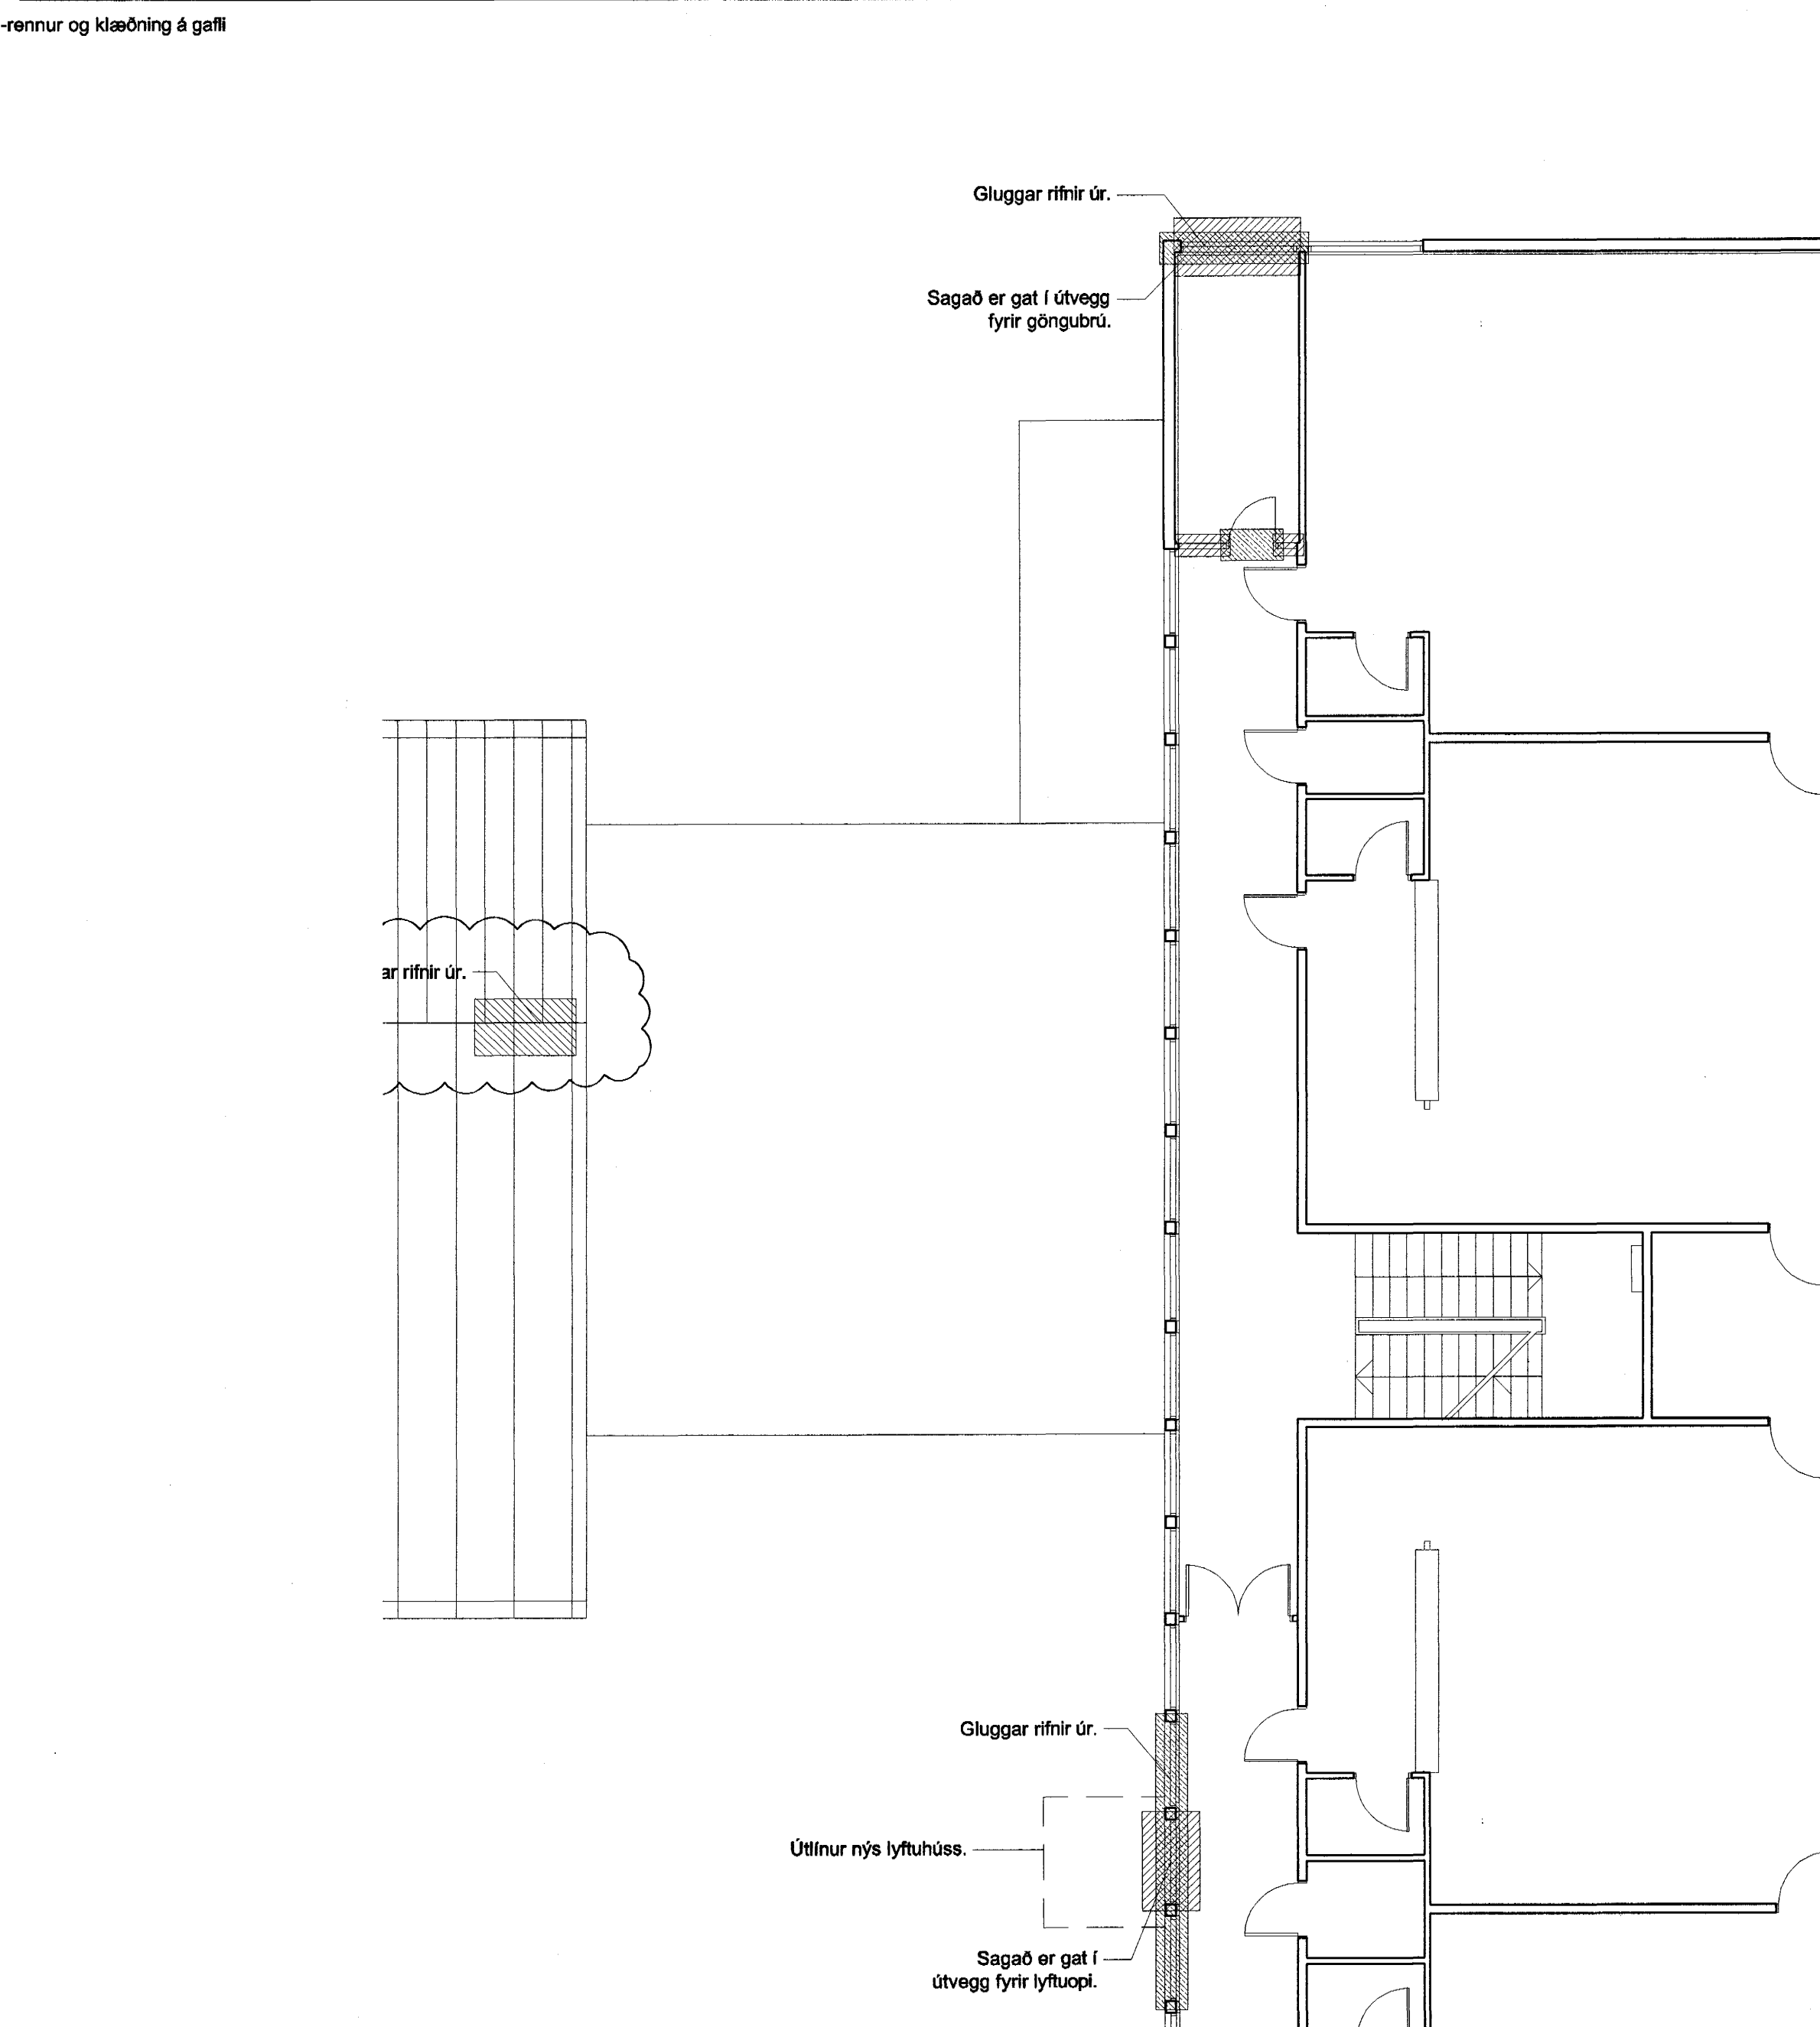

Gluggar rífir úr.

Sagað er gat í útvegg fyrir göngubrú.


ar rífir úr.

Útlínur nýs lyftuhúss.





Gluggar rífir úr.

Sagað er gat í útvegg fyrir lyftuopi.

Höfundur eldri bygginga: Þorvaldur Kristmundsson

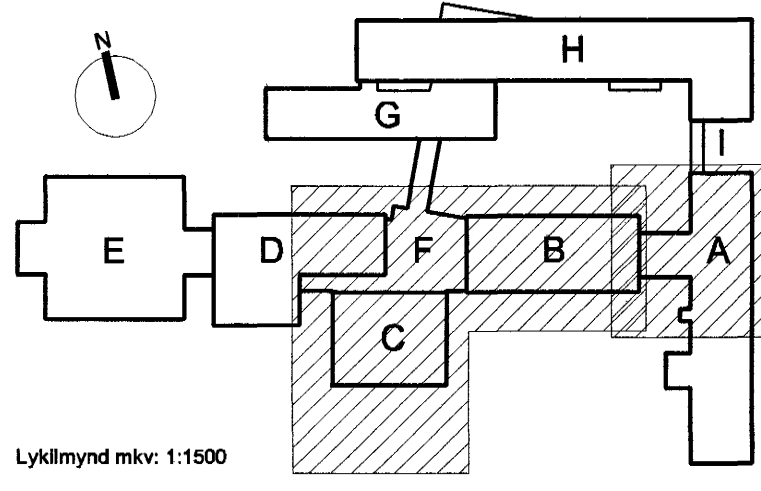


Lyklamynd m.k.v. 1:1500

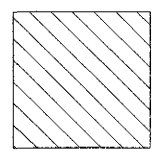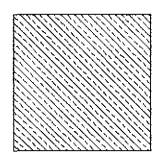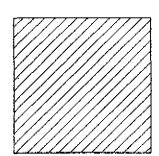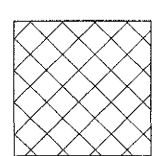-  RIF OG NIÐURBROT ALLT
-  RIF GLUGGAR OG HURDIR
-  RIF VEGGIR
-  RIF ÞAK OG LOFT

VINNUTEIKNING

04 JUN 2003

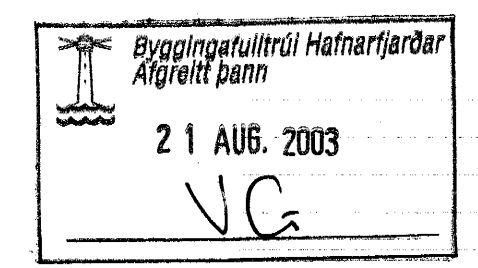

A / 28.05.2003 / HÖG / RIF á gluggum víð þak B-hósa tært inn
Útgáfa / Dagséining / Teiknari / Broying

Fasteignafélag Hafnarfjarðar
VÍÐISTADASKÓLI, VIÐBYGGING
 Hrauntungu 7, stgr. 1400-01 43100070 **0240**
VERKTEIKNING
 GRUNNMYND, RIF
 2. HÆÐ, HÚS A, B, C, D OG F
 MKV.: 1:100
 DAGS: 14.03.2003
 TEIKNAR: HÖG
 SKRÁ: 0240, (00)3.03.dwg

(00)3.03

Frumútg.

BATTERIÐ
 ARKITEKTAR
 Jón Ólafur Ólafsson F.N.
 KE 090634-099
 Sigurður Einarsson F.N.
 KE-116557-2789
 S: 54 54 700 F: 54 54 701
 Netfang: batteri@arkitek4.is
 Helmasíða: www.arkitek4.is

© BATTERIÐ EHF
 ÖLL AFRÖG OG AFRITUN TEIKNINGARAD HILTA EÐA Í HEILD ER HÁÐ BRIFLEGGU LEYTI HÖFUNDA