



Höfundur eldri bygginga: Þorvaldur Kristmundsson

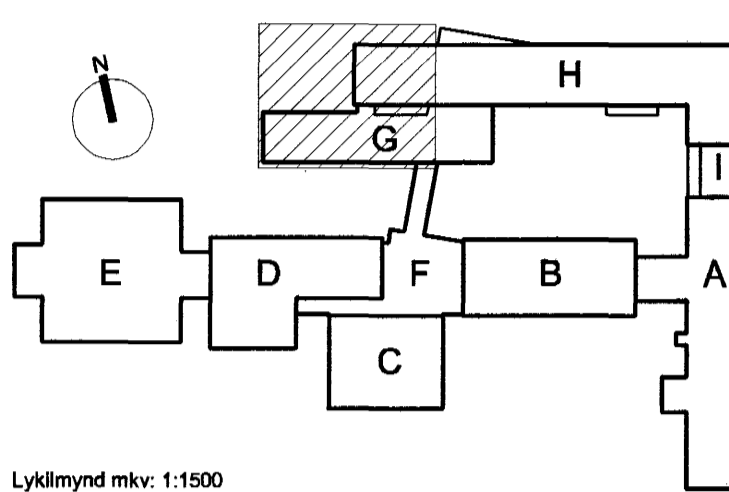

Lýklímynd mkr: 1:1500

VINNUTEIKNING

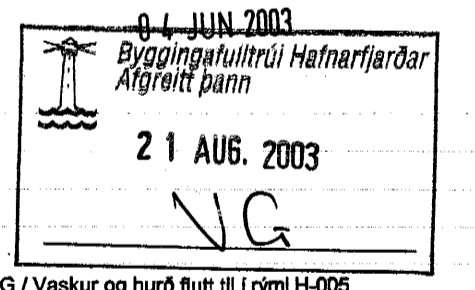

A / 28.05.2003 / HÖG / Væskur og hurð flutt til í rými H-005
Utgáfa / Dagsetning / Teiknari / Breyting

Fasteignafélag Hafnarfjarðar
VÍÐISTADASKÓLI, VÍÐBYGGING
 Hrauntungu 7, stgr. 1400-01 43100070 **0240**
VERKTEIKNING
 GRUNNMÝND, FRÁGANBUR
 JARÐHÆÐ - SVÆÐI 1
 MKV: 1:50
 DAGS: 14.03.2003
 TEIKNAD: ÁE, ASK
 SKRÁ: 0240, (39)3.01-(39)3.03.dwg

(39)3.01

A

Jón Ólafur Ólafsson FAL
 kt: 0906034999
 Sigurður Einarsson FAL
 kt: 1104572789
 Sigurður Harðarson FAL
 kt: 030448-3999

BATTERÍÐ
 ARKITEKTAR
 kt: 521291-1289
 Trénuhúsi 1
 220 Hafnarfjörður
 Sí: 54 54 700 F: 54 54 701
 Netfang: batterid@arkitekt.is
 Heimasíða: www.arkitekt.is