


Höfundur eldri bygginga: Þorvaldur Kristmundsson

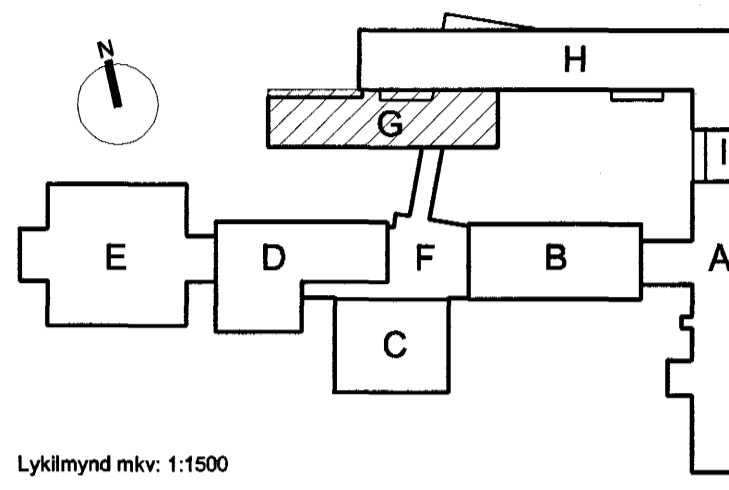

Öll mál eru kammál reiknað er með 10 mm fúgu kringum op.

- Opnanaleg fög
- Gluggi botnhengdur opnast inn í rými.
- Gluggi topphengdur opnast út úr rými.
- Gluggi hlíðarhengdur opnast út úr rými.
- Gluggarammi með alþötu
- Loftrásir í stað glers
- Gluggar með mótoðrífni opnu
- Gluggar með nót fyrir sólbekk í botnstykki glugga.
- BREYTING

VINNUTEIKNING
04 JUN 2003

A/ 28.05.2003/ ASK/ Texti, málsetn., skýringar
Útgáfa / Dagsetning / Telknari / Breyting

Fastlagnafélag Hafnarjarðar
VÍDISTAÐASKÓLI, VÍDBYGGING
Hrauntungu 7, stgr. 1400-01 43100070 **0240**
VERKTEIKNING
GLUGGA- OG HURDAYFIRLIT
HÚS G OG H
MKV.: 1:50
DAGS: 14.03.2003
TEIKNAB:
SKRÁ: 0240, (31)4.01.dwg

Byggingafræðingur
Alfreitt Þann
21 AUG. 2003
VG

Jón Ólafur Ólafsson FAI
kt: 090689-4099
Sigrún Einarsson FAI
kt: 110457-2789

BATTERIÐ
ARKITEKTAR

kt: 521291-1289
Trénuhúsi 1
220 Hafnarfjörð

Sigurður Harðarson FAI
kt: 030446-3999

S: 54 54 700 F: 54 54 701
Netfang: batteri@arkitekt.is
Heimasíða: www.arkitekt.is

© BATTERIÐ EHF
ÖLL AFRÖT OG AFRITTUN TÖKNINGAR AD HLUFTA Eða Í HELD ER HAD SPÖFLEGU LEYFI HÖFUNDA