


SNIDMYND 1:100

INNVIÐK. 1X50mm. RÆFMAGN.
 1X30mm. SÍMI.
 1X32mm. LÖF TVET.



AFSTÖÐUMYND 1:500

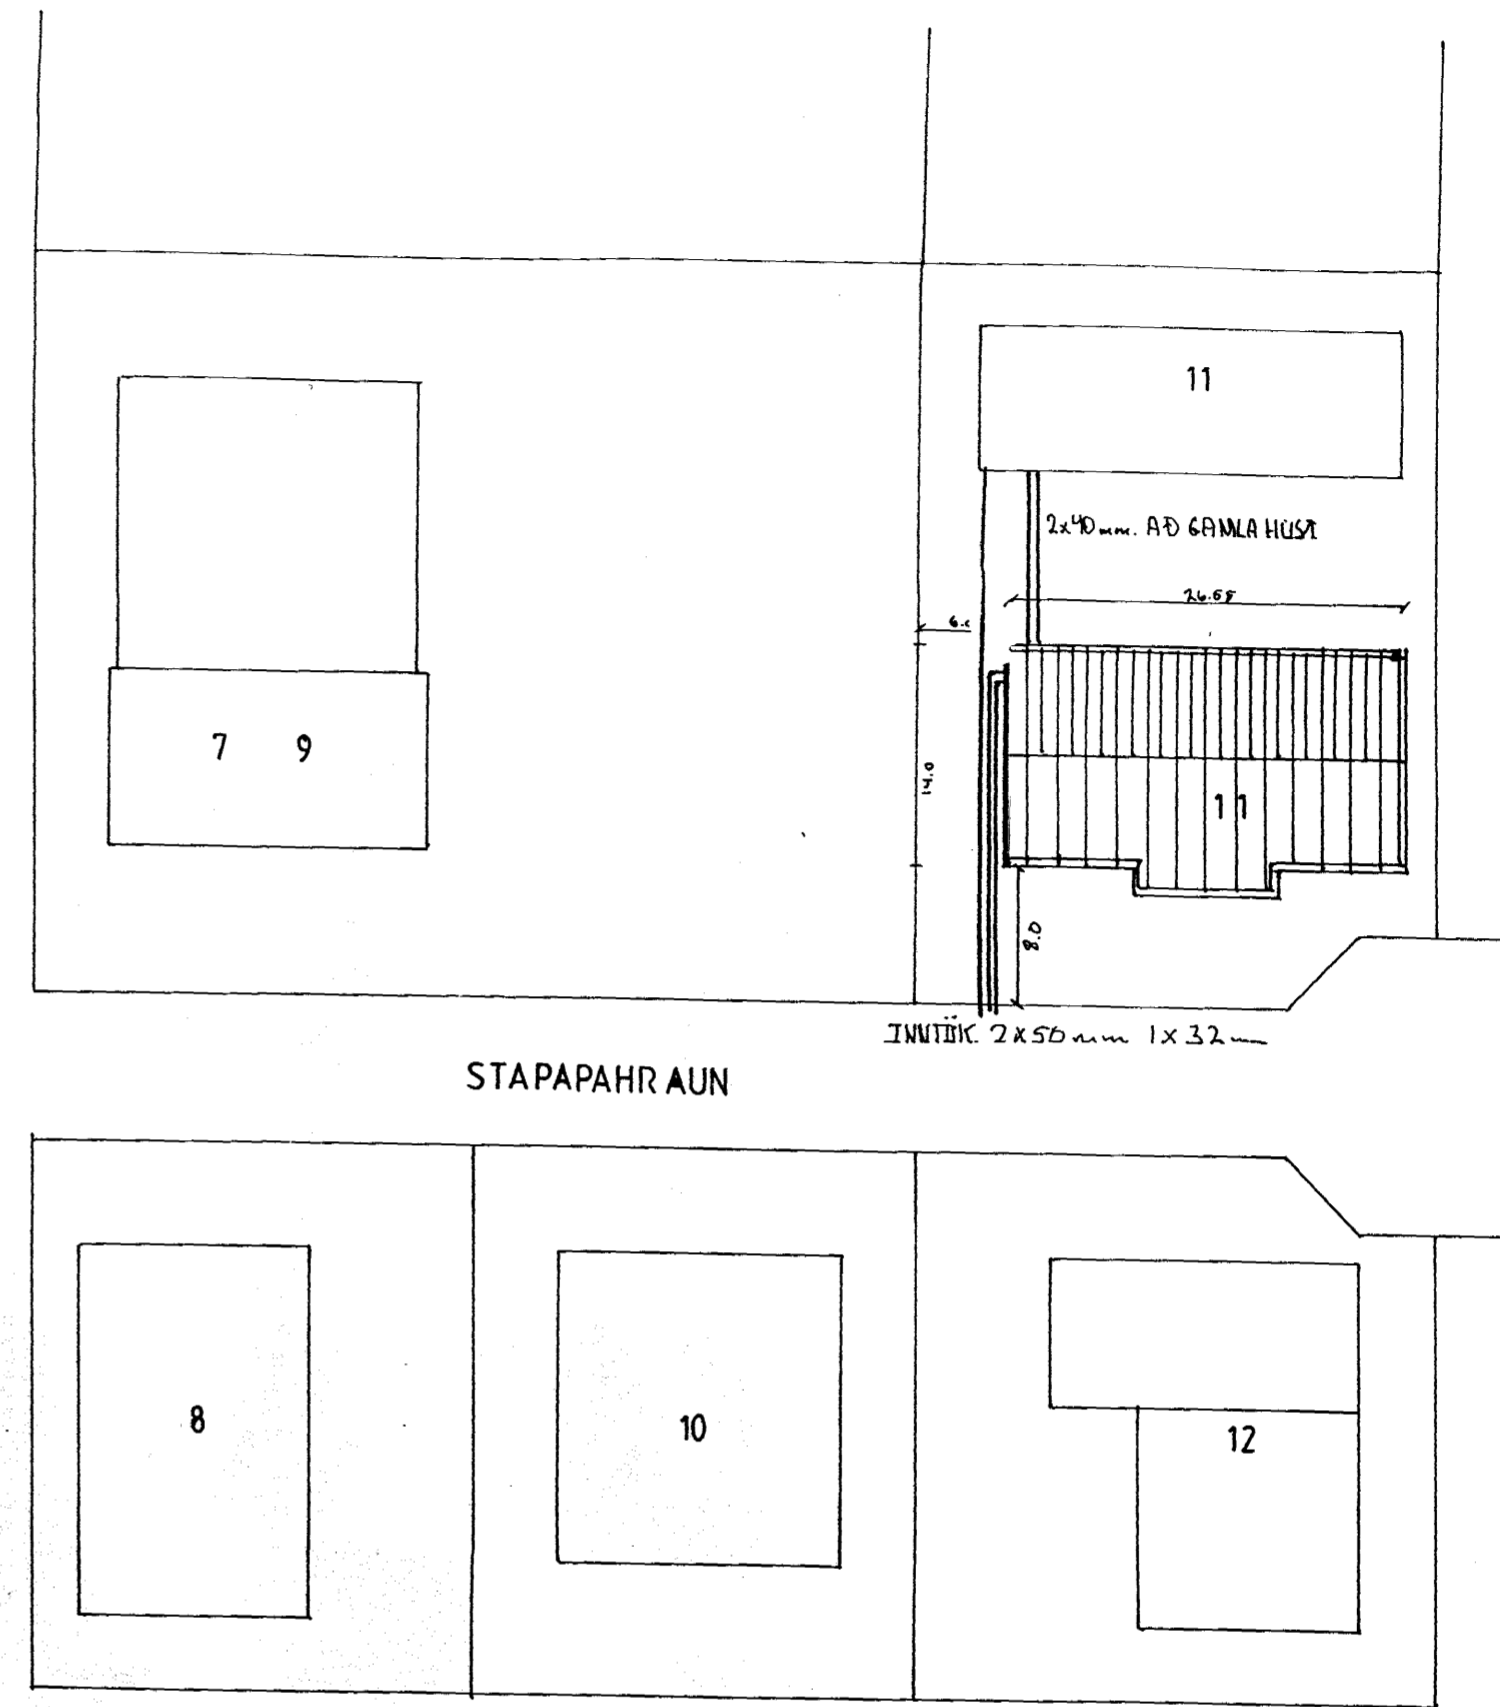

3/3

Stapahraun 11 Hafnarfirði Raflög

SNIDMYND AFSTÖÐUMYND
 Feb 2002
 MÁL 1:100 OG 1:500
 TEIKNING NR 3 AF 3
 HÖNNUN: RAGNAR ÞÓR JÓRGENSEN RAFLÖG
 K.T. 130158-3909 SÍMI 5657154 5658096