AFSTÖÐUMYND 1:200

TENGING NIÐURFALLA
SJÁ TEIKNINGU VSÓ
NR. B2–J–VG–002

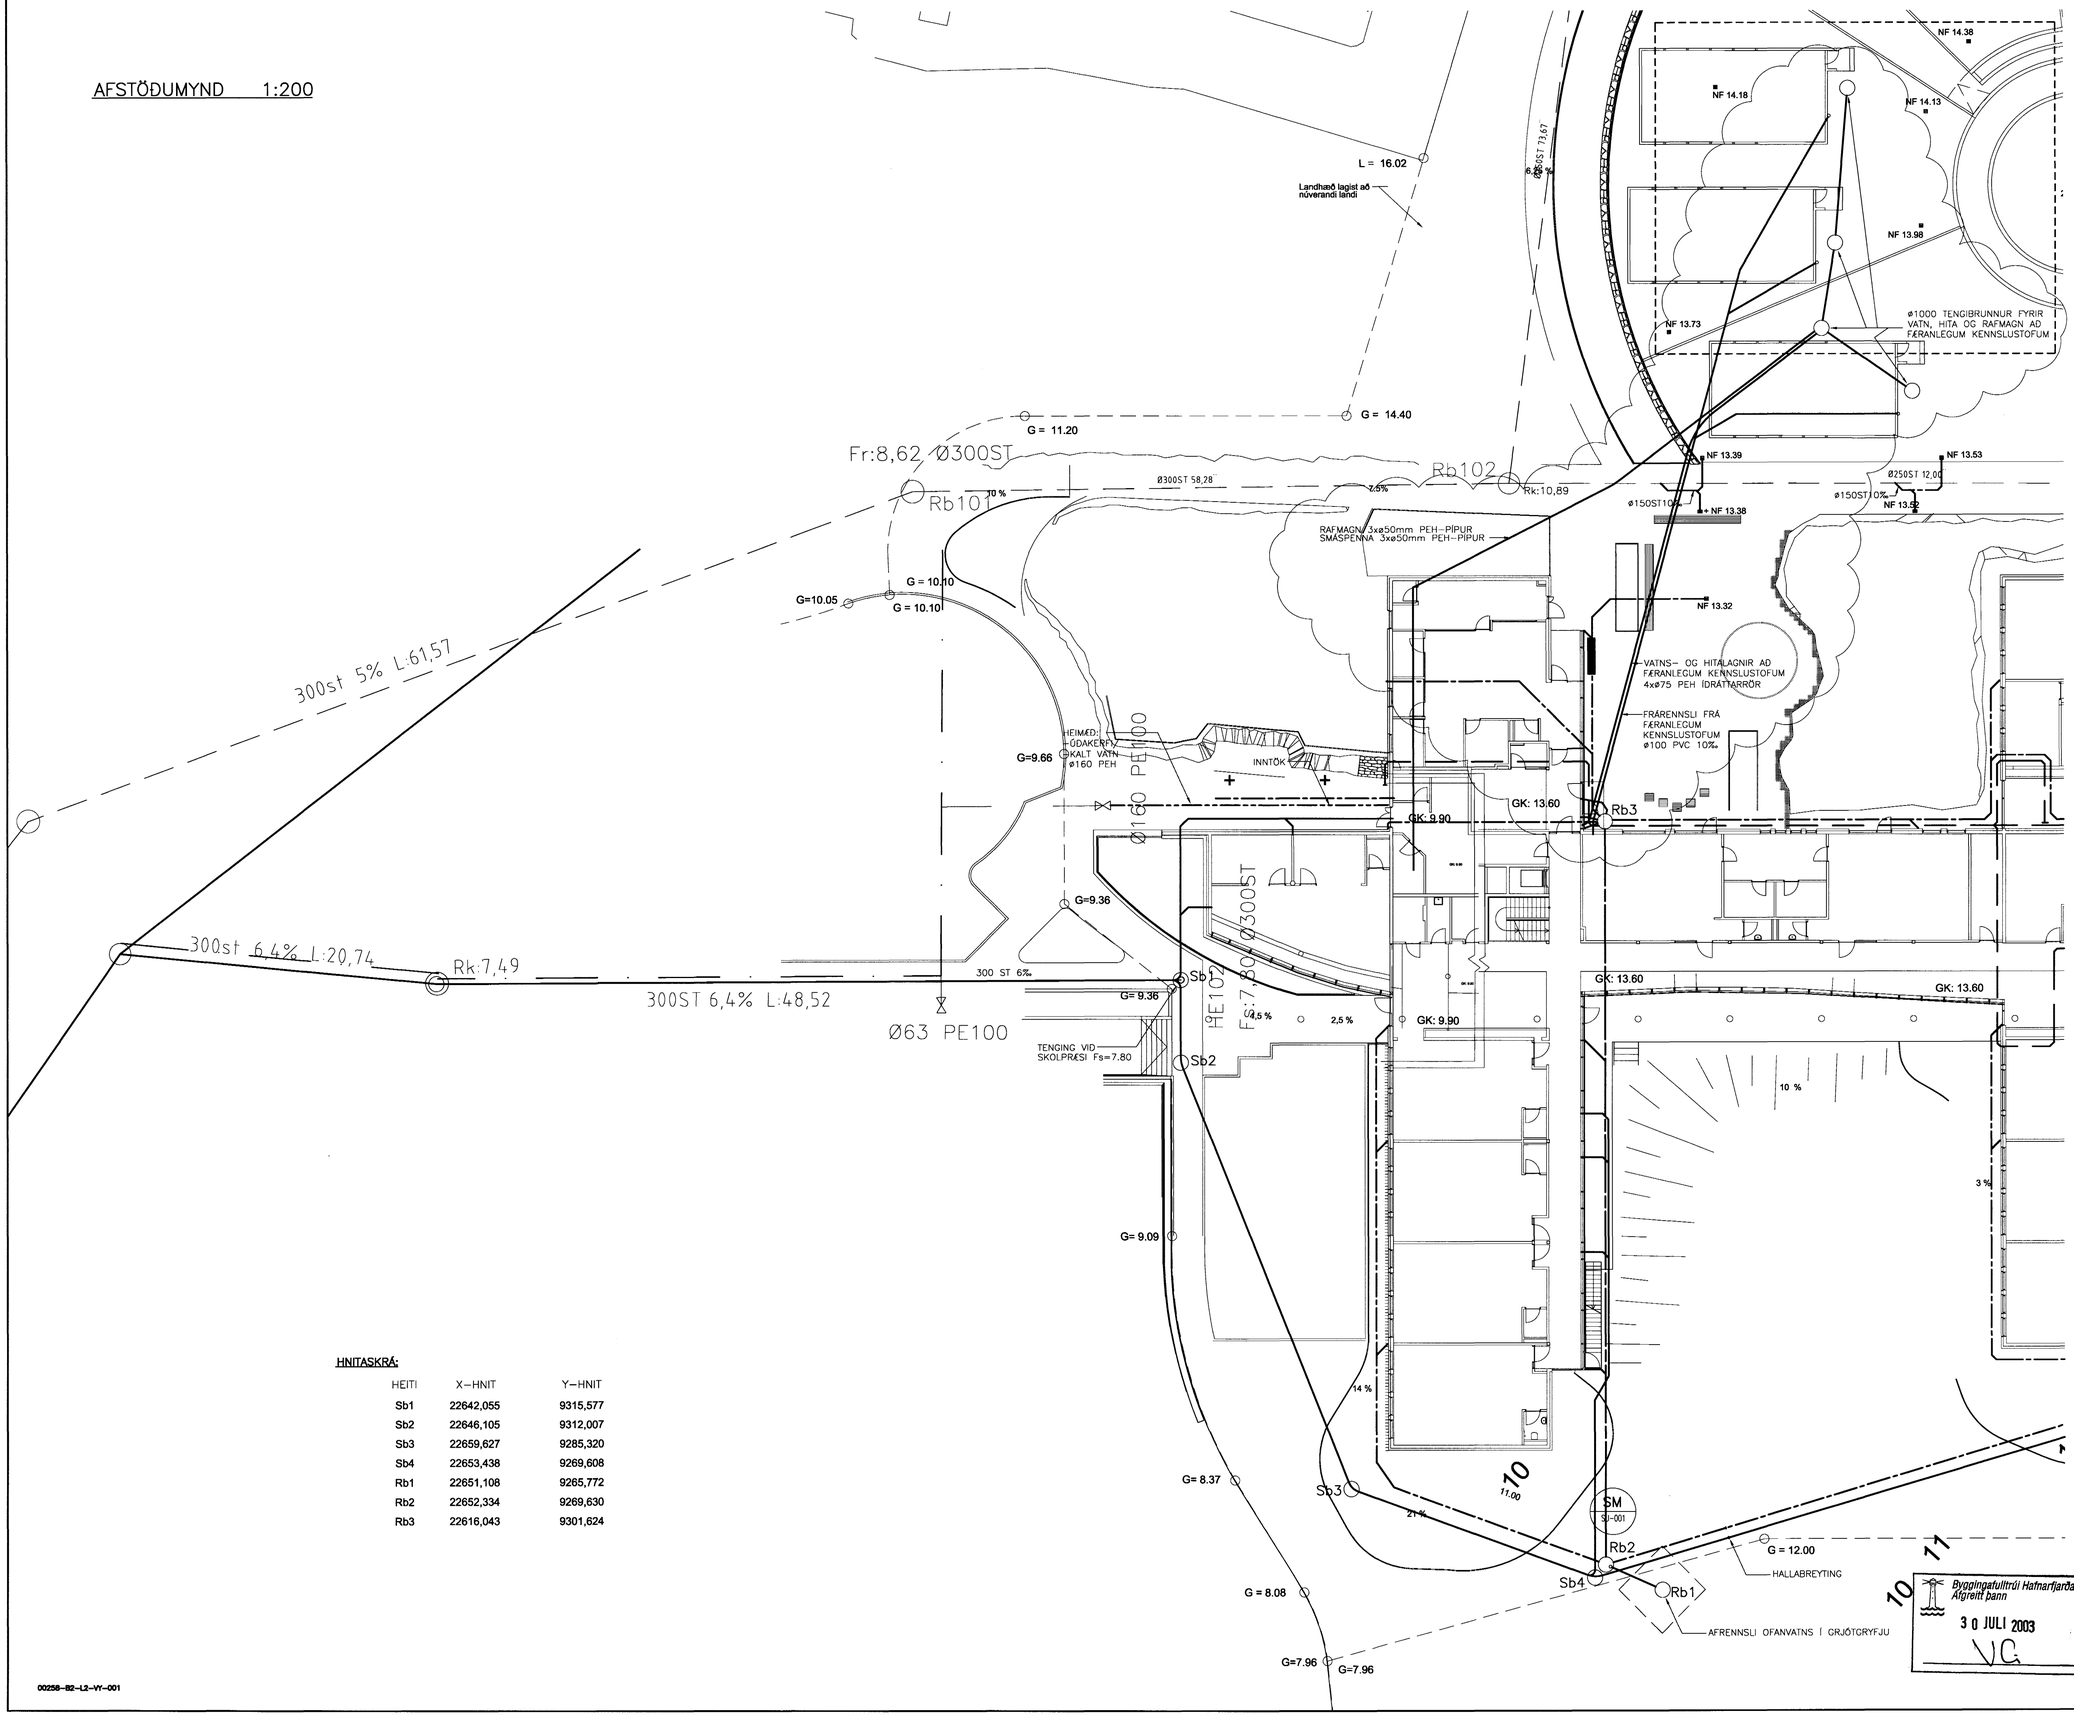

15/7/03 SÞ 071070-5069

BR.	DAGS.	BREYTING	REIKN.	TEIKN.
E	18.07.'02	LAGNIR AÐ FÆRANLEGUM KENNSLUSTOFUM	ÓAG	ÓAG
D	04.06.'02	NIÐURFÖLL Í LÓÐ	ÓAG	ÓAG
C	02.04.'02	NIÐURFÖLL Í LÓÐ	KH	GG
B	18.01.'02	BRUNNAR Rb1, Rb2 OG Sb4 FÆRÐIR 2,5 m FRÁ HÚSI	ÓAG	ÓAG
A	13.12.'01	HNITASKRÁ / LAGNIR Rb1–Rb3	KH	GG

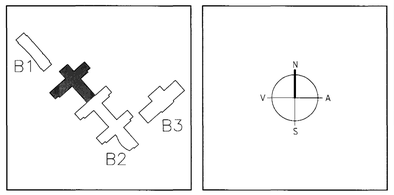

HNITASKRÁ:

HEITI	X–HNIT	Y–HNIT
Sb1	22642,055	9315,577
Sb2	22646,105	9312,007
Sb3	22659,627	9285,320
Sb4	22653,438	9269,608
Rb1	22651,108	9265,772
Rb2	22652,334	9269,630
Rb3	22616,043	9301,624

ARKITEKTAR
BERGSTAÐASTRÆTI 10, RVK.
sími:551-1460, netfang:arkitekt@isholf.is
FINNUR BJÖRGVINSSON
HILMAR ÞÓR BJÖRNSSON
SIGRÍÐUR ÓLAFSDÓTTIR

LANDMÓTUN
EINAR E. SÆMUNDSEN
INGIBJÖRG KRISTJÁNSDÓTTIR
MARGRÉT SIGURÐARDÓTTIR
NÝBÝLAVEGUR 6 - 200 KÓPAVOGUR - SÍMI: 554 5300 - FAX: 554 5360 - NETFANG: landmotun@landmotun.is

VSÓ RÁÐGJÖF
BORGARTÚN 20, 105 REYKJAVÍK, SÍMI 585–9000, SÍMBRÉF 585–9010, NETFANG vso@vso.is

SÓLVANGSVEGUR 4
LÆKJARSKÓLI

ÞRIFAKERFI
LAGNIR Í GRUNNI
AFSTÖÐUMYND

Byggingarfulltrúi Hafnarfjarðar
Afgreitt þann
30 JÚLÍ 2003
VG

HANNAÐ/TEIKN.	ÓAG/ÓAG/ÞH
ATH.	
SAMÞYKKT	
KT. 770457-3719	060657-4439
KVARÐI 1:200	REYKJAVÍK 28.11.2001
VERKNR. 00258	TEIKN. NR. B2-L2-VY-001
	BR. E

00258–B2–L2–VY–001