



GRUNNMYND 1:50

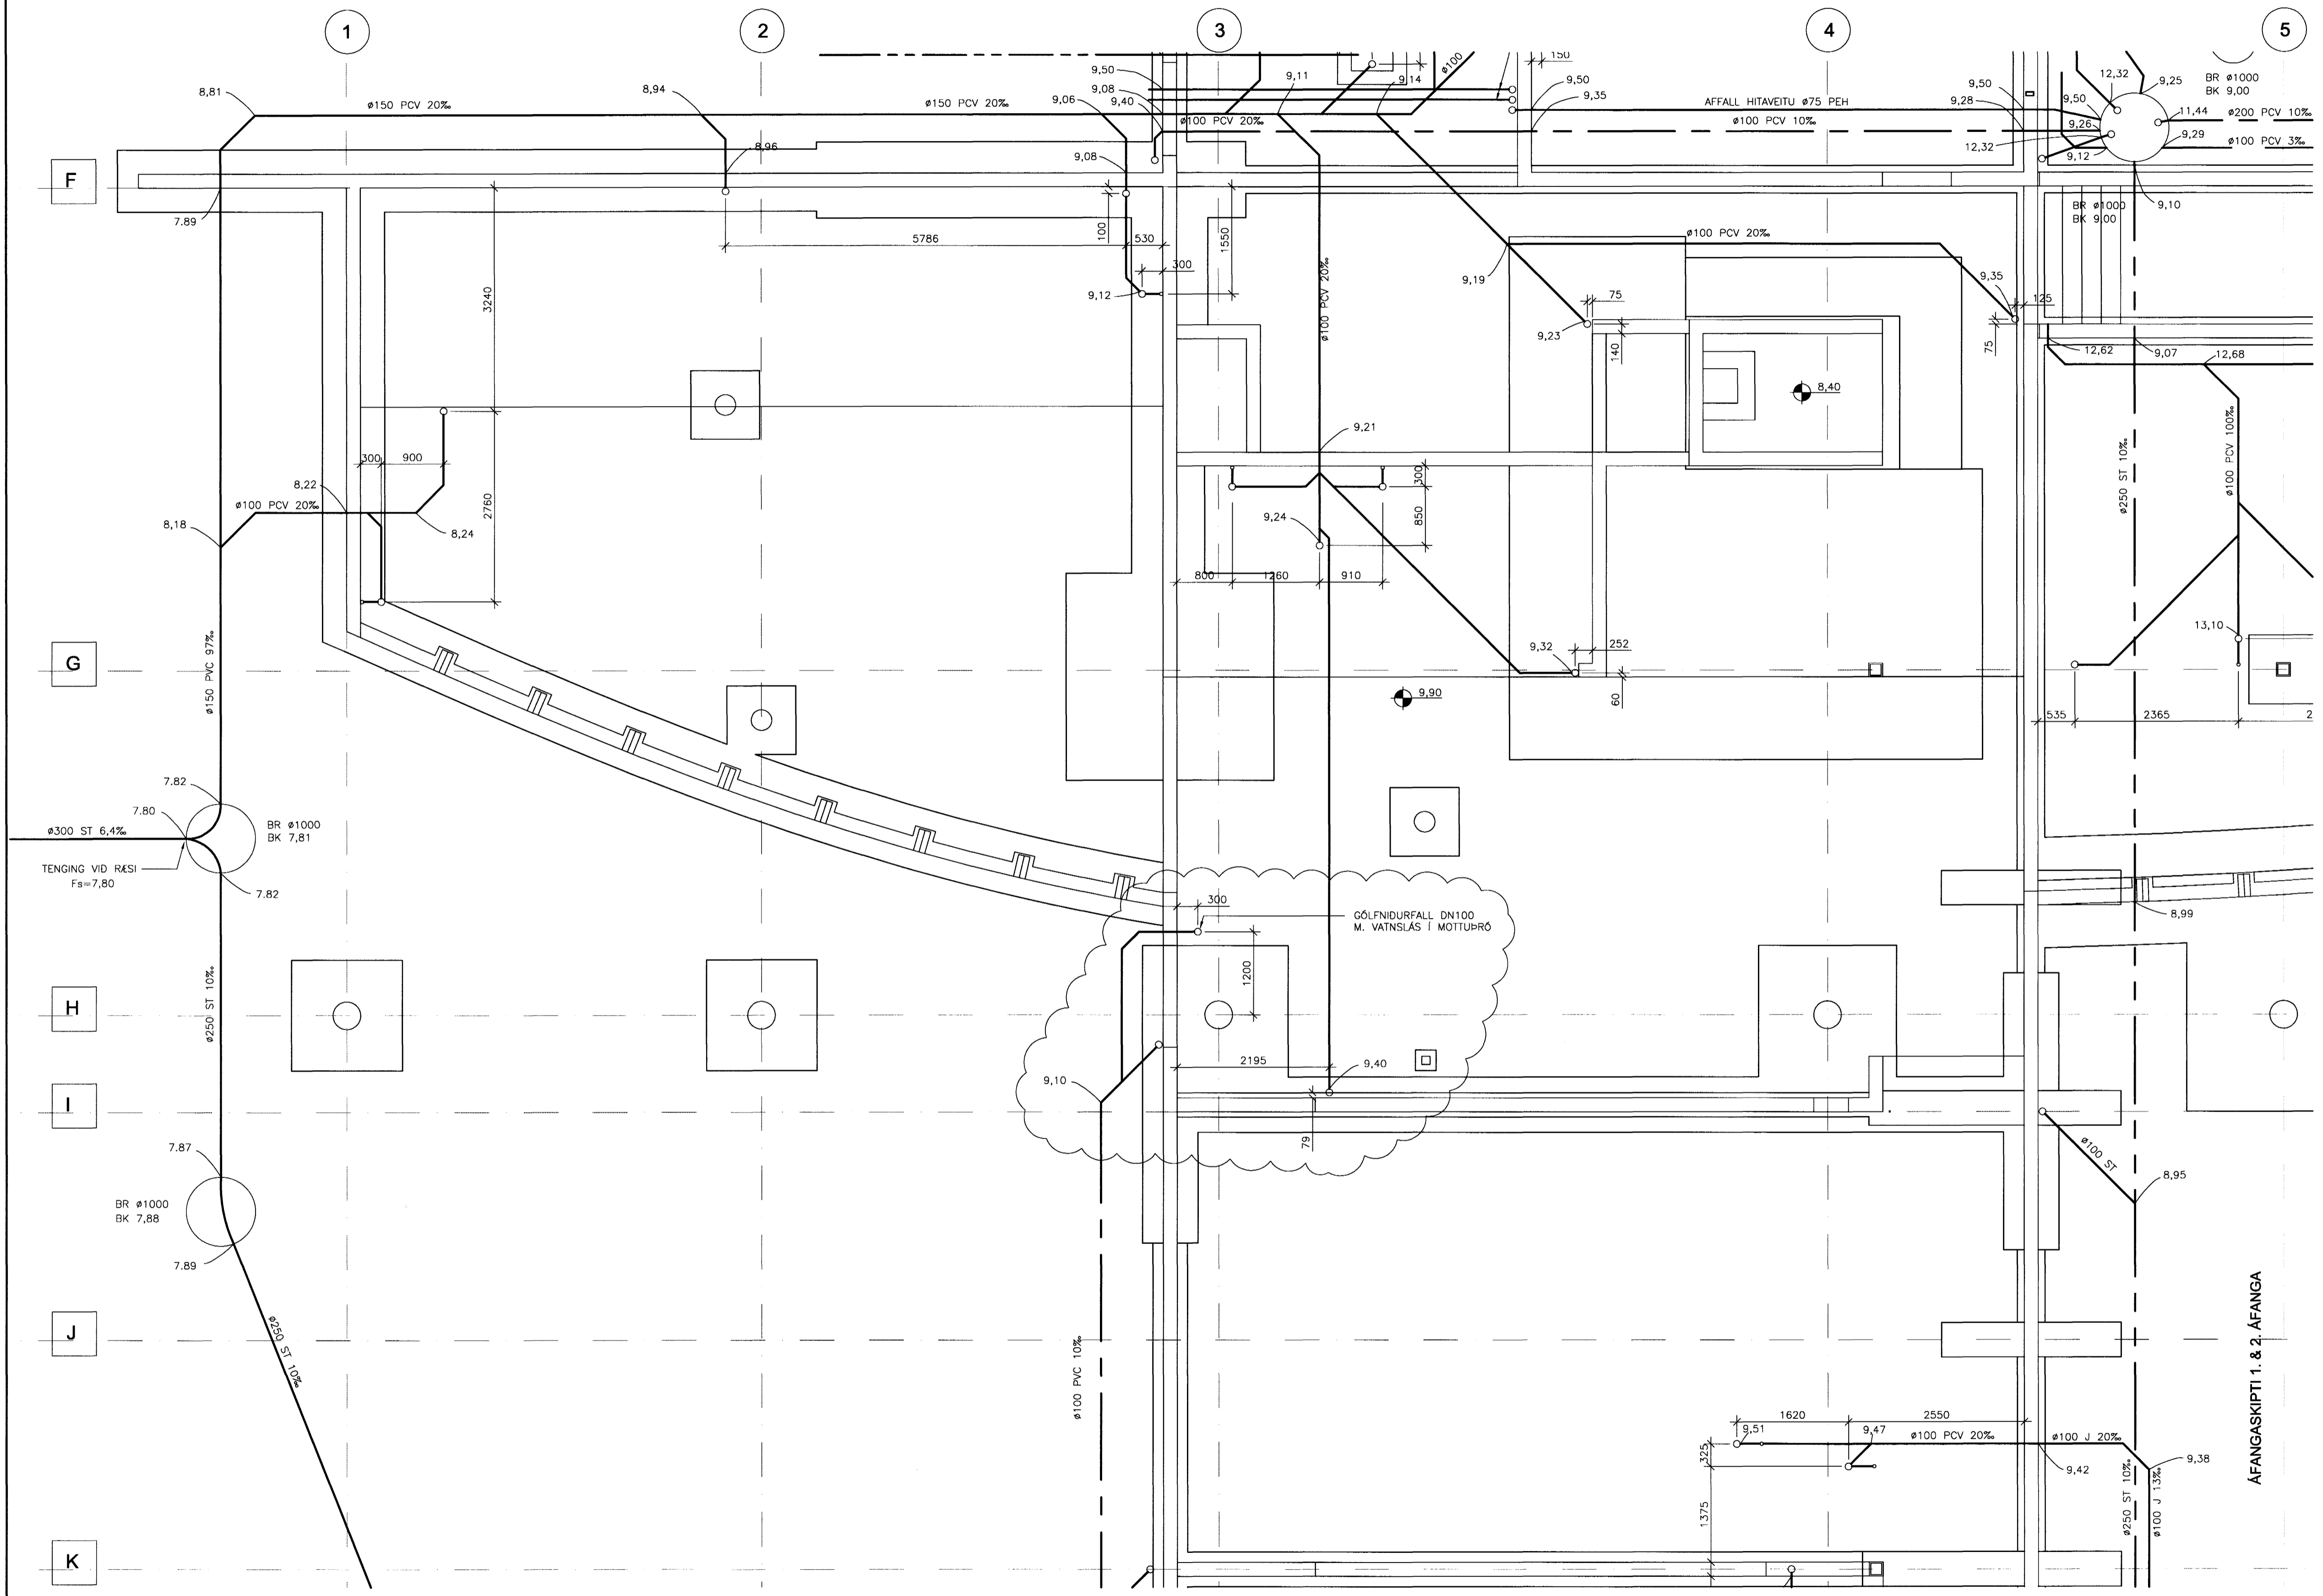

15/7/03 SÖ 071070-5069

C	07.07.03 GÖLFNIDURFALL Í MOTTUÞRÓ	KH	ÖAG
B	14.12.01 INDIRFÖLL SETT VÍÐ SKOLVASKA Í KENNISLUSTOFUM	ÖAG	ÖAG
A	10.12.01 ÝMSAR BREYTINGAR	ÖAG	ÖAG
BR.	DAGS.	BREYTING	REIKN.

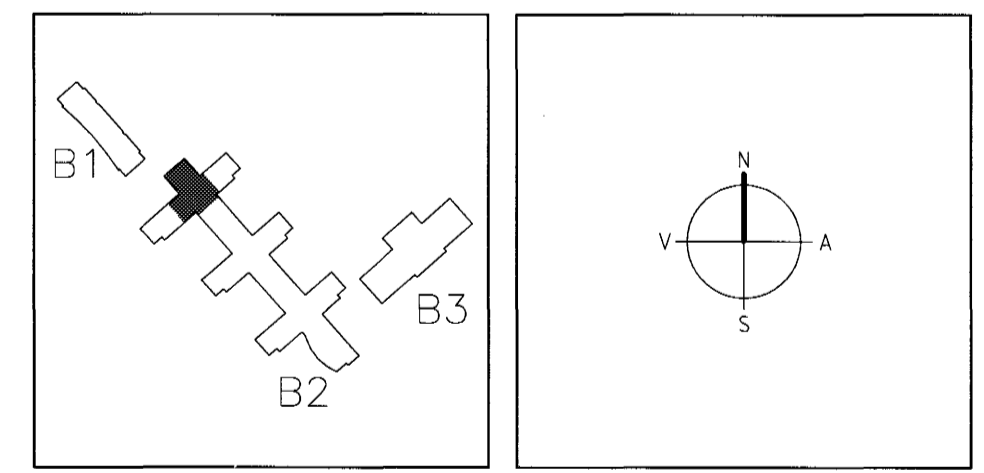

**ARKITEKTAR** FINNUR BJÖRGVINSSON  
BERGSTAÐASTRÆTI 10, RVK. HILMAR ÞÓR BJÖRNSSON  
sími 551-1460, netfang:arkitekt@isholf.is SIGRÍÐUR ÓLAFSDÓTTIR

**LANDMÖTUN.** EINAR E. SÆMUNDSEN  
INGIBJÖRG KRISTJÁNSDÓTTIR  
MARGRÉT SIGURDARDÓTTIR  
NÝBLÁVEGUR 6 - 200 KÓPÁVOGUR - SÍMI: 554 5303 - FAX: 554 5300 - NETFANG: landmotun@landmotun.is

**VSÓ RÁÐGJÖF**  
BORÐARTONI 20, 105 REYKJAVÍK, SÍMI 585-9000, SMÍÐREYF 585-9010, NETFANG vs@vs.is  
**SÓLVANGSVEGUR 4**  
LÆKJARSKÓLI

Byggingatillit Hattarjarðar  
Algrætt þann  
30 JULÍ 2003  
NG

ÞRIFAKERFI LAGNIR Í GRUNNI GRUNNMYND  
HANNAD/TEIKN. ÖAG/ÖAG  
ATH. E.A.  
SAMÞYKKT SAMMUNINGUR  
KT. 270457-3119  
KVARNR. 1:50  
VERKNR. REYKJAVÍK 28.11.2001  
TEIKN. NR. BR.  
00258 B2-L2-VGU-002 C