



GRUNNMYND 1:50

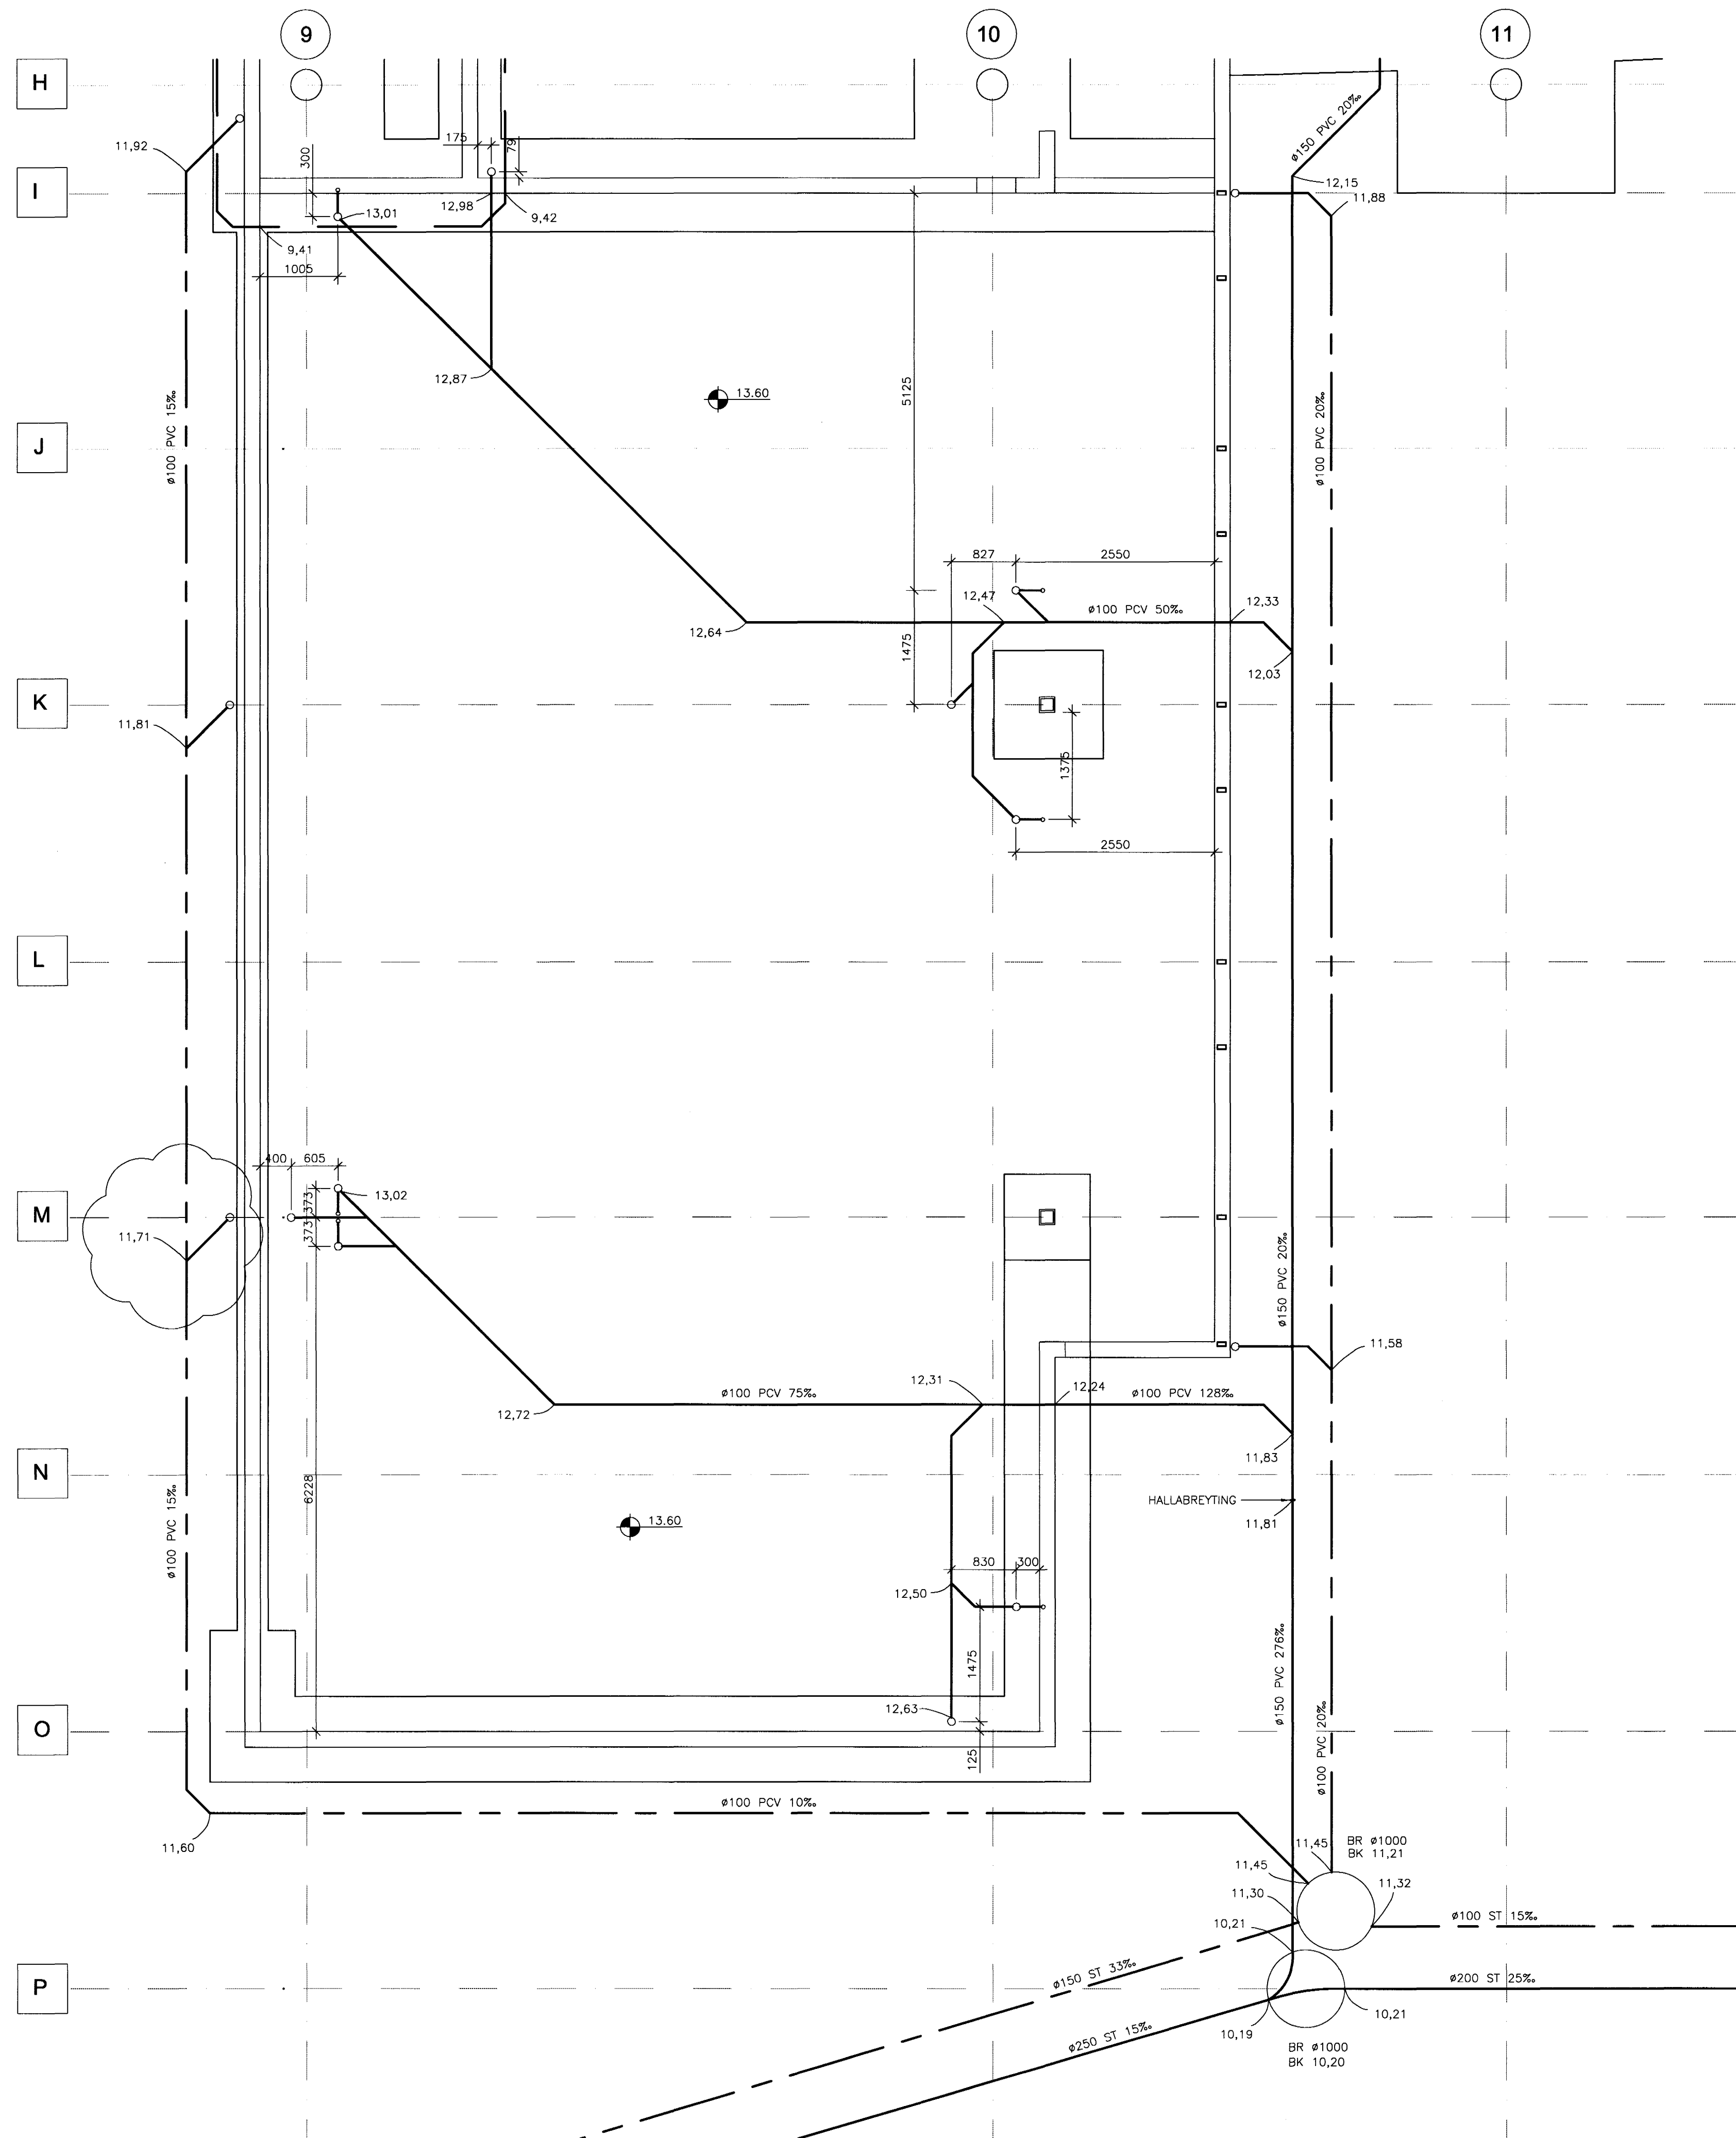

15/103 50 071070-5067

B	07.07.'03	ÞAKNUNARFALLI BATT V/D	ÖAG	ÖAG
A	18.09.'02	GRUNNLAGNIR	ÖAG	ÖAG
BR	DAGS.	BREYTING	REIKN.	TEIKN.

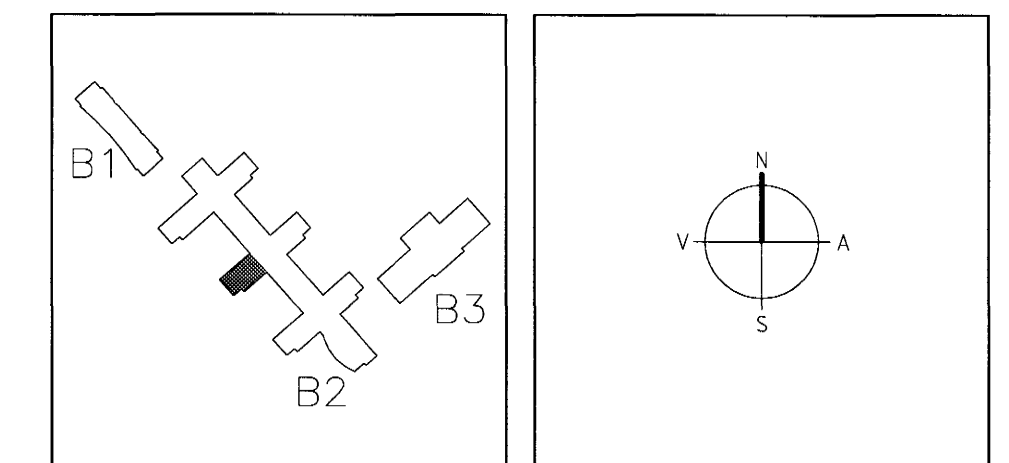

**ARKITEKTAR** FINNUR BJÖRGVINSSON  
BERGSTADASTRÆTI 10, RVK. HILMAR ÞÓR BJÖRNSSON  
sími: 551-1460, netfang: arkitekti@ishof.is SÍGRÍÐUR ÓLAFSDÓTTIR

**LANDMÖTUN.** EINAR E. SJEMUNDSEN  
INGIBJÖRG KRISTJÁNSDÓTTIR  
MARGRÉT SIGURDARDÓTTIR  
NYBÝLVAEGUR 6 - 200 KOPAVOGUR - Sími: 554 5300 - FAX: 554 5300 - NETFANG: landmotun@landmotun.is

**VSÓ RÁÐGJÖF**  
BORÐARTONI 20, 105 REYKJAVÍK, Sími: 585-9000, Símbreyf: 585-9010, NETFANG: vs@vso.is  
**SÓLVANGSVEGUR 4**  
LÆKJARKÓLI

Byggingafulltrúi Hafnarjarðar  
Algreitt þann  
30 JULI 2003  
NG

ÞRIFAKERFI HANNAÐ/TEIKN. ÖAG/PH  
LAGNIR Í GRUNNI ATH. SAMÞYKKT  
GRUNNMYND KT. 170451-3719

KVARÐR. 1:50 REYKJAVÍK 14.02.2002  
VERKNR. TEIKN. NR. ÖG  
00258 B2-L2-VGU-007 B