GRUNNMYND 1:50

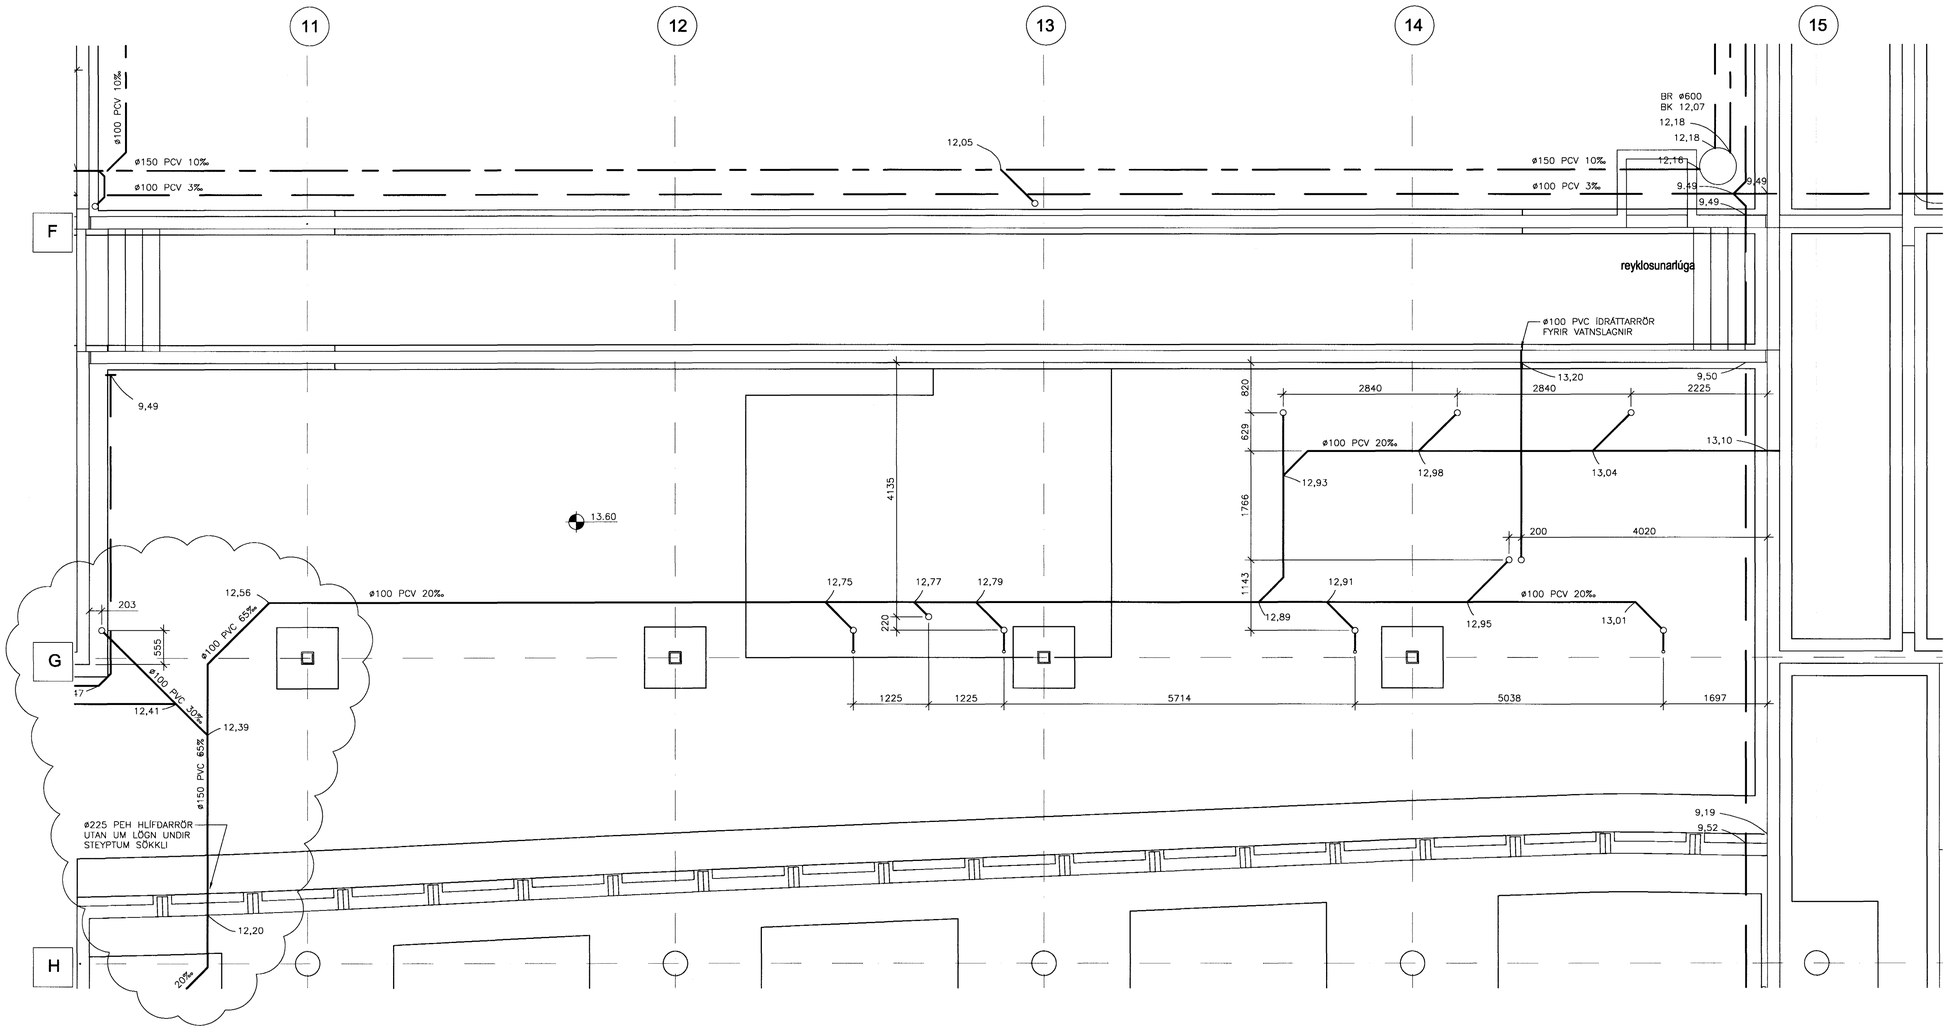

15/7/03 SÓ 071070-5069

A	18.09.'02 GRUNNLAGNIR	ÓAG	ÓAG
BR	DAGS. BREYTING	REIKN.	TEIKN.

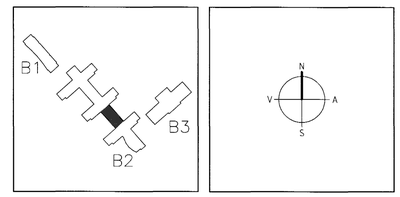

ARKITEKTAR
BERGSTAÐASTRÆTI 10, RVK.
sími:551-1460, netfang:arkitekt@isholf.is
FINNUR BJÖRGVINSSON
HILMAR ÞÓR BJÖRNSSON
SIGRÍÐUR ÓLAFSDÓTTIR

LANDMÓTUN
EINAR E. SÆMUNDSEN
INGIBJÖRG KRISTJÁNSDÓTTIR
MARGRÉT SIGURÐARDÓTTIR
NYBÝLAVEGUR 6 - 200 KÓPAVOGUR - SÍMI: 554 5300 - FAX: 554 5360 - NETFANG: landmotun@landmotun.is

VSÓ RÁÐGJÖF
BORGARTÚNI 20, 105 REYKJAVÍK, SÍMI 585-9000, SÍMBRÉF 585-9010, NETFANG vso@vso.is

Byggingafulltrúi Hafnarfjarðar
Afgreitt þann
30 JÚLÍ 2003
VG

SÓLVANGSVEGUR 4
LÆKJARSKÓLI

ÞRIFAKERFI
LAGNIR Í GRUNNI
GRUNNMYND

HANNAÐ/TEIKN.	ÓAG/HH
ATH.	
SAMÞYKKT	
KT. 270457-3719	180607-4439
KVARÐI 1:50	REYKJAVÍK 08.05.2002
VERKNR.	TEIKN. NR. BR.
00258	B2-L2-VGU-008 A

00258-B2-L2-VGU-008