



GRUNNMYND 1:50

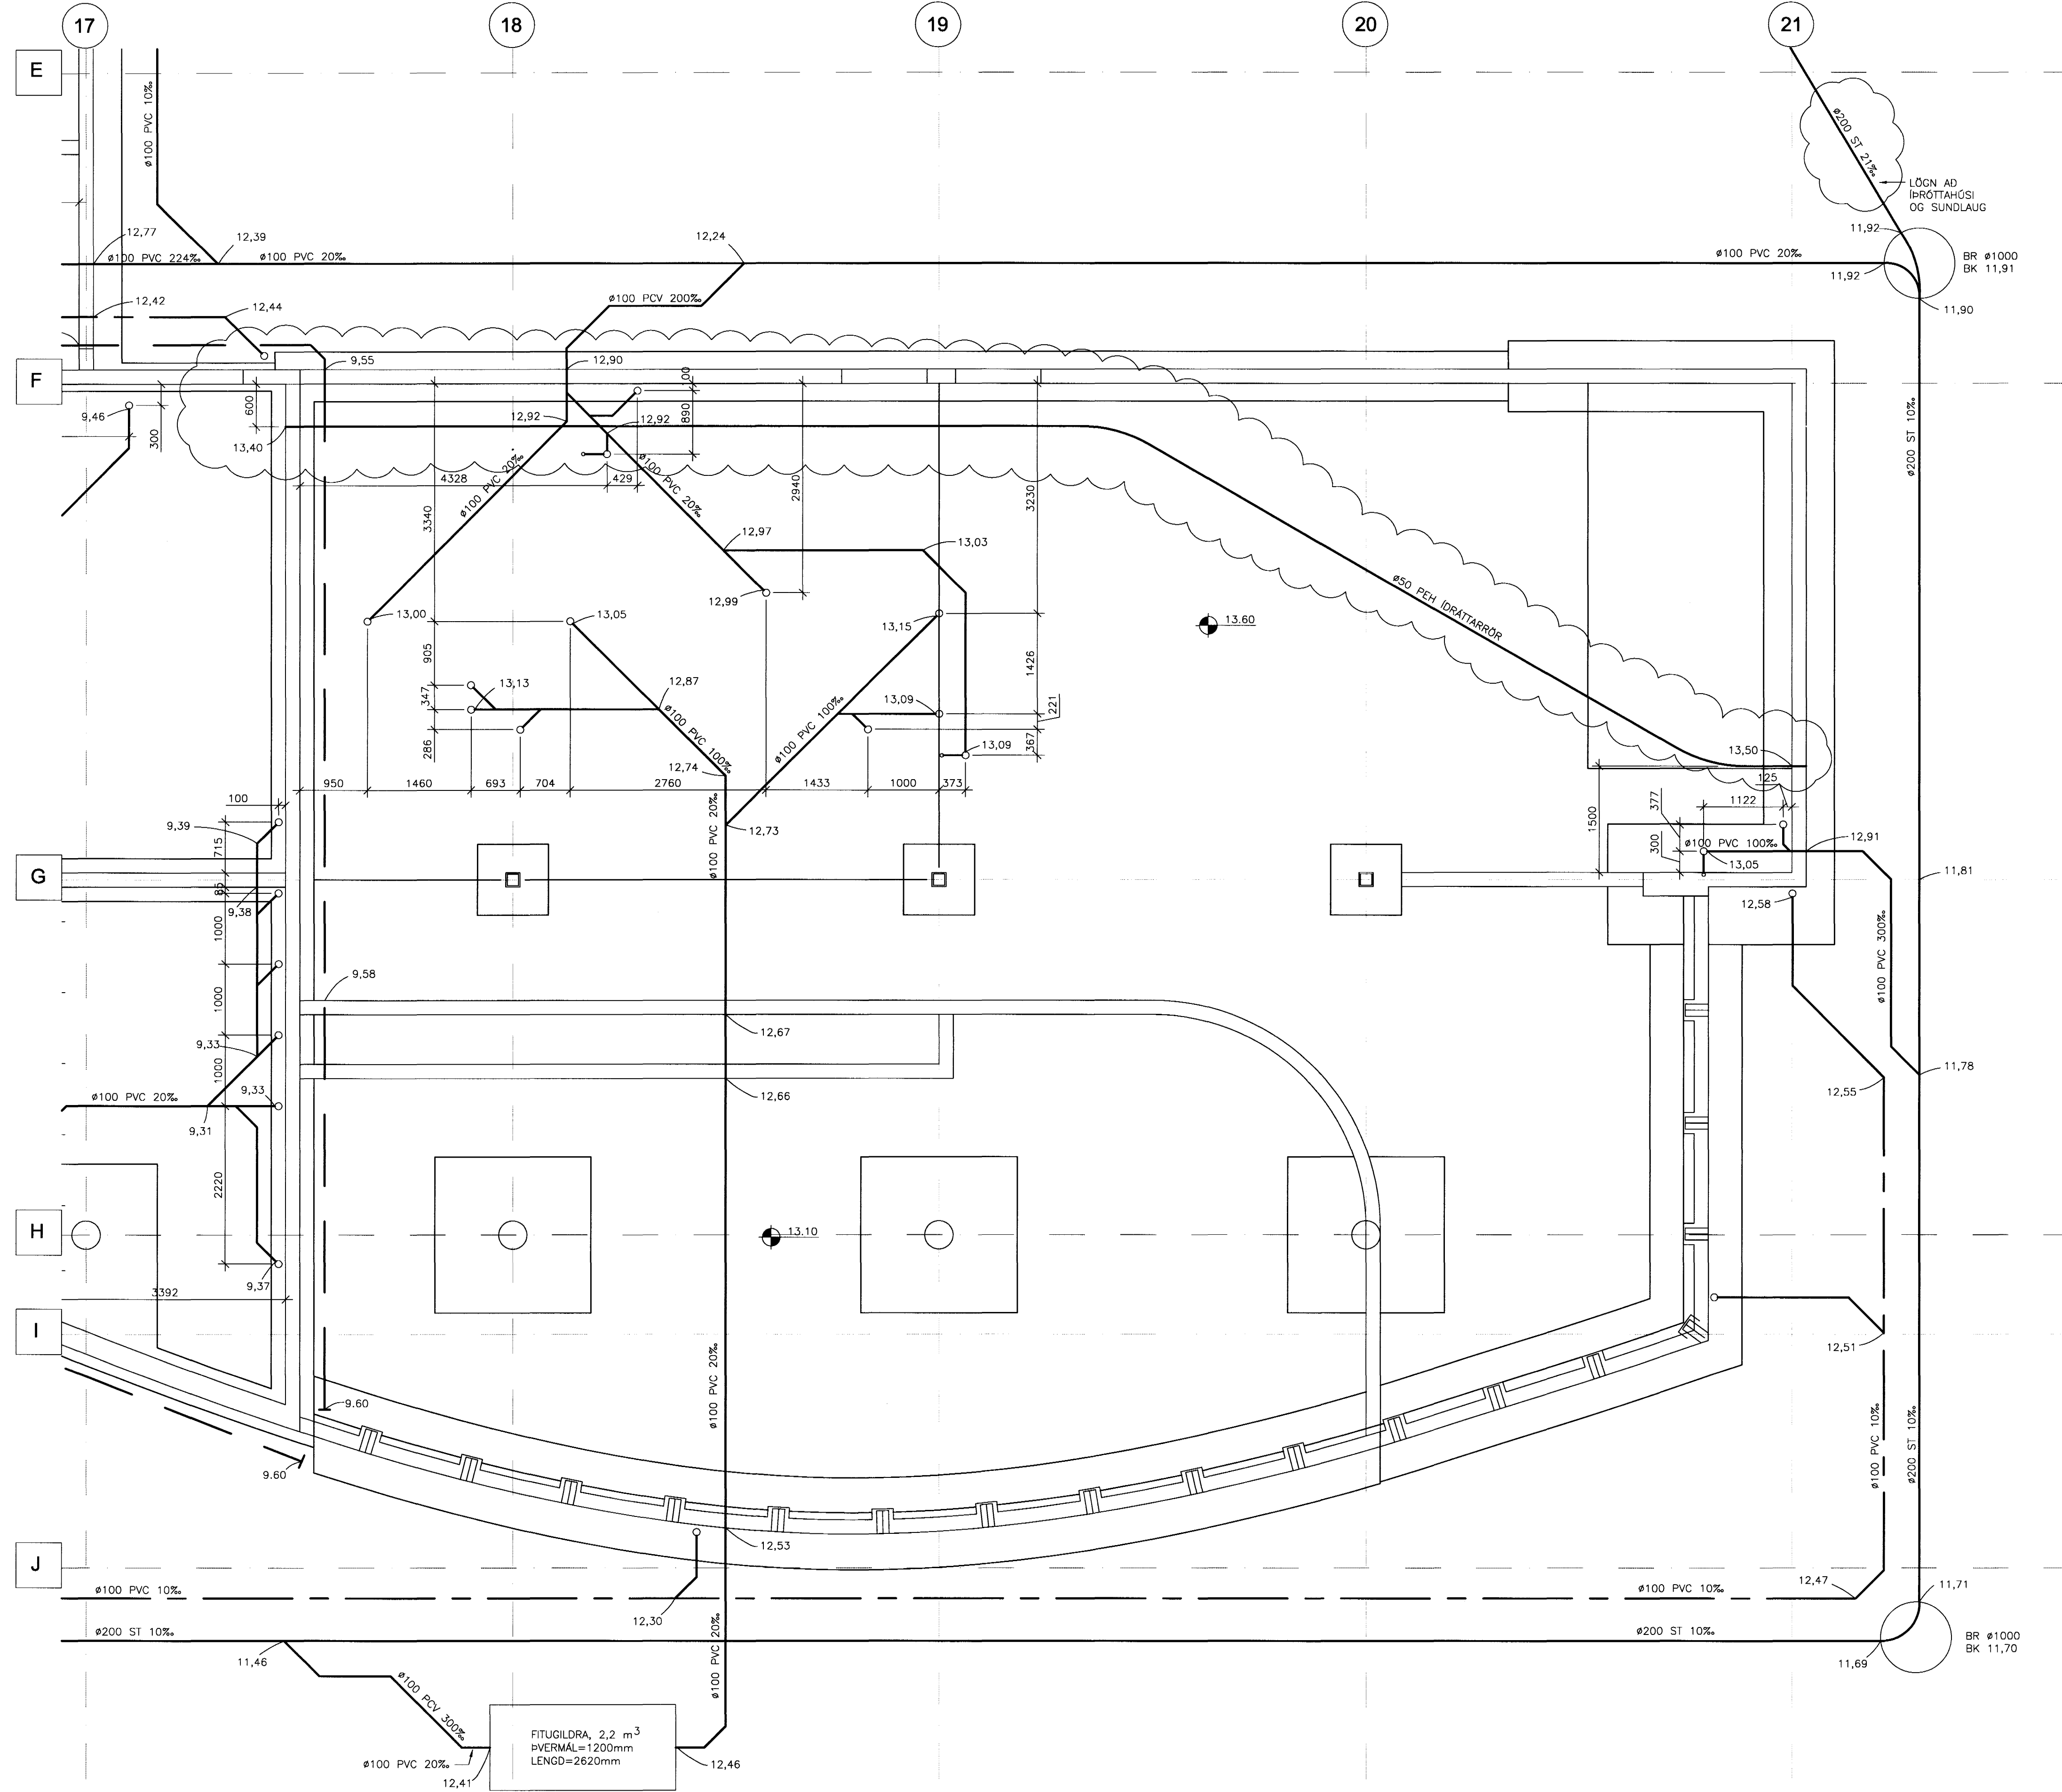

15/7/03 SC 071070-5069

A 07.07.03 IDRATTARRÖRI BÉTT VÍÐ, HALLI LAGNAR AÐ IÐRÓTTAHOÚSI
BR. DAGS BREYTING REKNI. TEKNI.

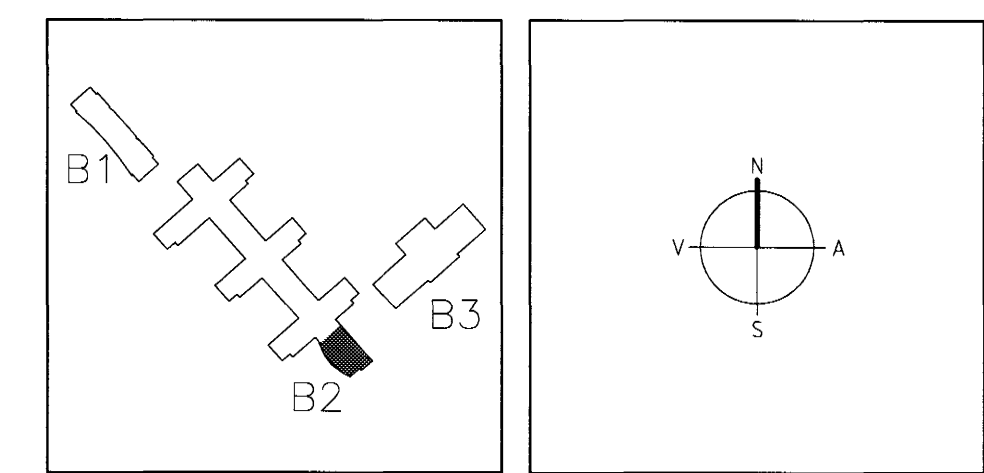

ARKITEKTAR
BERGSTADASTRÆTI 10, RVK.
Sími: 551-1460, netfang: arkitekt@isholf.is

FINNUR BJÖRGVINSSON
HILMAR ÞÓR BJÖRNSSON
SIGRÍÐUR ÓLAFSDÓTTIR

LANDMÖTUN. NÝBYLAVEGUR 6 - 200 KÓPAVOGUR - Sími: 554 6300 - FAX: 554 6380 - NETFANG: landmotun@landmotun.is

VSÓ RÁÐGJÖF
BORGARTÓN 20, 105 REYKJAVÍK, Sími 585-9000, Símbref: 585-9010, Netfang: vs@vo.is

SÓLVANGSVEGUR 4
LÆKJARSKÓLI

Byggingafræðingur Halmarfjarðar
Alfreidd Þann
30 JULI 2003
VC

ÞRIFAKERFI
LAGNIR Í GRUNNI
GRUNNMYND

HANNAÐ/TEKNI. ÓG/ÞH
ATH. *[Signature]*
SAMÞYKKT
KT. 230457-3319 1806577-1439
REYKJAVÍK 06.06.2002