



GRUNNMYND 1:50

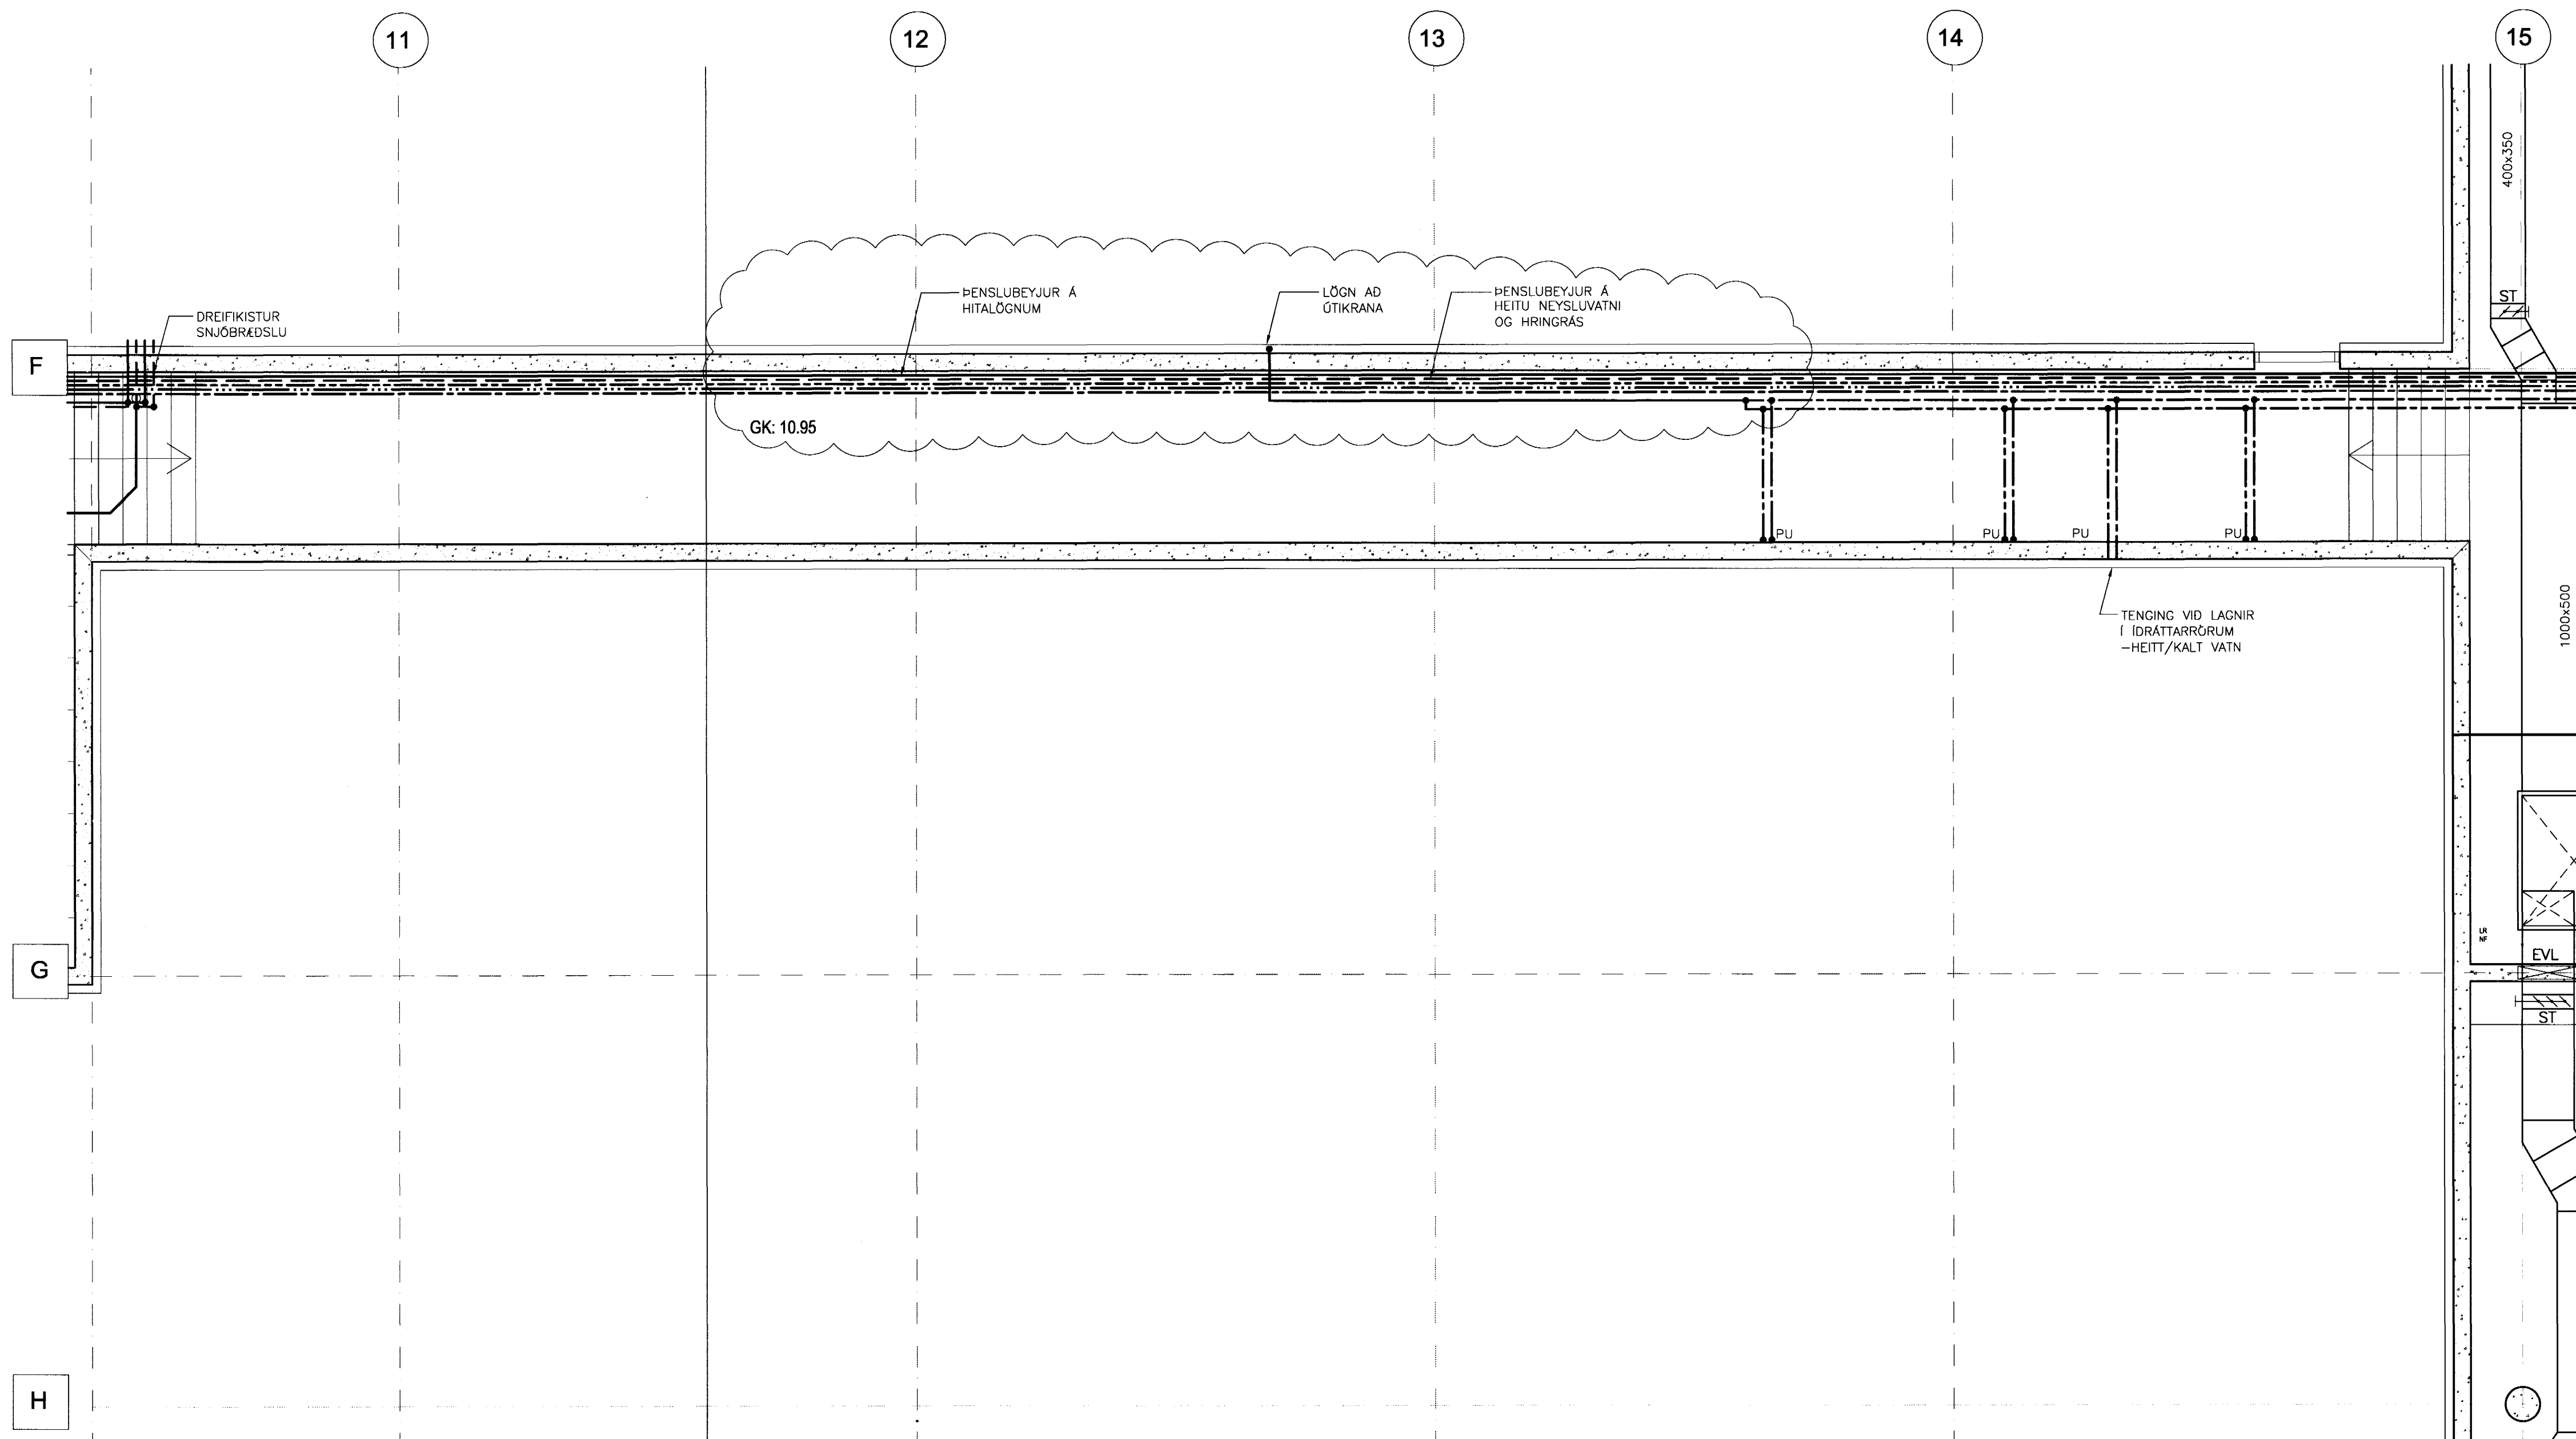

TILVÍSANIR:
 ALMENNAR SKÝRINGAR SJÁ BL. NR. A-001
 PRIFA-, HITAKERFI, RÖMMYND SJÁ BL. NR. R-006

15/1/03 SC 071070-5069

BR.	DAGS.	BREYTING	KH.	ÖAG
A	07.07.03	LAGNIR AD ÖTIKRANA		

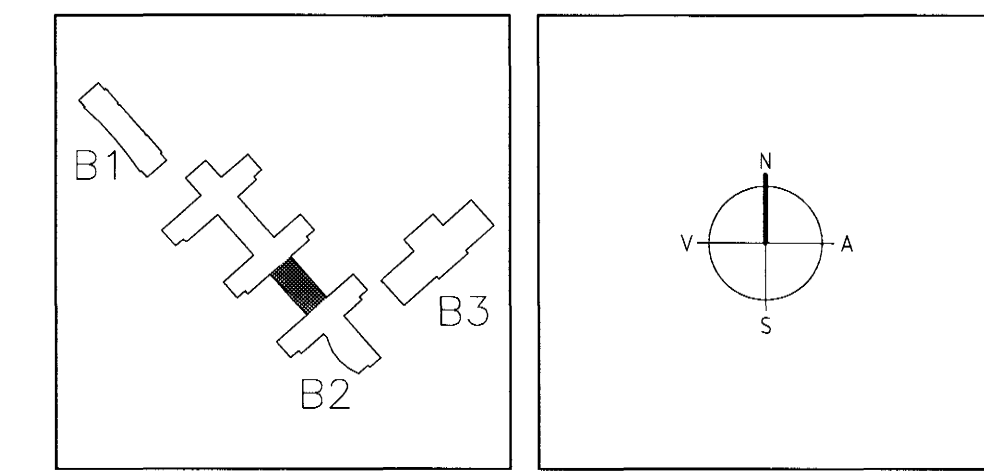

ARKITEKTAR
 BERGSTABASTRÆTI 10, RVK
 sími: 551-1460, netfang: arkitekt@ishoff.is

FINNUR BJÖRGVINSSON
HILMAR ÞÓR BJÖRNSSON
SIGRÍÐUR ÓLAFSDÓTTIR

LANDMÖTUN
 NÝBYLVEGUR 8 - 200 KÖPAVOGUR - Sími: 554 5300 - FAX: 554 5360 - NETFANG: landmotun@landmotun.is

VSÓ RÁÐGJÖF
 BORGARTONI 20, 105 REYKJAVÍK, Sími 585-9000, SMÖRUF 585-9010, NETFANG vso@vso.is

SÓLVANGSVEGUR 4
LÆKJARSKÓLI

PRIFA-, HITA- OG LOFTRESIKERFI
 JARÐHÆÐ
 GRUNNMYND

HANNAÐ/TEIKN. 10/00
 ATH. *[Signature]*
 SAMRÝKKI *[Signature]*
 KL. 13.04.03 13.04.03

SKALI 1:50
 VERKNR. 00258
 TEIKN. NR. B2-L1-VG0-005
 BR. A

Byggingatillit frá Hafnarjarðar
 Afgreitt þann
 30 JULI 2003
[Signature]