



GRUNNMYND 1:50

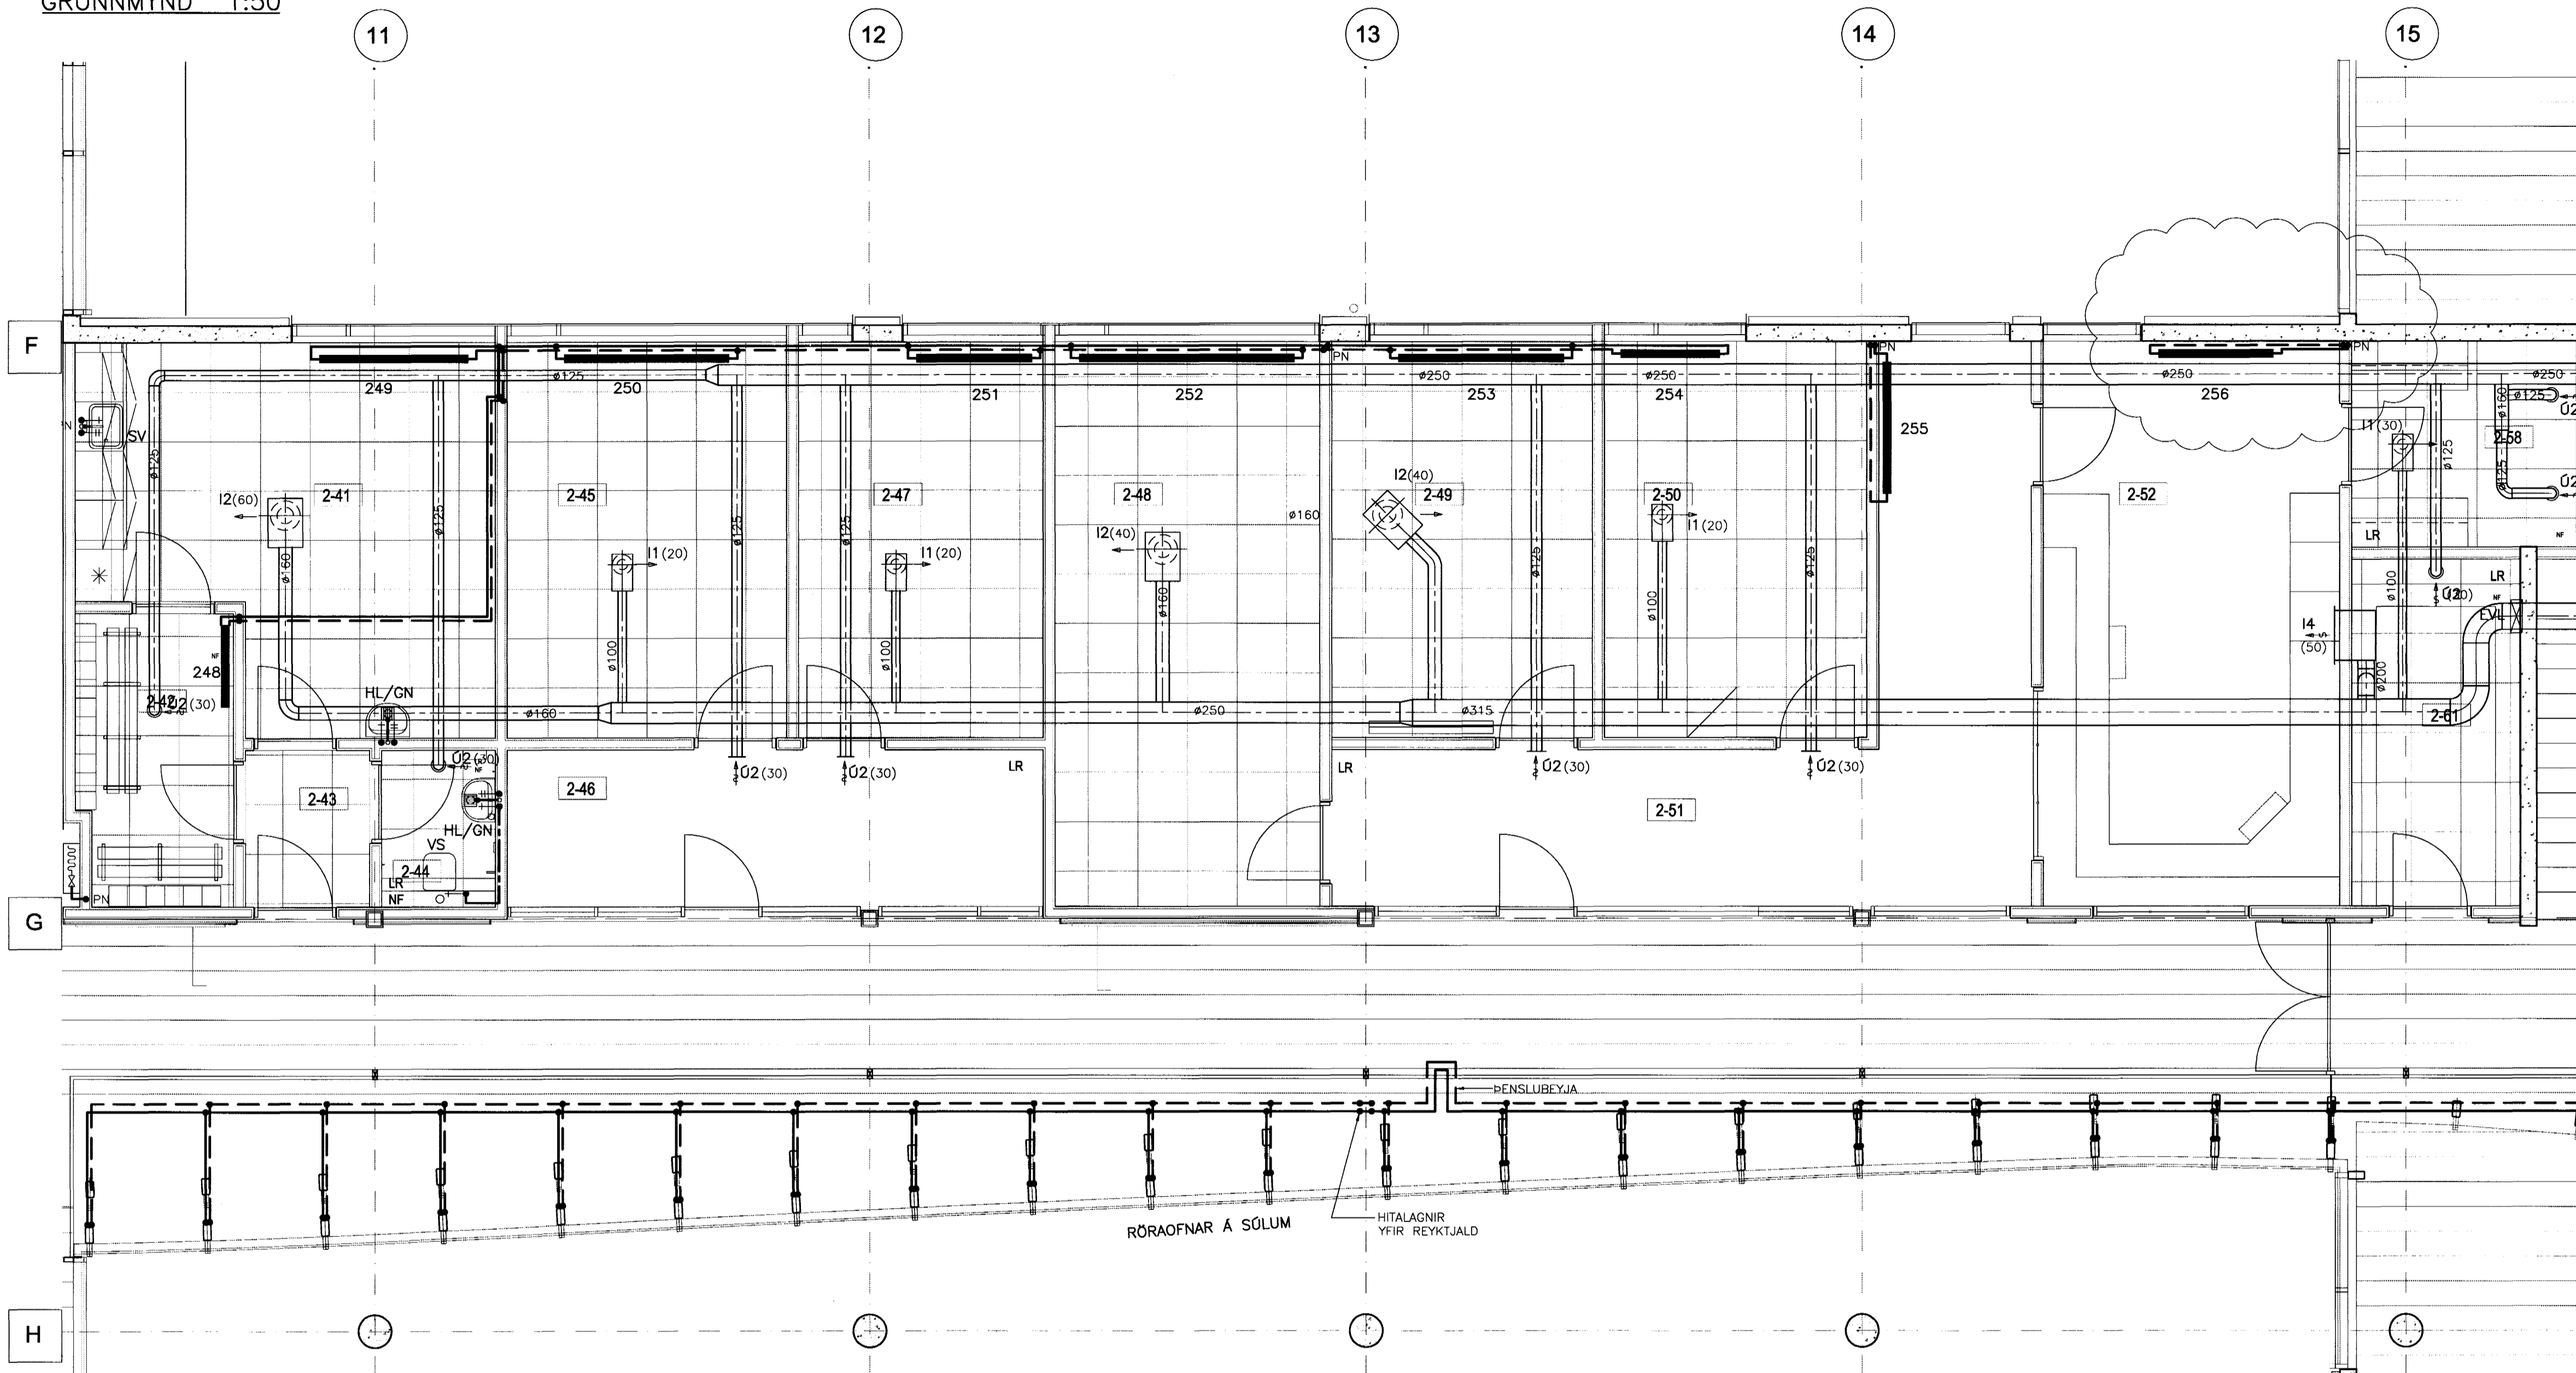

TILVÍSANIR:
 ALVENNAR SKÝRINGAR SJÁ BL. NR. A-001
 ÞRIFA- HITA- OG LOFTRESIKERFI SJÁ BL. NR. R-008
 OFNASKRÁ SJÁ BL. NR. A-002

15/103 SC 071070-5069

A	04.07.03 OFN 256	ÖG	ÖG
BR.	DAGS.	BREYTING	REIKN. TEIKN.

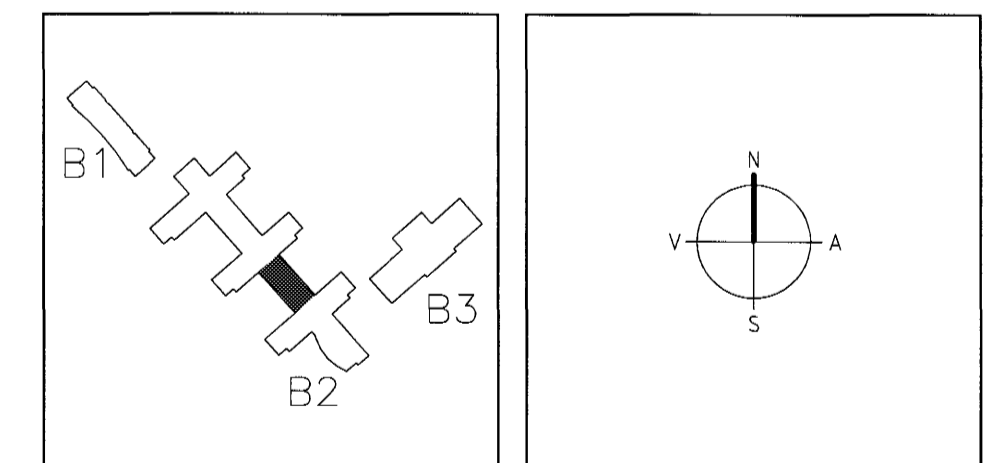

ARKITEKTAR
 BERGSTAÐASTRÆTI 10, RVK.
 sími: 551-1460, netfang: arkitekti@ishof.is

FINNUR BJÖRGVINSSON
HILMAR ÞÓR BJÖRNSSON
SIGRÍÐUR ÓLAFSDÓTTIR

LANDMÖTUN
 NYBÚAVEGUR 6, 200 KÖPAVOGUR - Sími: 554 5300 - Fax: 554 5360 - Netfang: landmotun@landmotun.is

VSÓ RÁÐGJÖF
 BORGARTONI 20, 105 REYKJAVÍK, Sími: 565-9000, Símbreyf: 565-9010, Netfang: vso@vso.is

SÓLVANGSVEGUR 4
LÆKJARSKÓLI

LAGNIR
 ÞRIFA-, HITA- OG LOFTRESIKERFI
 GRUNNMYND 2. HED

HANNAÐ/TEIKN. ÖG/ÖG
 ATH. *vea*
 SAMBYGGINGARFRAGA
 KT. 170419-3919 198607-4439

KVARNR. 1:50
 VERKNR. 00258

REIKN. NR. 08.05.2002

TEIKN. NR. B2-L1-VG2-008

BR. A

Byggingafræðingur
 Alfreidd Þann
 30 JULI 2003
VG