RÚMMYND 1:50

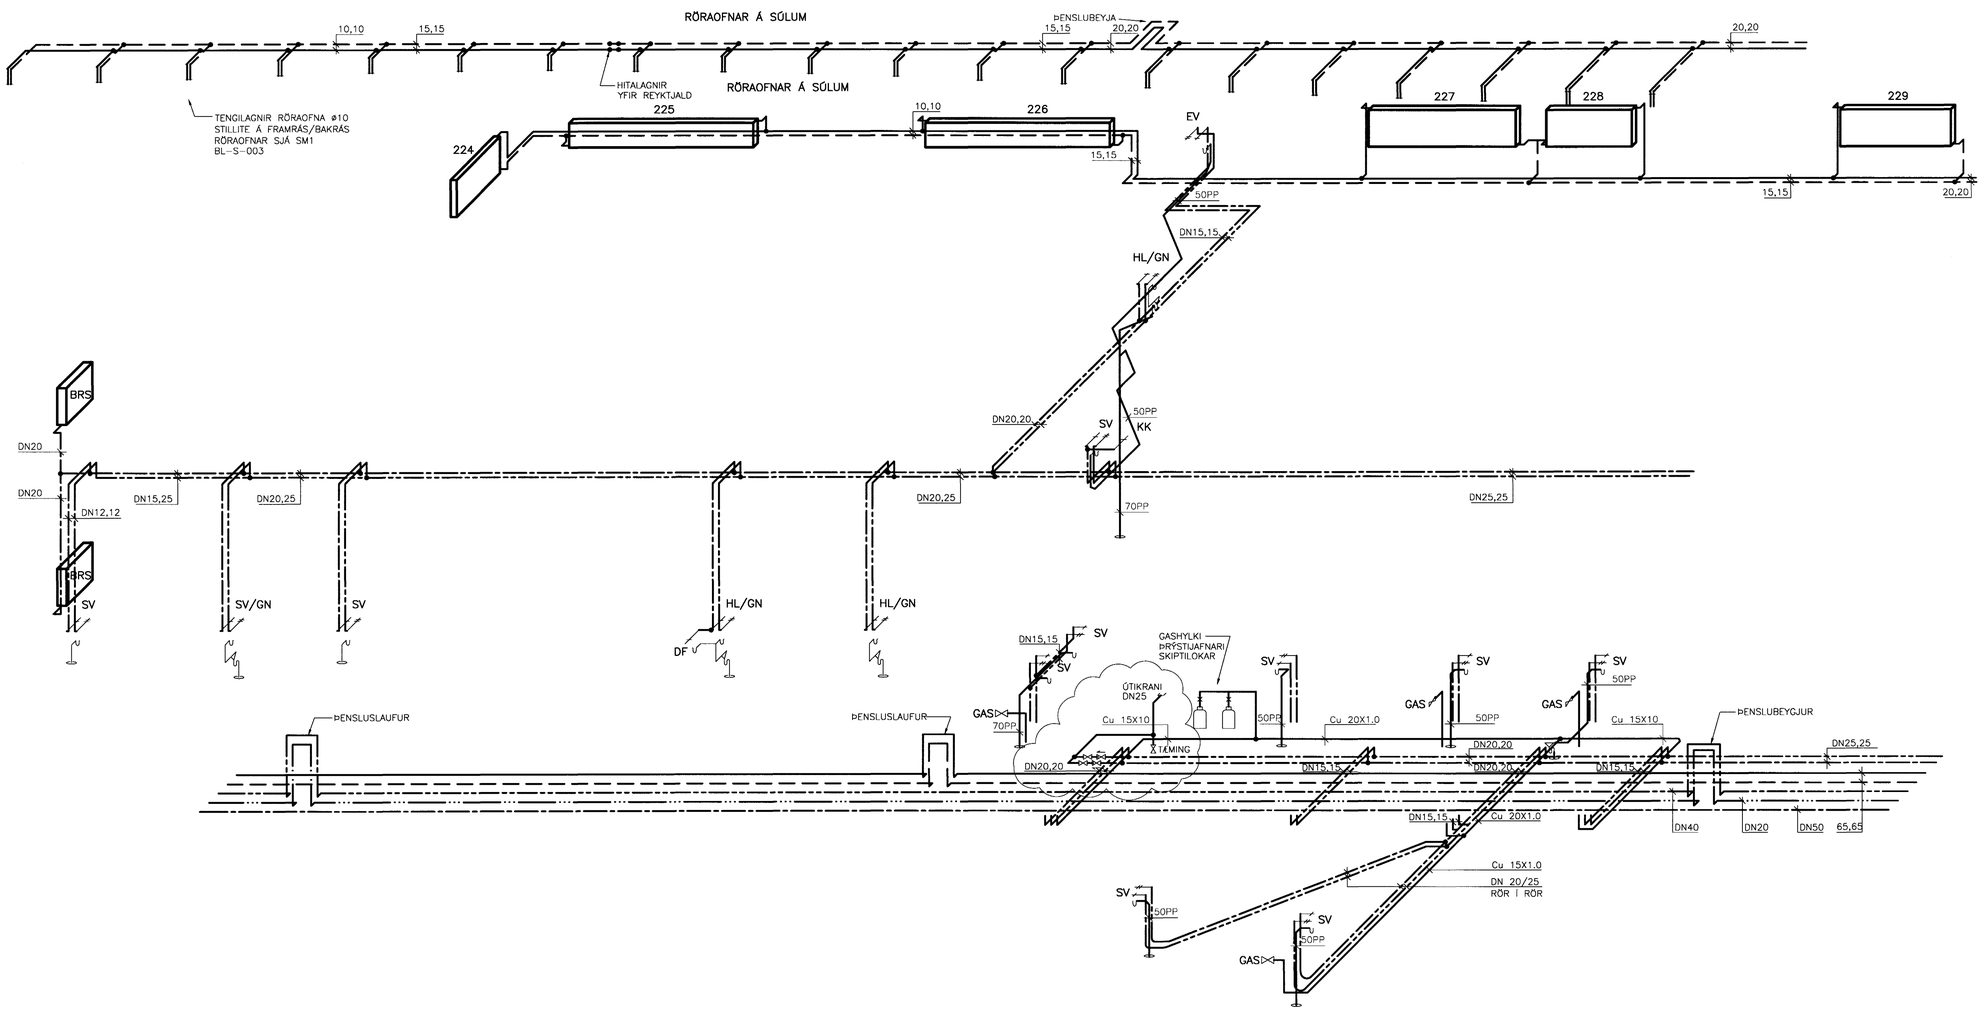

TILVÍSANIR:

ALMENNAR SKÝRINGAR . . . . . SJÁ BL. NR. A–001

15/7/03 SC 011670-5069

A	07.07.'03 ÚTIKRANI	ÁG	ÁG
BR.	DAGS. BREYTING	REIKN.	TEIKN.

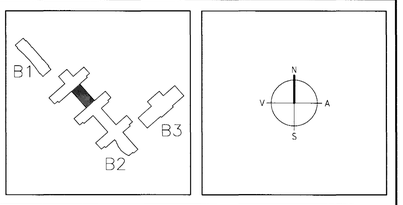

ARKITEKTAR
BERGSTAÐASTRÆTI 10, RVK.
sími:551-1460, netfang:arkitekt@isholf.is
FINNUR BJÖRGVINSSON
HILMAR ÞÓR BJÖRNSSON
SIGRÍÐUR ÓLAFSDÓTTIR

EINAR E. SÆMUNDSEN
INGIBJÖRG KRISTJÁNSDÓTTIR
MARGRÉT SIGURÐARDÓTTIR
LANDMÓTUN ehf NÝBÝLAVEGUR 6 - 200 KÓPAVOGUR - SÍMI: 554 5300 - FAX: 554 5360 - NETFANG: landmotun@landmotun.is

VSÓ RÁÐGJÖF
BORGARTÚNI 20, 105 REYKJAVÍK, SÍMI 585-9000, SÍMBRÉF 585-9010, NETFANG vso@vso.is

SÓLVANGSVEGUR 4
LÆKJARSKÓLI

ÞRIFA- OG HITAKERFI
JARÐHÆÐ, 1. OG 2.HÆÐ
RÚMMYND

HANNAÐ/TEIKN. KH/ÁG/ÞH
ATH.
SAMÞYKKT
KT. 170159-3719 ~~300877-4439~~

KVARÐI 1:50
REYKJAVÍK 08.05.2002

VERKNR. 00258
TEIKN. NR. B2-L1-VR-004
BR. A

Byggingafulltrúi Hafnarfjarðar
Afgreitt þann
30 JÚLÍ 2003
VG

00258-B2-L1-VR-004