



RÚMMYND 1:50

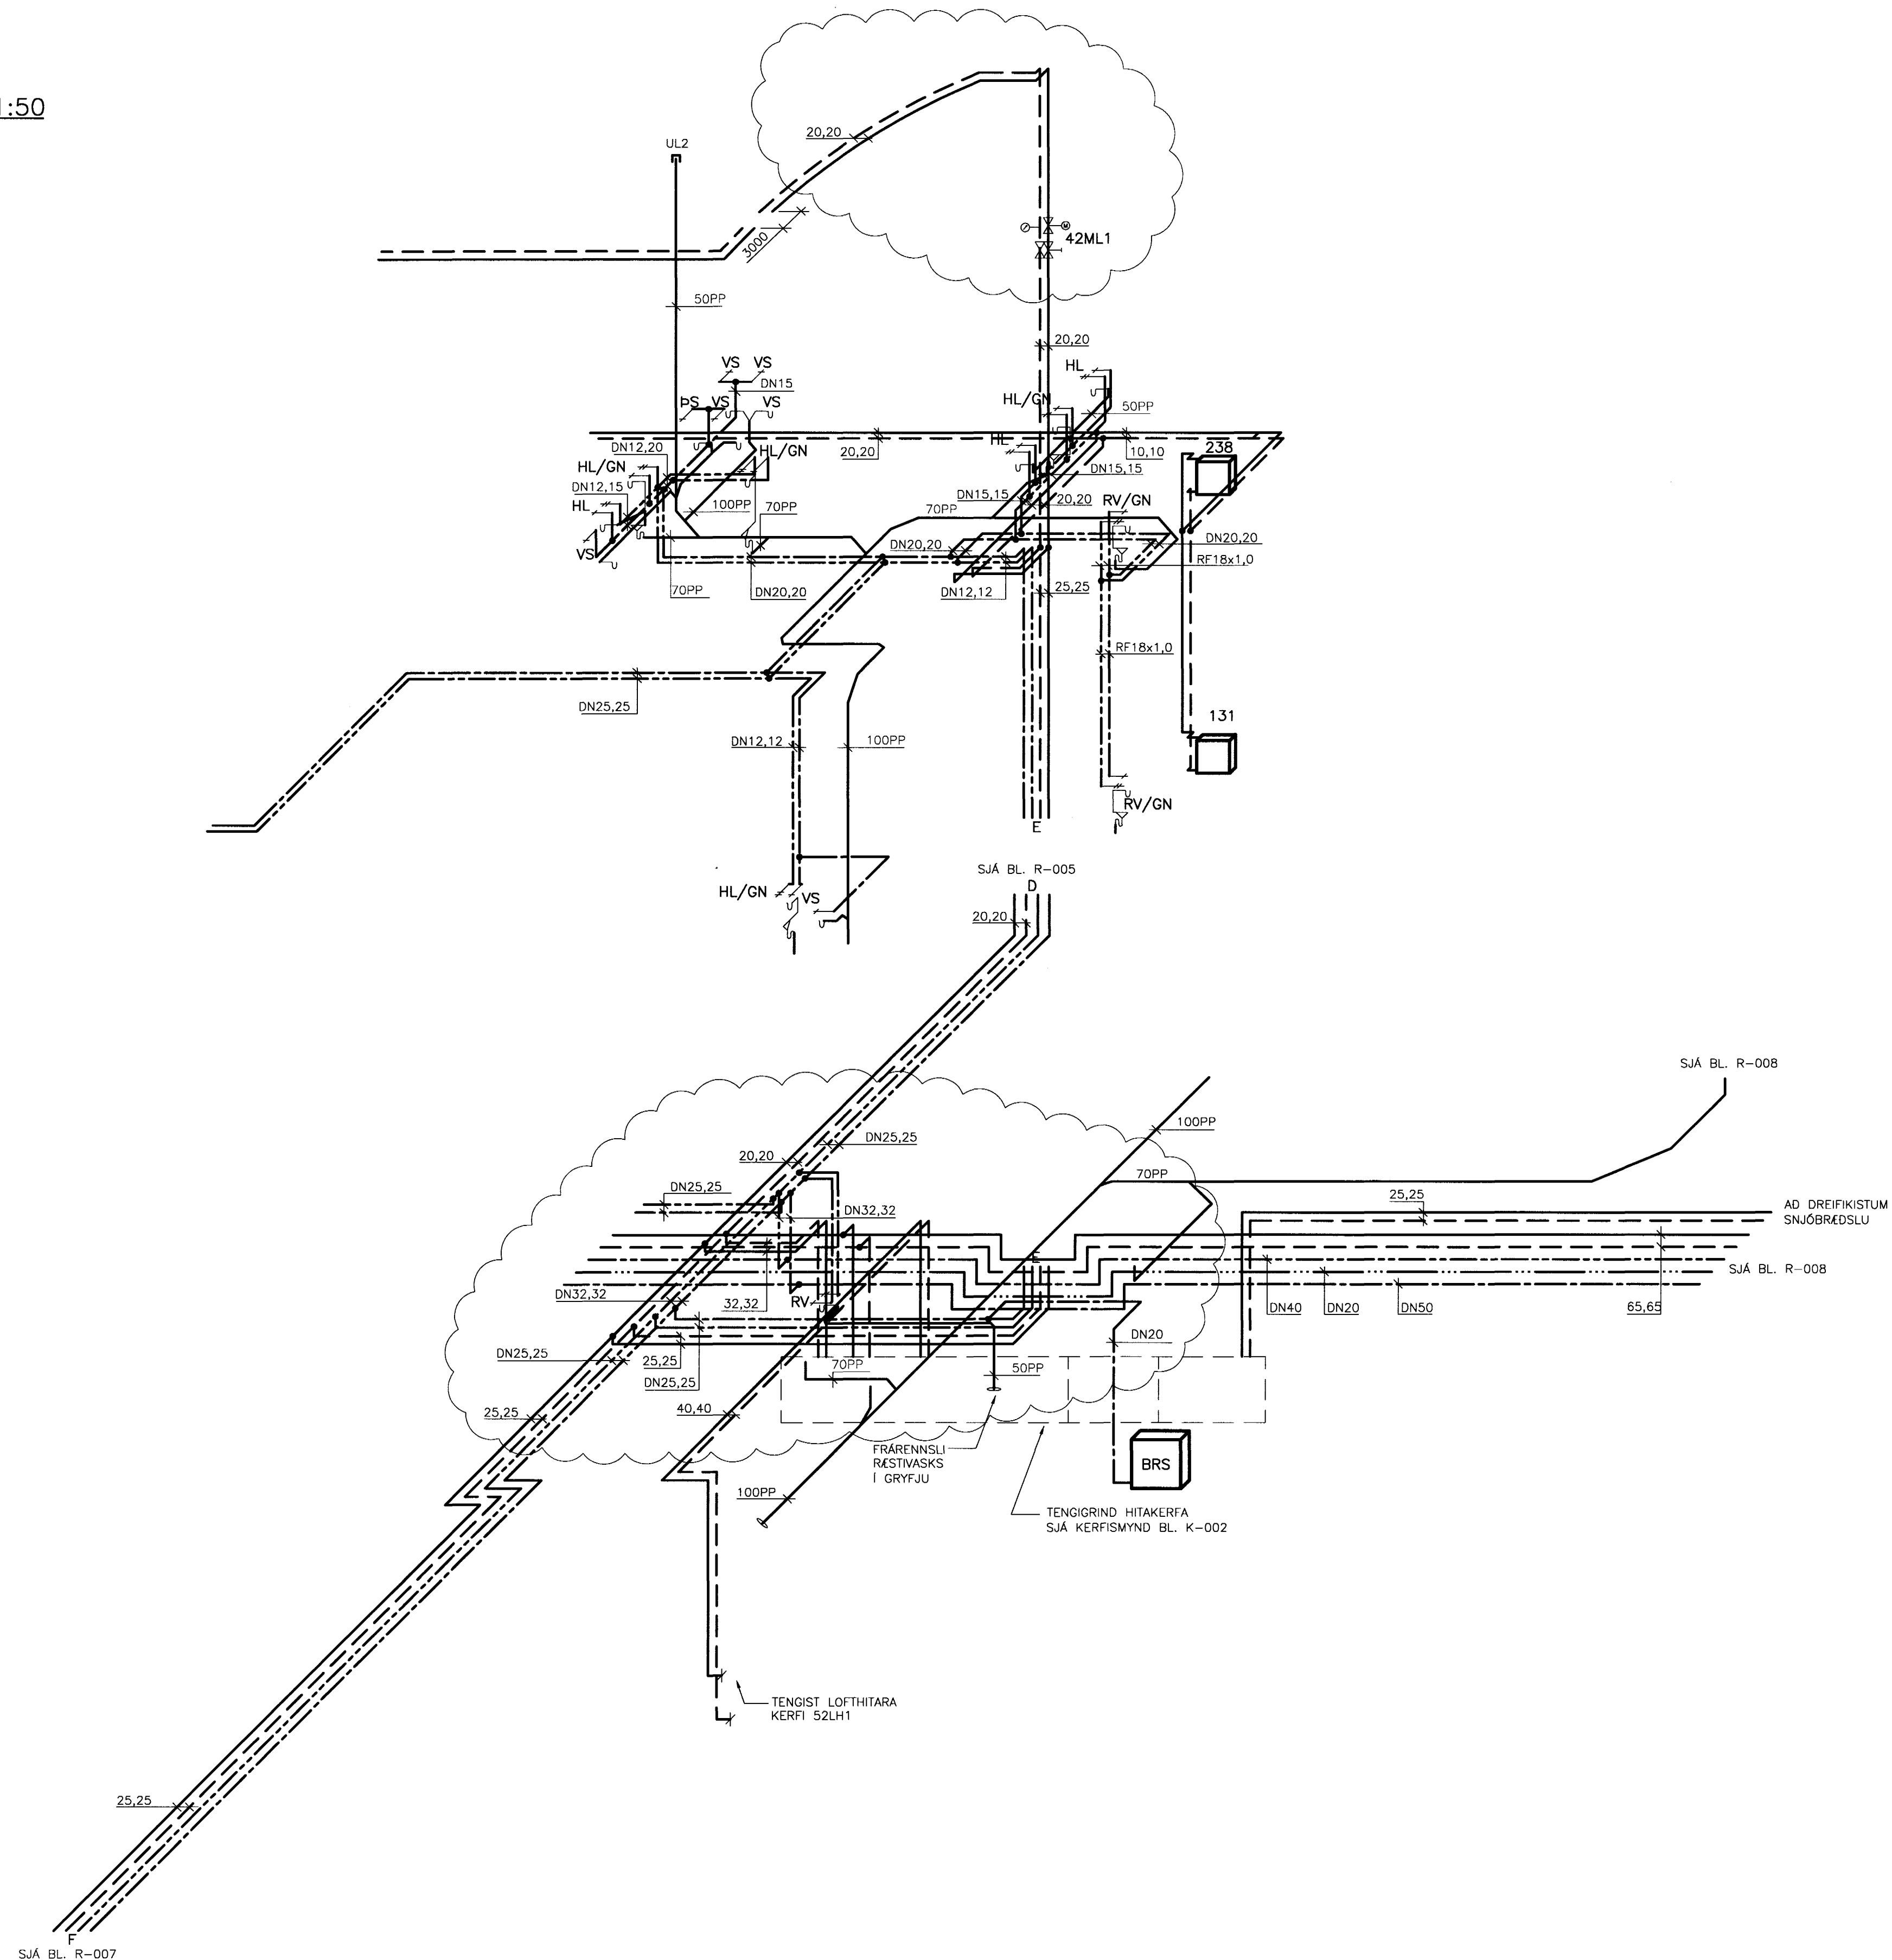

TILVÍSANIR:
ALMENNAR SKÝRINGAR SJA BL. NR. A-001

15/7/03 SC 071070-57069

A 07.07.03 RÆSTMASKUR, MÓTORLOKAR, STÖPPLAGNIR KH DAG
BR. DAGS. BREYTING REIKN. TEIKN.

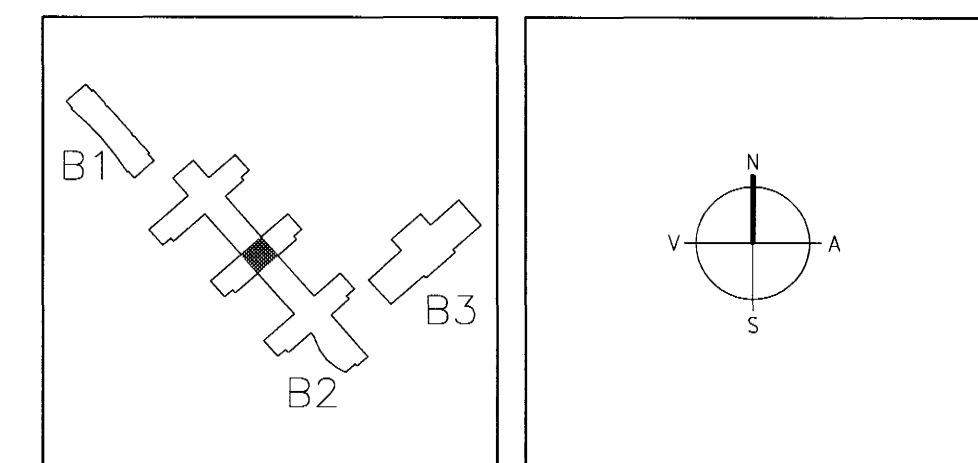

ARKITEKTAR FINNUR BJÖRGVINSSON
BERGSTADASTRÆTI 10, RVK. HILMAR ÞÓR BJÖRNSSON
sími:551-1460, netfang:arkitekti@ishof.is SÍGRÍÐUR ÓLAFSDÓTTIR

LANDMÖTUN. EINAR E. SÆMUNDSEN
HÁNNAD/TEIKN. 10/06/04
INGIBJÖRG KRISTJÁNSDÓTTIR
MARGRÉT SIGURDARDÓTTIR
NETFANG: landmotun@landmotun.is

VSÓ RÁÐGJÖF

BIORGARTONI 20, 105 REYKJAVÍK, SÍM 585-9000, SÍMGRÆF 585-9010, NETFANG vsos@vso.is

**SÓLVANGSVEGUR 4
LÆKJARSKÓLI**

ÞRIFA- OG HITAKERFI
JARDHED, 1. OG 2.HED HÁNNAD/TEIKN. 10/06/04
RÚMMYND SMÍÐI: *[Signature]*
KT. 270457-3719 580657-4439

Byggingafrúllífi Hafnarfjarðar
Algrætt þann
30 JULI 2003
[Signature]

KVARNR. 1:50
TEIKN. NR. 06.05.2002
00258 B2-L1-VR-006 A