RÚMMYND 1:50

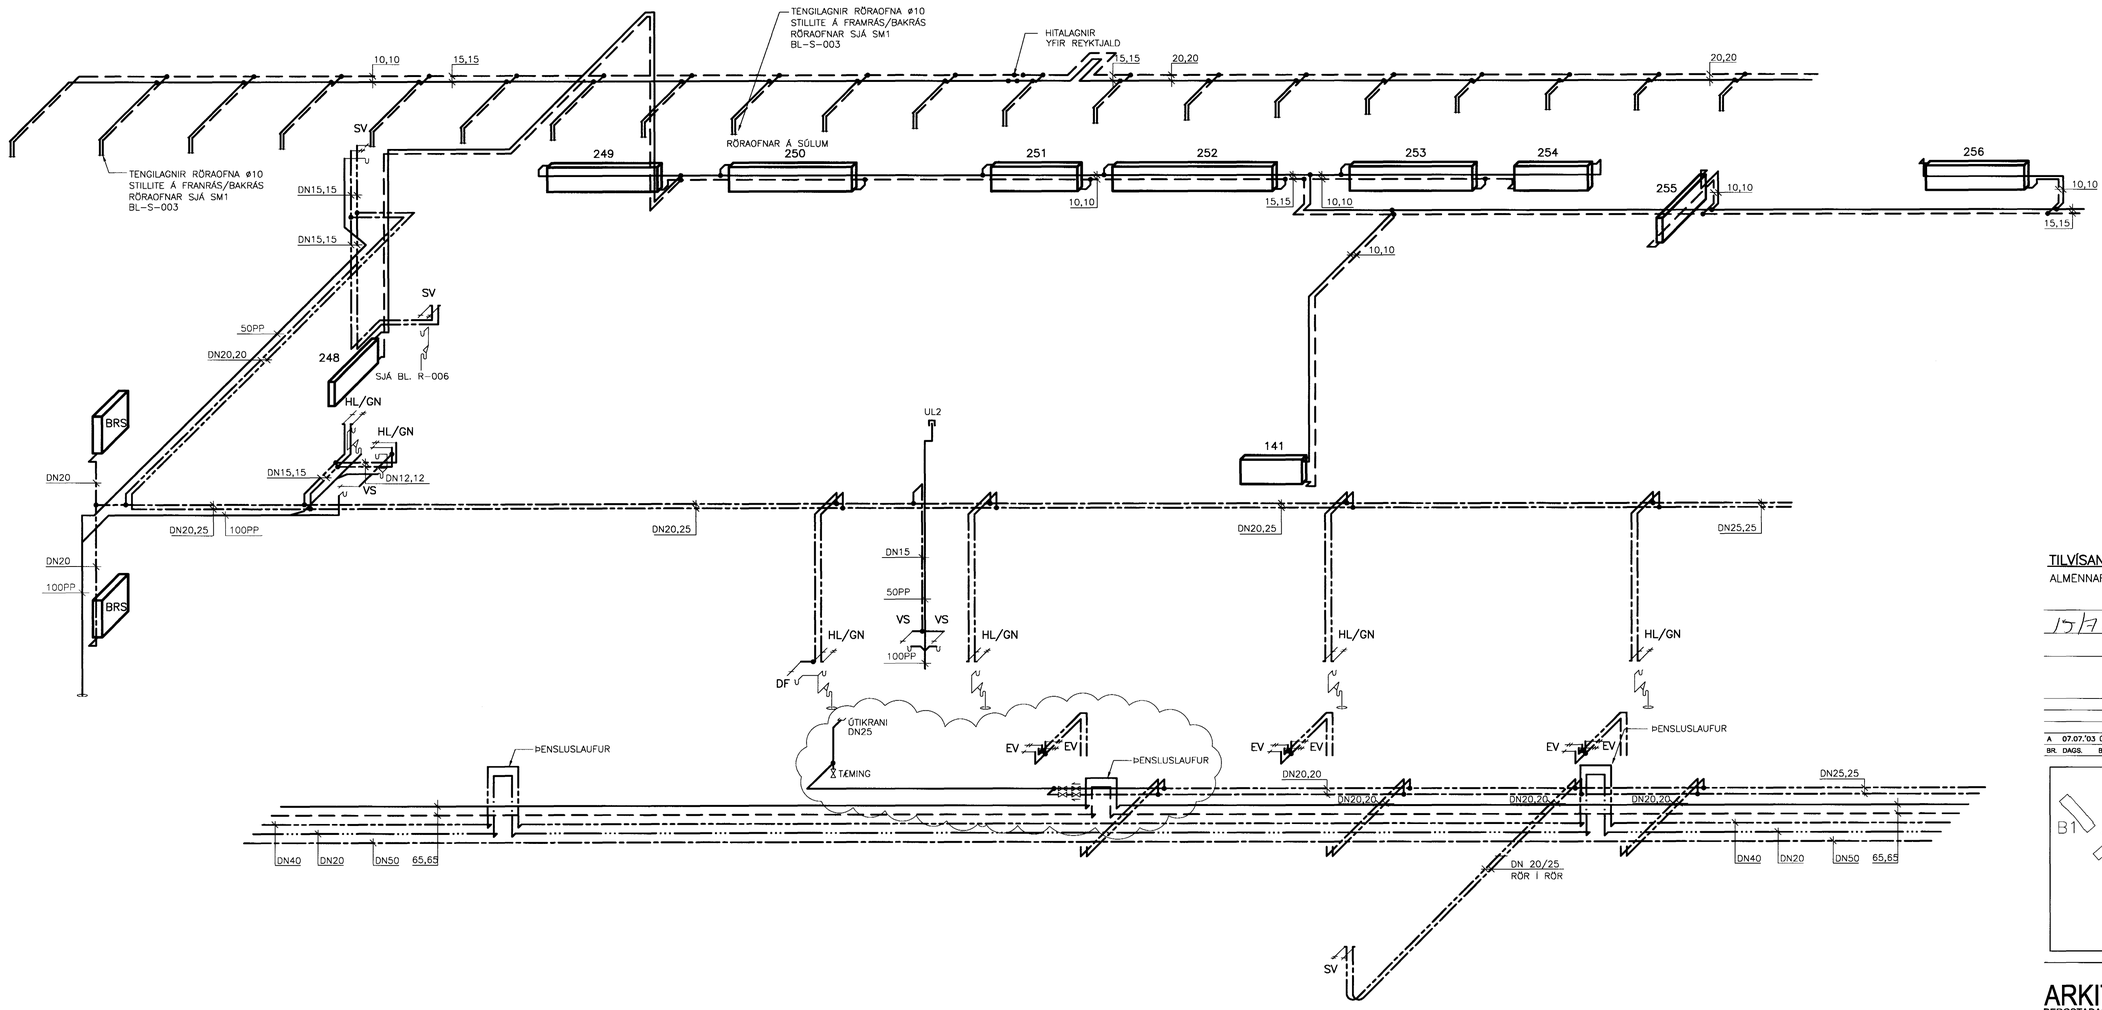

TILVÍSANIR:
ALMENNAR SKÝRINGAR . . . . . SJÁ BL. NR. A-001

15/7/03 SÓ 071070-5069

BR.	DAGS.	BREYTING	REIKN.	TEIKN.
A	07.07.'03	ÚTIKRANI	ÓAG	ÓAG

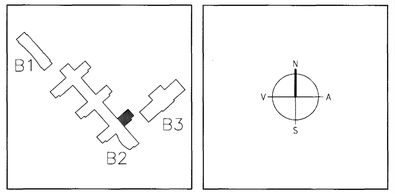

ARKITEKTAR
BERGSTAÐASTRÆTI 10, RVK.
sími:551-1460, netfang:arkitekt@isholf.is
FINNUR BJÖRGVINSSON
HILMAR ÞÓR BJÖRNSSON
SIGRÍÐUR ÓLAFSDÓTTIR

LANDMÓTUN
EINAR E. SÆMUNDSEN
INGIBJÖRG KRISTJÁNSDÓTTIR
MARGRÉT SIGURÐARDÓTTIR
NÝBÝLAVEGUR 6 - 200 KÓPAVOGUR - SÍMI: 554 5300 - FAX: 554 5380 - NETFANG: landmotun@landmotun.is

VSÓ RÁÐGJÖF
BORGARTÚNI 20, 105 REYKJAVÍK, SÍMI 585-9000, SÍMBRÉF 585-9010, NETFANG vso@vso.is

Byggingafulltrúi Hafnarfjarðar
Afgreitt þann
30 JULI 2003
VG

SÓLVANGSVEGUR 4
LÆKJARSKÓLI

ÞRIFA- OG HITAKERFI
JARÐHÆÐ, 1. OG 2.HÆÐ
RÚMMYND

HANNAÐ/TEIKN. KH/ÓAG/ÞH
ATH.
SAMÞYKK.
KT. 270457-3719 180657-4439

KVARÐI 1:50
REYKJAVÍK 08.05.2002

VERKNR.	TEIKN. NR.	BR.
00258	B2-L1-VR-008	A

00258-B2-L1-VR-008