GRUNNMYND 1:50

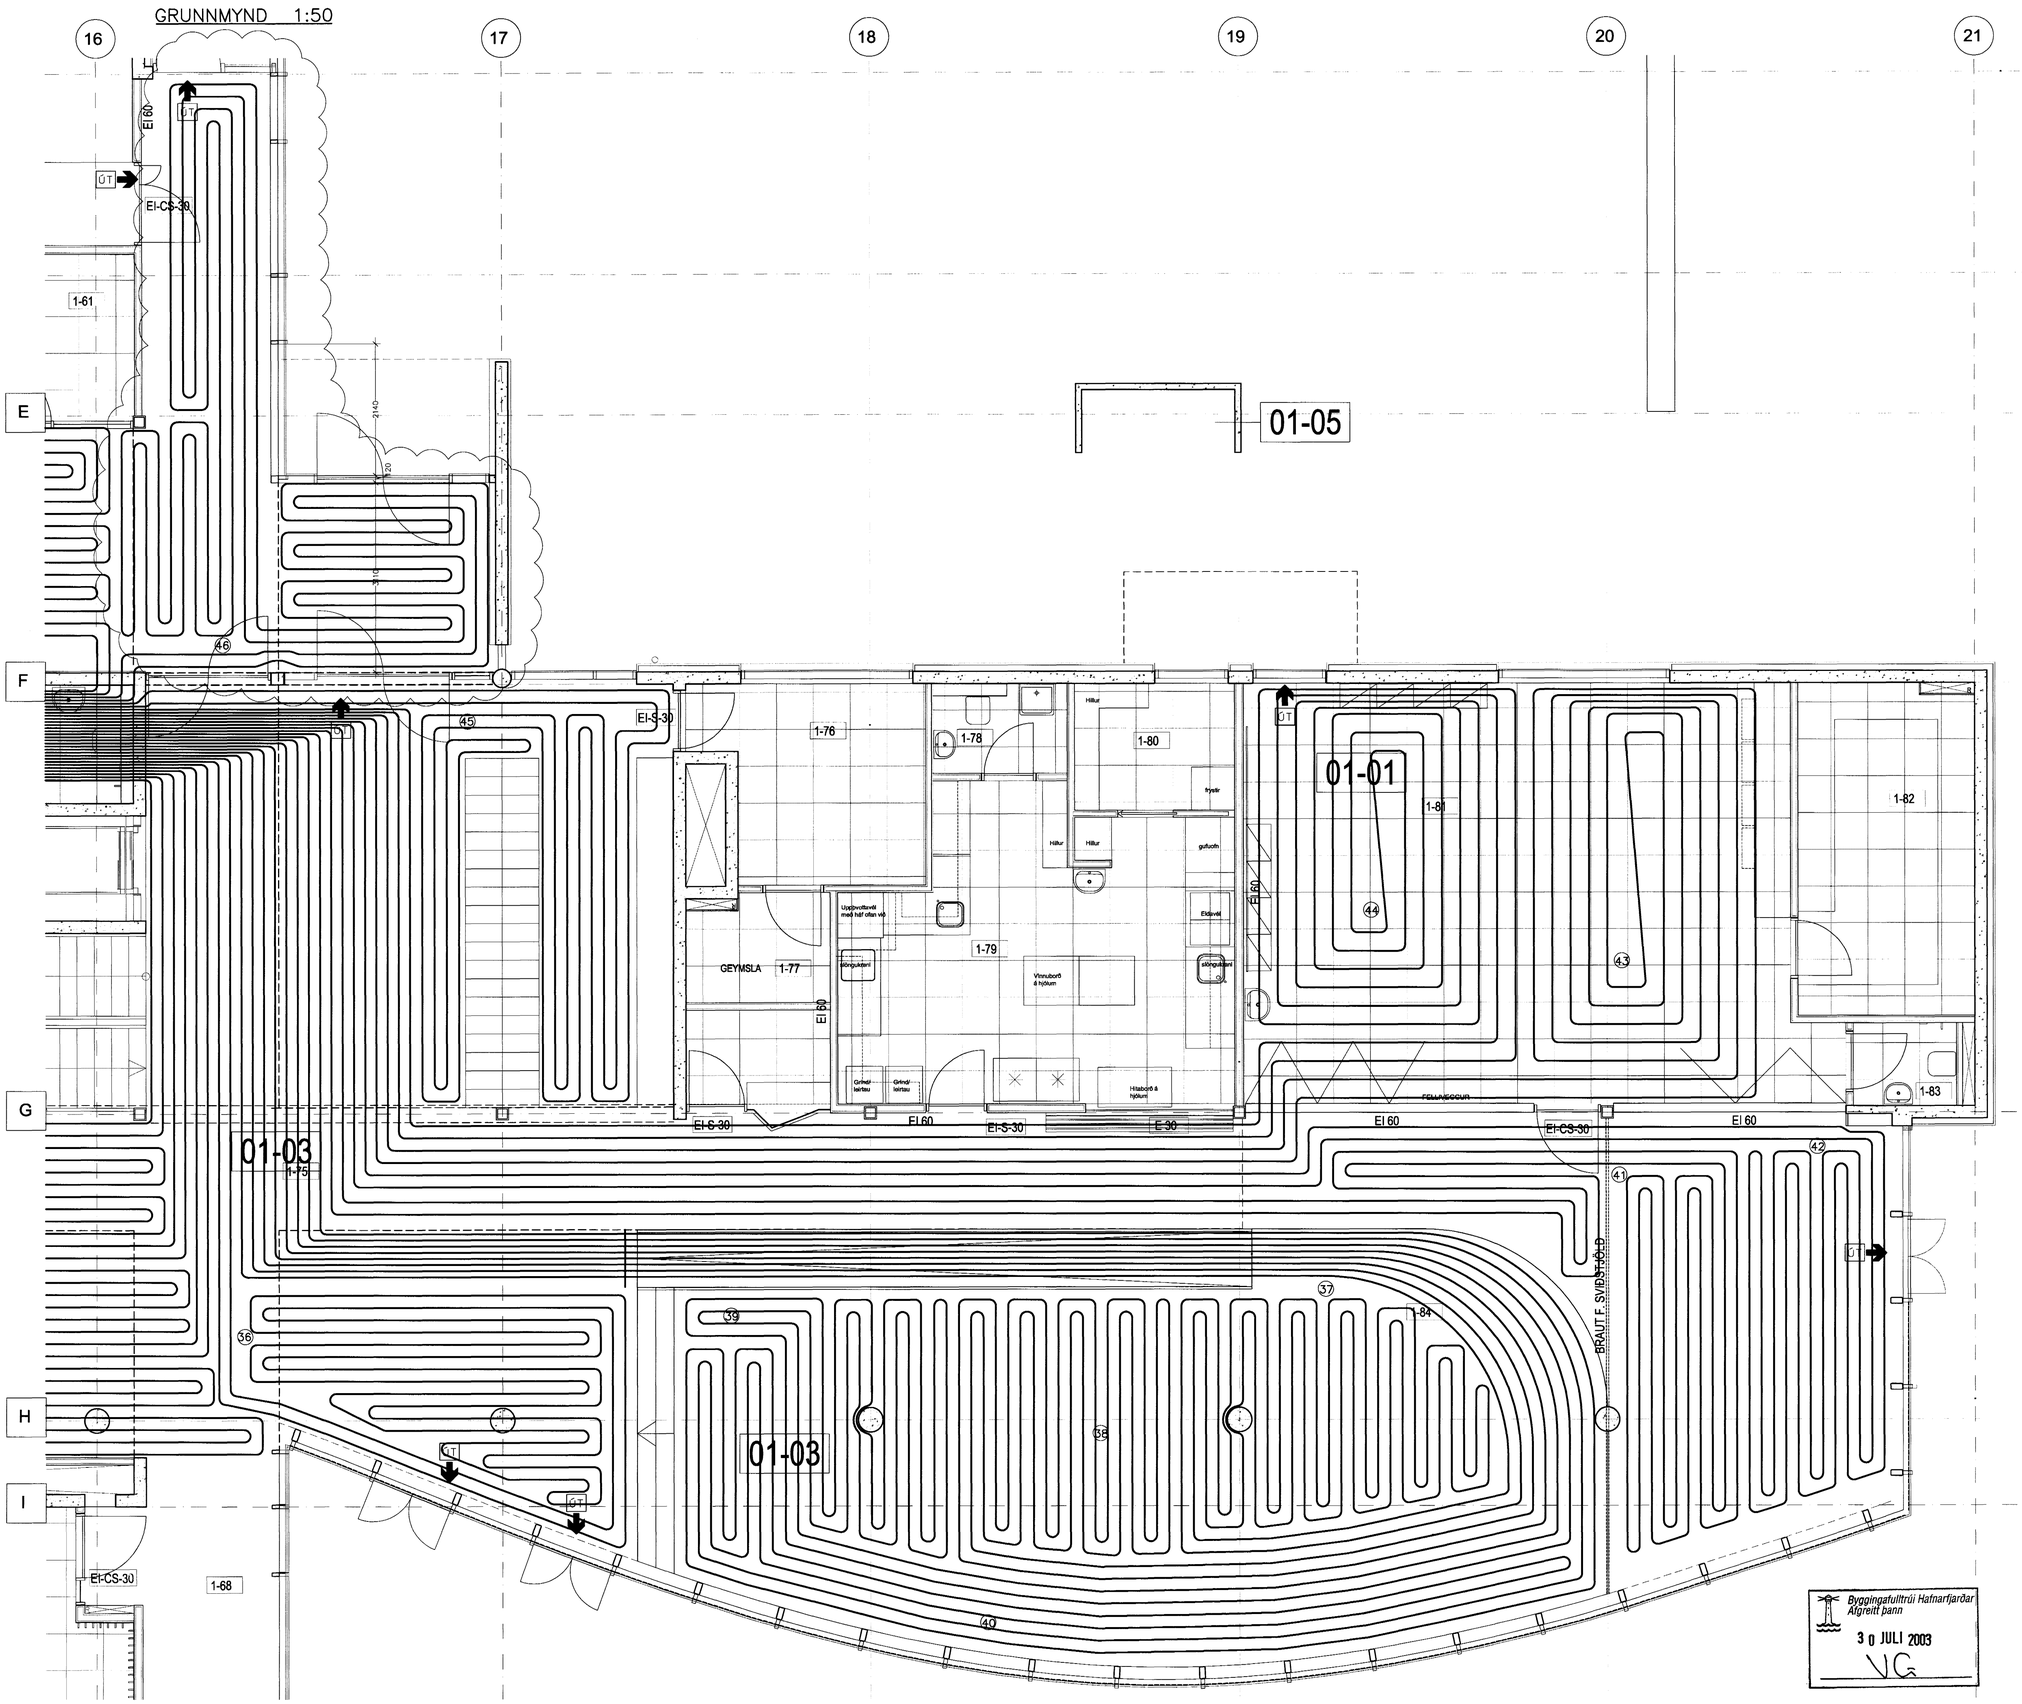

Byggingafulltrúi Hafnarfjarðar
Afgreitt þann
30 JÚLI 2003
VG

15/7/03 SÓ 071070-5069

A	07.07.'03 SLAUFU NR. 46 BREYTT	UV	ÓÁG
BR.	DAGS. BREYTING.	REIKN.	TEIKN.

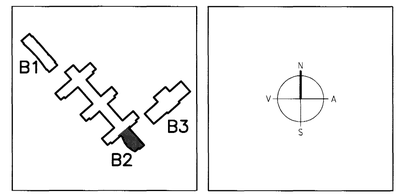

ARKITEKTAR
BERGSTAÐASTRÆTI 10, RVK.
sími:551-1460, netfang:arkitekt@isholf.is
FINNUR BJÖRGVINSSON
HILMAR ÞÓR BJÖRNSSON
SIGRÍÐUR ÓLAFSDÓTTIR

LANDMÓTUN
EINAR E. SÆMUNDSEN
INGIBJÖRG KRISTJÁNSDÓTTIR
MARGRÉT SIGURÐARDÓTTIR
NÝBÝLAVEGUR 6 - 200 KÓPAVOGUR - SÍMI: 554 5300 - FAX: 554 6380 - NETFANG: landmotun@landmotun.is

VSÓ RÁÐGJÖF
BORGARTÚNI 20, 105 REYKJAVÍK, SÍMI 585-9000, SÍMBRÉF 585-9010, NETFANG vso@vso.is

SÓLVANGSVEGUR 4
LÆKJARSKÓLI

HITAKERFI		HANNAÐ/TEIKN.	UN/ÓG
GÓLFHITI, 1. HÆÐ		ATH.	
GRUNNMYND		SAMÞYKKT	
		KT.	270457-3719
KVARÐI 1:50		REYKJAVÍK	08.05.2002
VERKNR.	TEIKN. NR.		BR.
00258	B2-L4-VG1-005		A

00258-B2-L4-VG1-005