


SKÝRINGAR:

SJÁ ALMENNAR SKÝRINGAR Á TEIKNINGU NR. 700.

ALLT EFINI SEM NOTAD ER Í FRÁRENNISLAGNIR SKAL HAFA VOTTUN RÐ. TIL FEIRRA NOTA SEM HÉR UM RÆÐIR.

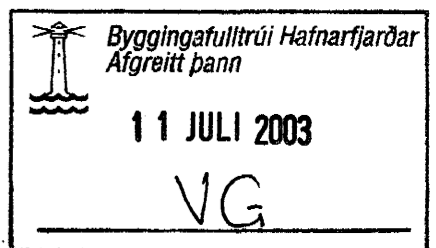

Br. nr.	Dags.	Af.	Breyting
(A)	10.07.03	PF	LAGNALEIÐUM FRÁRENNISLAGNA BREYTT
(B)			
(C)			
(D)			



ÁRMÚLI 36, 108 REYKJAVÍK, SÍMI 568-8866, FAX 568-8878
 Þorsteinn Þórþjófsson, Magnús P. Guðmundsson,
 byggingatæknifræðingur, innanhússarkitekt.
 Kt. 211055-5299 Kt. 240654-5559

**BURKNAVELLIR 11
HAFNARFJÖRDUR**

Teikningarheiti: GRUNNMYND LAGNA Í JÖRD

Dags. 23.05.2003 Kvæði 1:50
 Hannað PF Teknað PF Samþ. *Magnús P. Guðmundsson*
 Verknr. 02-811 Tekn.nr. 701 Breyt.nr. A