


HITALAGNIR
GRUNNMYND NEDRI HÆÐAR
MKV. 1:50

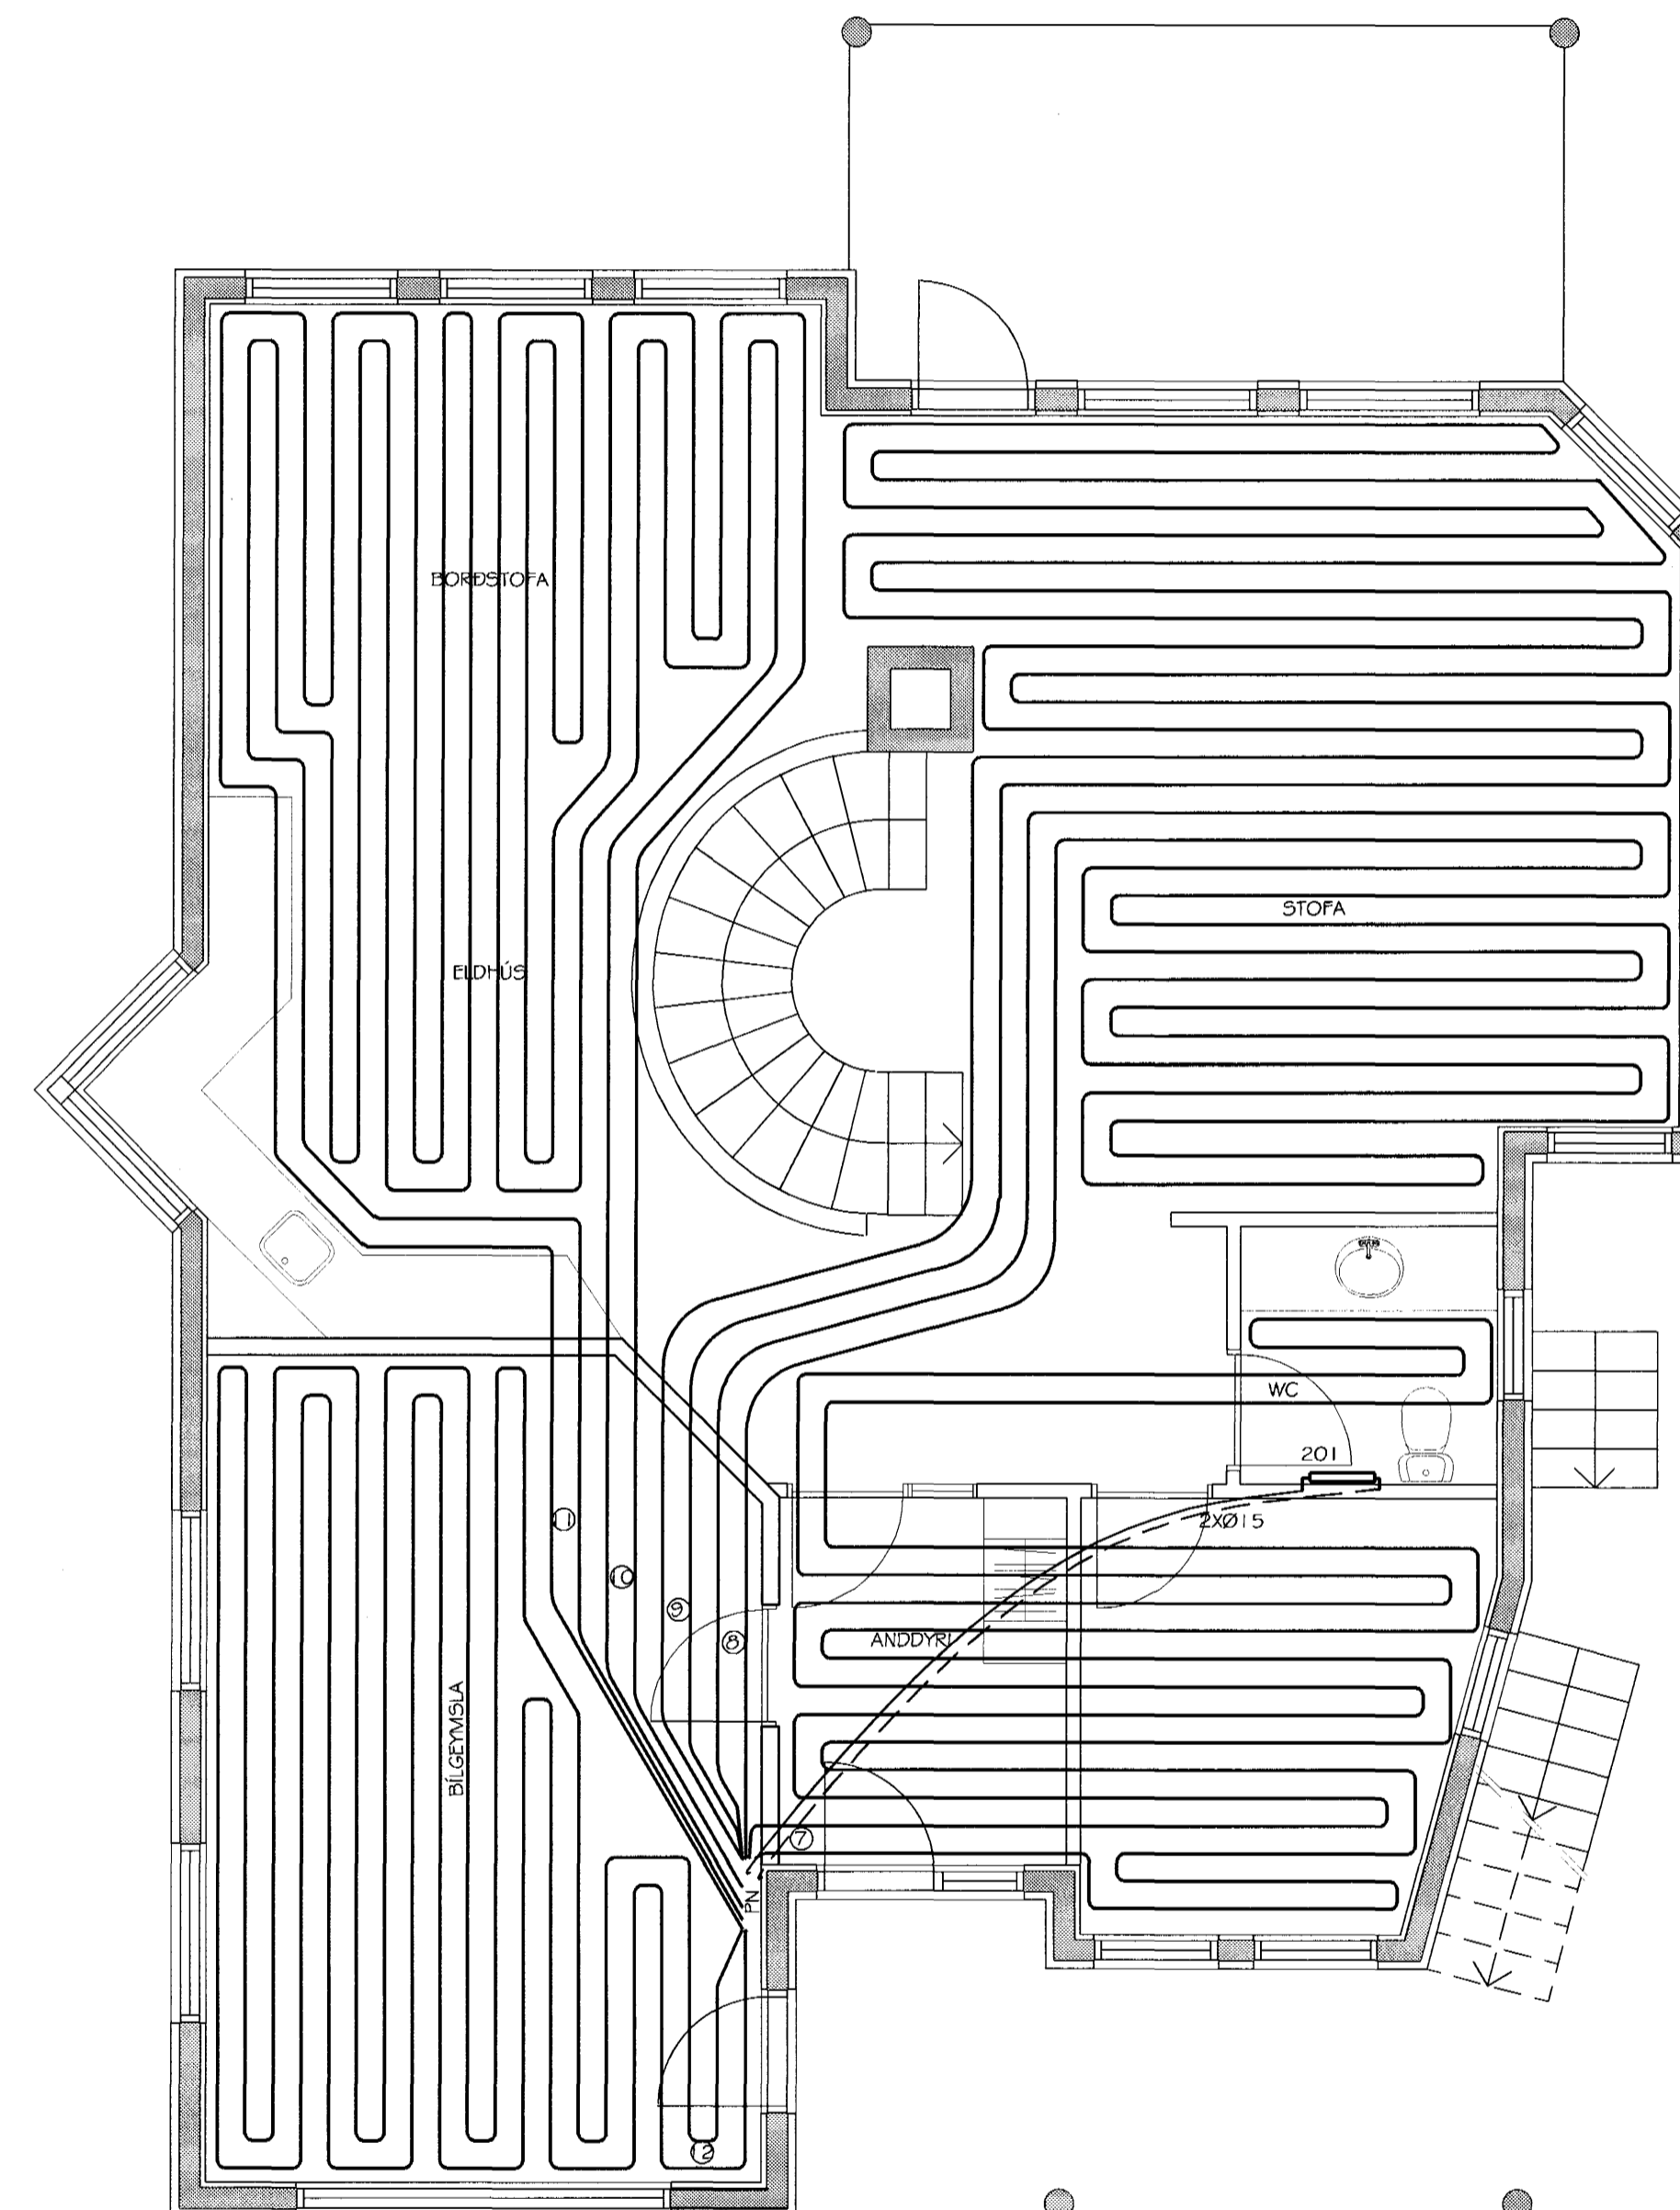

HITALAGNIR
GRUNNMYND EFRI HÆÐAR
MKV. 1:50

SKÝRINGAR:

ALLT LAGNAEFSNI SKAL HAFNA VOTTUN RÞ. TIL PEIRRA
NOTA SEM HÉR UM RÆÐIR.

GÓLFHITALAGNIR ERU HITAPOLIN PEX-RÖR.

ÖFNAR 101 OG 201: HANDKLÆÐAÖFNAR, AFKÖST
350 CALH.

Samþykkt þann
07 FEB. 2002
Byggingafrútrúinn í Hafnarfirði
F.h. Sigurbjartur Halldórsson

Baldvin Ólason
A: 17.01.2002.
INNTAKSGRIND FÆRD Í LOKAD RÝMI Á NEDRI HÆÐ.
LAGNALEIÐUM BREYTT LÍTLSHÁTTAR.

G. BALDVIN ÓLASON
BYGGINGAÆKNIFRÆÐINGUR
DVERGHAMRAR 17, 112 REYKJAVÍK, SÍMI 567-5475/897-2111

HÖRGSHOLT 19
HAFNARFIRÐI

Tekningorheiti: HITALAGNIR
GRUNNMYNDIR

Dags. 20.08.2001 Kvörð. 1:50

Höfundur BÓ Teknað BÓ Samþ.

Verkr. Tekn.nr. 4 Breyt.nr. A