


- 1.) Fróspólandi útrifisu sérstaklegar valin fyrir gæði, 300/300/15.  
Lagður skv. fyrir mælum framleiðenda.
- 2.) Járnþent (100/100 ryðfritt stál net) ásteyplag með þenslubíl (15mm tex. þéttipylsu og polysulfid kitti) c/c 1500mm. að niðurföll (<1:70).
- 3.) Polypropólen filt 350gr/m<sup>2</sup>
- 4.) Protan G dúka, skv. Fyrimælum framleiðenda Lagður af fagnónum
- 5.) Polypropólen filt 350gr/m<sup>2</sup> ofan staðsteyptu bliskúrsþak
- 6.) Protan dúka er suðiból að PVC húðað blikk fláningu við rennu, (eða dúka er heilimdu ofan í rennu) skv. Fyrimælum framleiðenda.
- 7.) Járnfestingar fyrir handrið, á S.A. hlið, er sett ofan staðsteypt bliskúrsþak, síðan er dúkþjálta breidd yfir festinguna og upp á járnfestinguna skv. Fyrimælum dúka framleiðenda. Þenslubíl er í kringum hverja járnfesting. Festing handriðs er í samr. við burðspólsrótnuð.

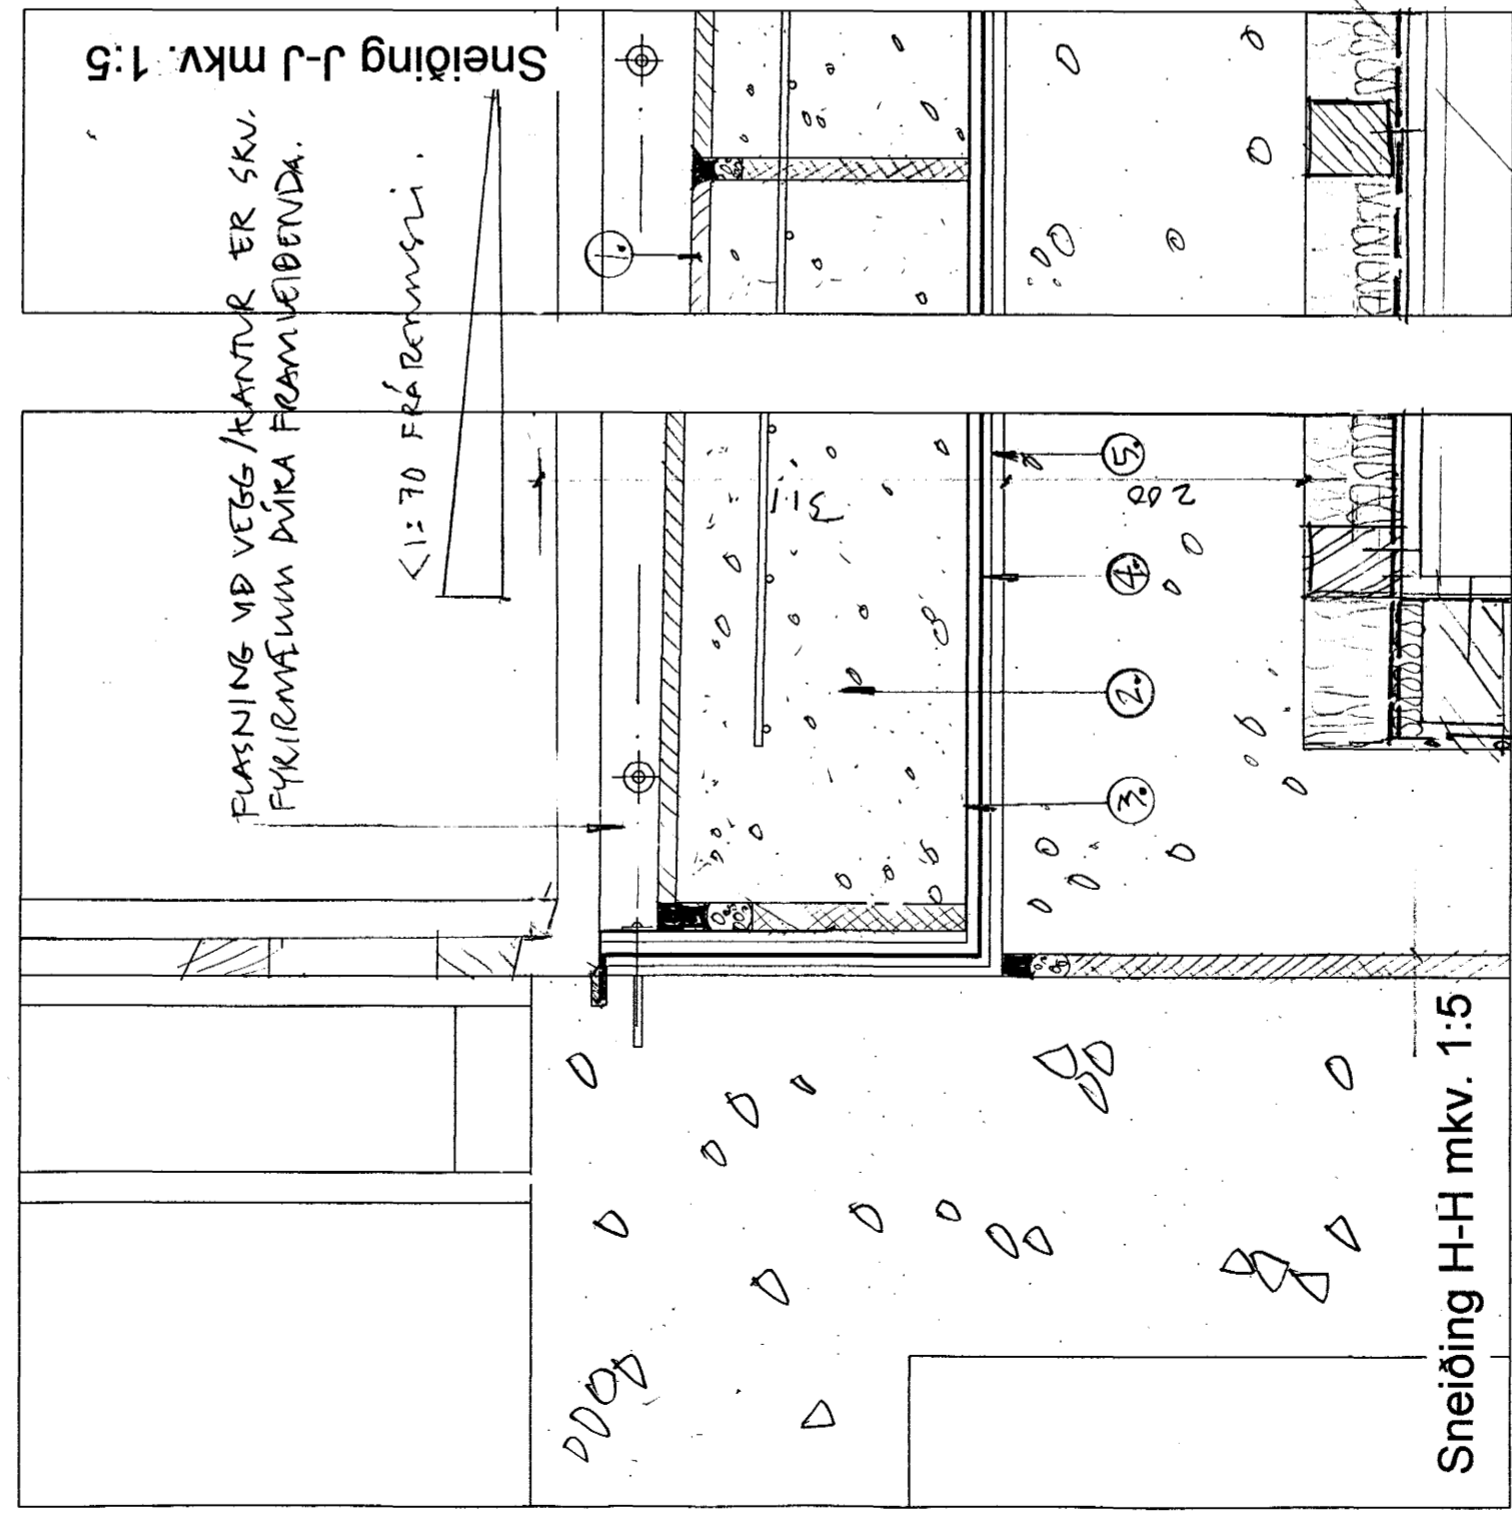

RESTING Í SAMR. VIÐ BYGGINGARSTÆÐ.

Hæðakota eru í millimetrum, öll önnur mál er millimetrum.

Allar mælingar samkvæmt þessari teikningu skulu athugaðar á byggingarstað. Ósamræmi í teikningum tilkynnast arkitektun strax.

Öll gluggar og hurðar karmamál skulu tekin Staðnum. Ekki mæla af teikningum

BÍLSKÚR  
FAGRABERGI 44  
220 HAFNARFJÖRDUR

TEIKN: SA 085/105

DAGS 15.11.2001

Sneiðing H-H mkv. 1:5

Sneiðing J-J mkv. 1:5

Sneiðing K-K mkv. 1:5

ARKITEKTAR:  
SÆGEIMUR ARKITEKTAR  
POSTHOLF 503  
220 HAFNARFJÖRDUR  
565 4210 GSM 869 8824  
seaspace@simnet.is

Byggingatulltrú, Hættuvarnir  
Afgreitt þann  
19. DES. 2001  
VG

MARTEINN HUNTINGDON-WILLIAMS  
ARKITEKT RIBA/FA  
Kt. 130755801  
©sægeimur arkitektar2001