


FLATAHRAUN 3 HAFNARFIRÐI.

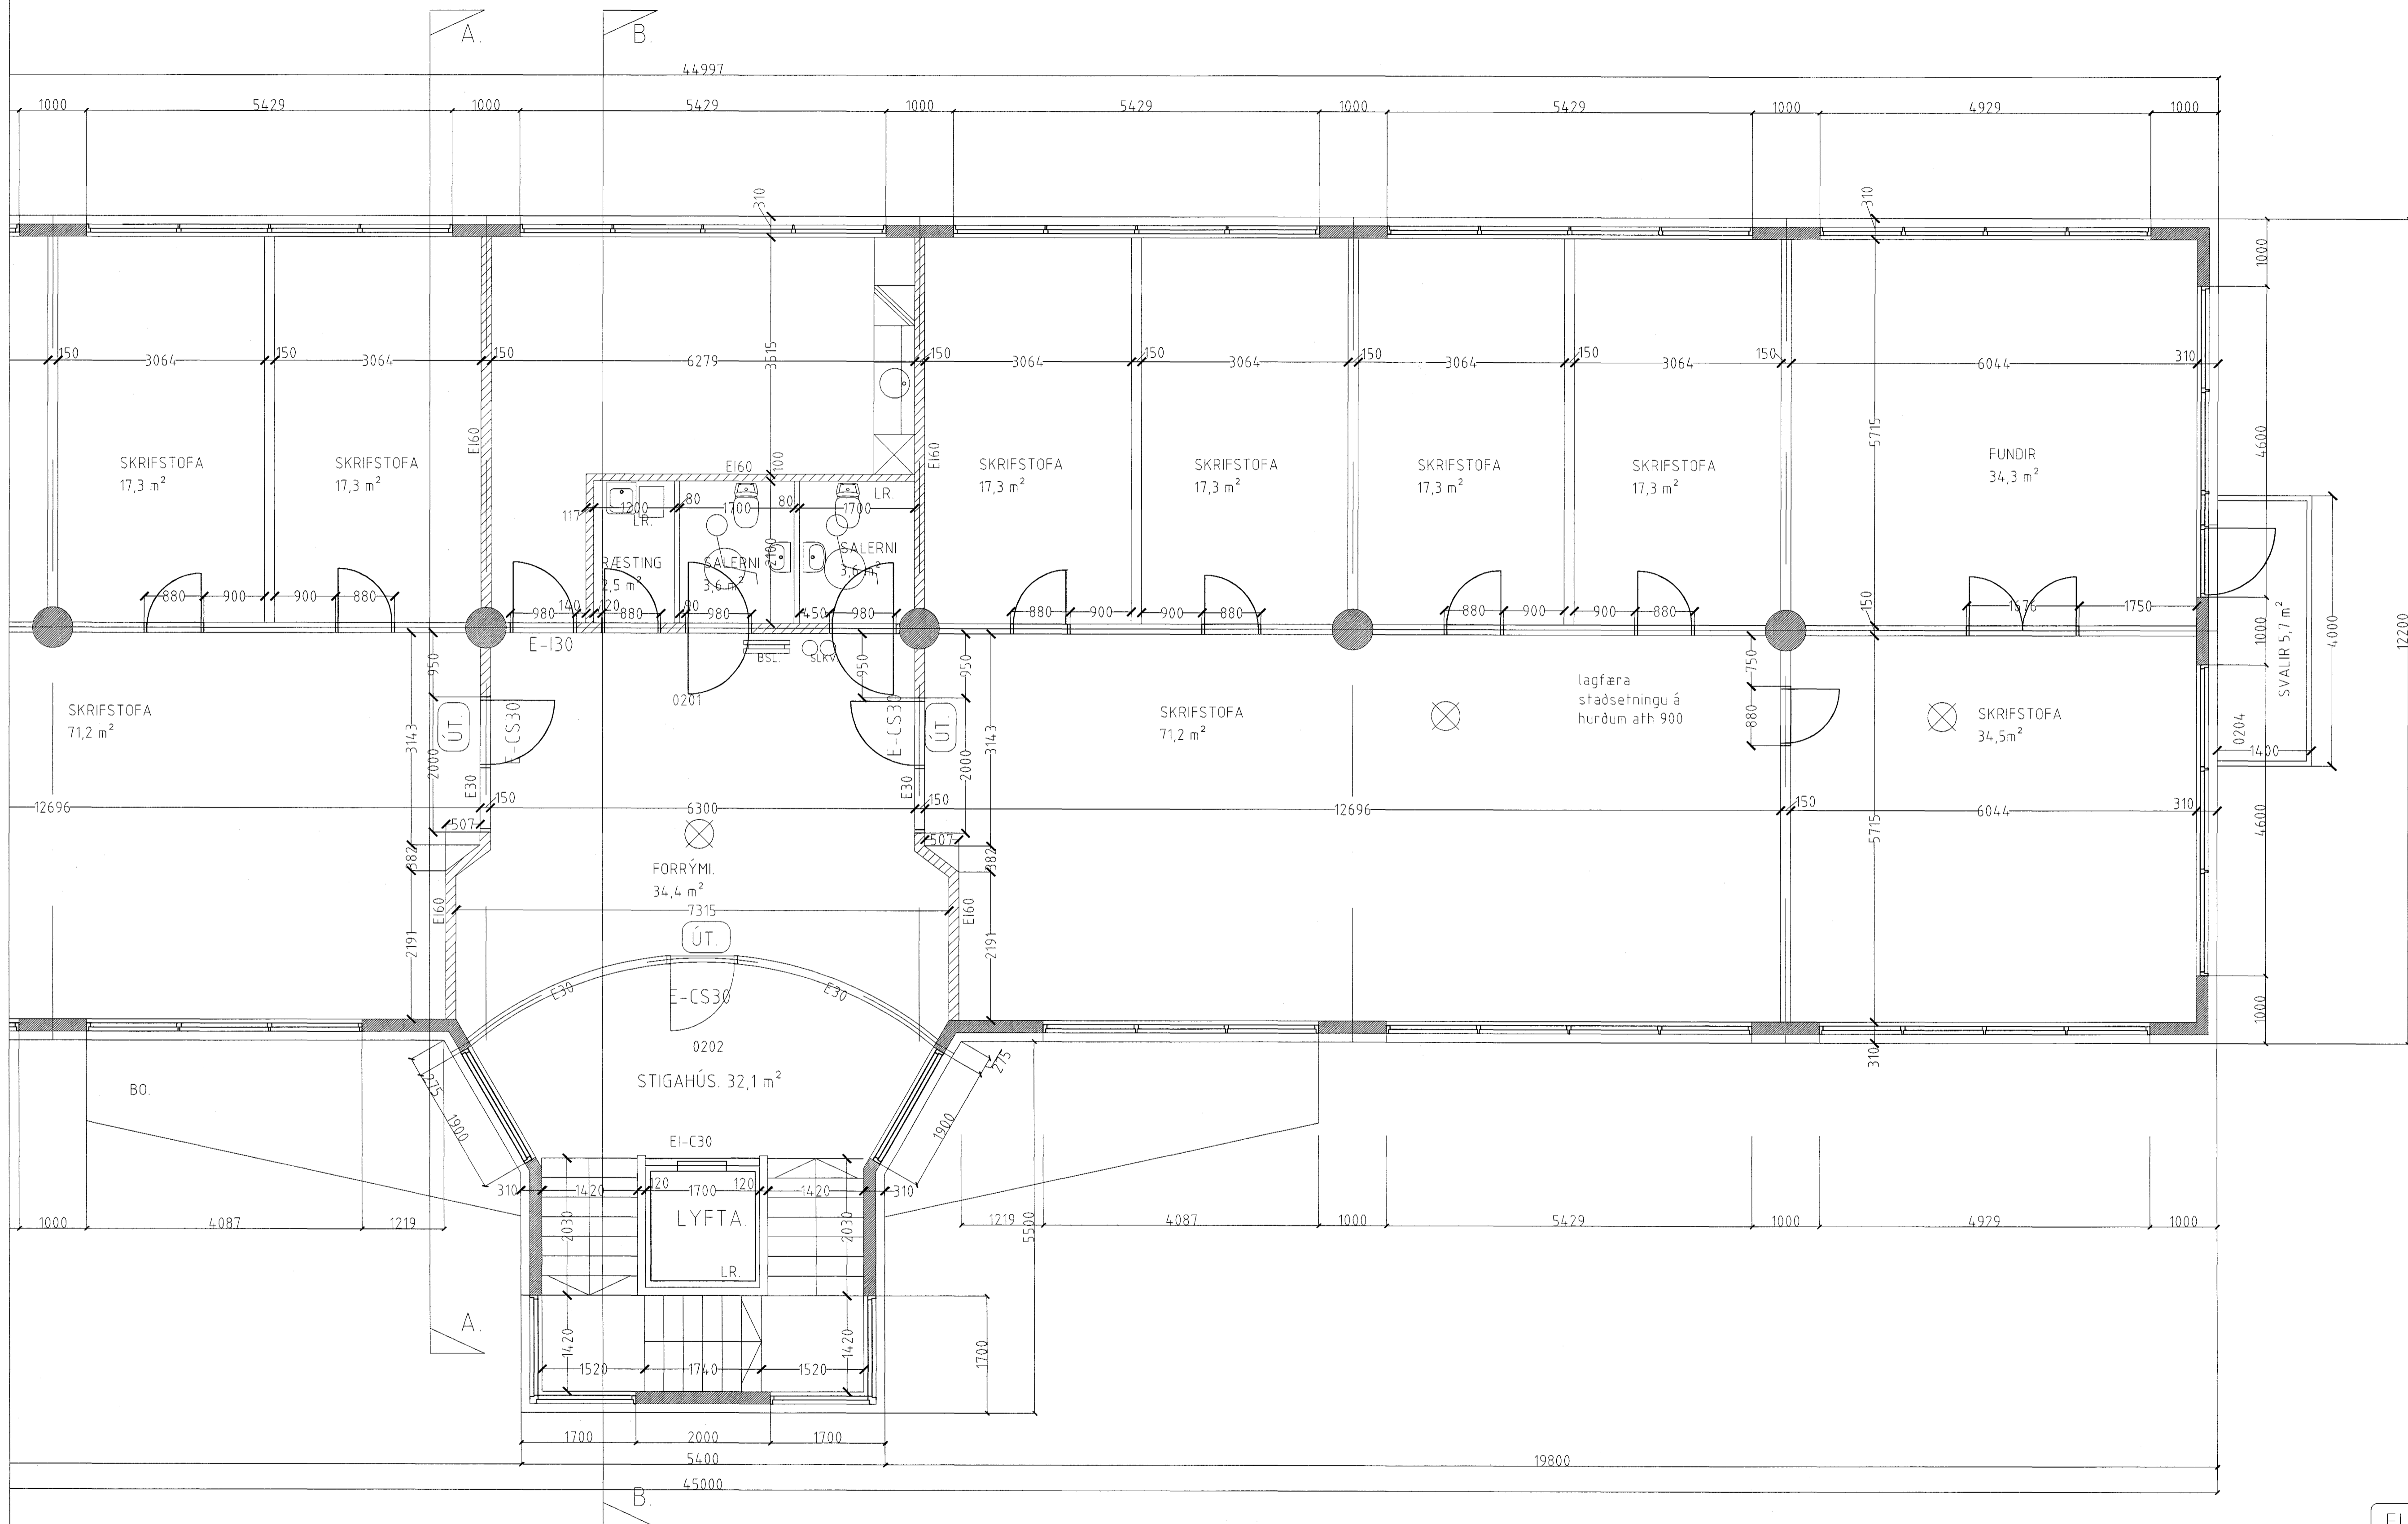

Grunnmynd 2. hæð. mkv. 1:50.

Samþykkt þann
17 JAN. 2002
Byggingafrúnn í Hafnarfirði
F.h. Sigurbjartur Halldórsson

FLATAHRAUN 3 HAFNARFIRÐI.

Sigurður Þorvarðarson byggingafræðingur bfi.
Teiknistofan Strandgötu 11 220 Hafnarfirði.
STH Teiknistofan ehf. kt. 510298-2769. Kt. aðalhönnuðar: 141250-4189.
Sími: 5651510. Fax: 5651299. Netfang: teiknistofan@islandia.is

Skýringar:	Séruppdráttur
Teikning:	Grunnmynd 2. hæð
Mælikvæði:	1:50
Undirskrift:	14/102 Sg 70
Blað nr. ST 6 af 11	Dagsetning 2. janúar 2001.
Breytt:	