


**SKÝRINGAR**

- ☐ STJÓRNSTÓÐ
- ☐ HANDBÖI H 1400
- ☐ SÍRNA VÍÐ LOFT
- ☐ REYKSKYLIARI OPTISKUR
- ☐ REYKSKYLIARI JONISKUR
- ☐ HITASKYLIARI
- ☐ SKAMMHLUPSÞÖRN
- ☐ HURÐAPUMPA
- ☐ TENGIDÓÐ

LAGNIR SÉLU LAGÐAR Í RENNUR 40x60 mm LÖGG Á LOFT EDA TVEGG  
 INN Á LOFT AD SKYLIARUM OG NERUR Í HANDBÖRA OG ELLUR SÉ 20x17 mm RENNA  
 KERFIÐ STYRRA ENGU ÖRULU EN HURÐUM  
 STRENGUR SÉ LÍFSGYF 20x25 mm  
 BRUNARÉTTA SKAL Á MILLI ELDHÖLFA

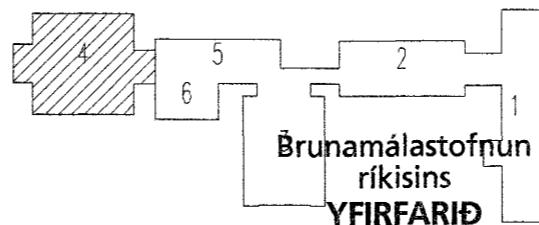

Brunamálastofnun  
 ríkisins  
**YFIRFARIÐ**

- 7 DES. 2001

Sbr. bréf *7. des. 2001.*  
 Baldur Friðriksson *BF.*

**VSI** Verkfræðistofa Snorra Ingimarssonar ehf.  
 HAMRABORG 11 200 KÓPAVOGUR SIMI 544 4060 FAX 564 4098

VÍÐISTADASKÓLI			
H. DE	HRAUNTUNGU 7 HAFNARFIRÐI		
T. DE	ELDVÍÐVÖRUNARKERFI KJALLARA		
DAGS. apríl. 2000	MKV. 1:100	Verk: 00.110\VDIKB1D\HLUTI-1	Samþ: