


EKKI VERÐUR SETT KERFI Í ÞENNA HLUTA STAX VEGNA VIÐGERÐAR

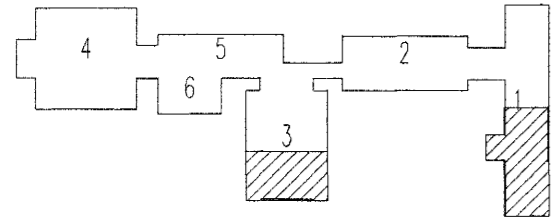

**SKÝRINGAR**

- SS STJÓRNSTÓÐ
- HANDBORG H 1400
- ◁ SÍÐNA VIÐ LOFT
- REYRSKYLIARI OPTISKUR
- REYRSKYLIARI JONISKUR
- HITASKYLIARI
- SKAMMHLAUPSÖRN
- HURÐAPUMPA
- TENGIDÓÐ

LAGNIR SÉU LAGBAR Í REYNIUR 40x60 mm LÖGD Á LOFT Eða TVESG  
 INN Á LOFT AD SKYLUURUM OG HREUR Í HANDBORG OG BJÖLLUR SÉ 20x17 mm RÖNNA  
 KERFIÐ STYRIR ENGU ÖÐRU EN HURÐUM  
 STRENGUR SÉ 4-YCHY 2x0.8 mm<sup>2</sup>  
 BRUNARÉTTA SKAL Á MILLI ELÐHÓLVA

Brunamálastofnun  
 ríkisins  
**YFIRFARIÐ**  
 - 7 DES. 2001

Sbr. bréf 7. des. 2001.  
 Baldur Friðriksson

**VSÍ** Verkfræðistofa Snorra Ingimarssonar ehf.  
 HAMRABORG 11 200 KÓPAVOGUR SIMI 544 4060 FAX 564 4098

VIÐISTADASKÓLI			
H. DE	HRAUNTUNGU 7 HAFNARFIRÐI		
T. DE	ELDVIÐVÖRUNARKERFI KJALLARA		
DAGS. apríl. 2000	MKV. 1:100	Verk: 00.110\VIDIKB1D\HLUTI-3	Samþ: