


SKÝRINGAR

- ☒ STJÓRNSTÓP
- ☒ HANDBOGI H 1400
- ☒ SÍRENA VÍÐ LOFT
- ☒ REYKSKYLIARI OPTISKUR
- ☒ REYKSKYLIARI JONISKUR
- ☒ HITASKYLIARI
- ☒ SKAMMHLAUFVÖRN
- ☒ HURDASEGULL
- ☒ TENGIDÓÐ

LAGNIR EÐU LAGÐAR Í RENNUR 40x60 mm LÖGÐ Á LOFT Eða TVEGG
 INN Á LOFT AD SKYLIURUM OG NIBUR Í HANDBOGA OG BLÖLLUR EÐ 20x17 mm RENNA
 KERRIÐ SÝTUR ENGU ÖÐRU EN HURÐUM
 STRENGUR EÐ 1-YEÐY 2x0.8 mm²
 STRENGUR Í SEGIA OG AD REYKLOÐUM Í SAL EÐ 1-YEÐY 4x0.8 mm²
 BRUNARÉTTA SKAL Á MILLI ELDHÖLTA

REYKSKYNUAÐA

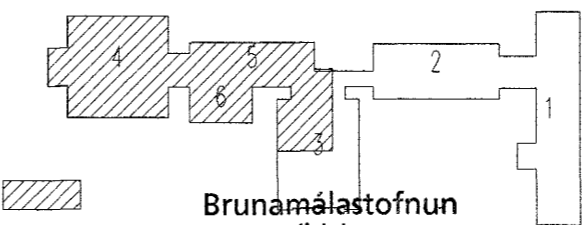

Brunamálastofnun
 ríkisins
 YFIRFARIÐ

- 7 DES. 2001

Sbr. bréf 7. des. 2001.
 Baldur Friðriksson *Bf.*

VSi Verkfræðistofa Snorra Ingimarssonar ehf.
 HAMRABORG 11 200 KÓPAVOGUR SIMI 544 4060 FAX 564 4098

VIÐISTAÐASKÓLI			
H. DE	HRAUNTUNGU 7 HAFNARFIRÐI		
T. DE	ELDVÍÐVÖRUNARKERFI 1. HÆÐ		
DAGS. apríl. 2000	MKV. 1:100	Verk: 00.110\VIDI1B1D\HLUTI-1	Samþ: